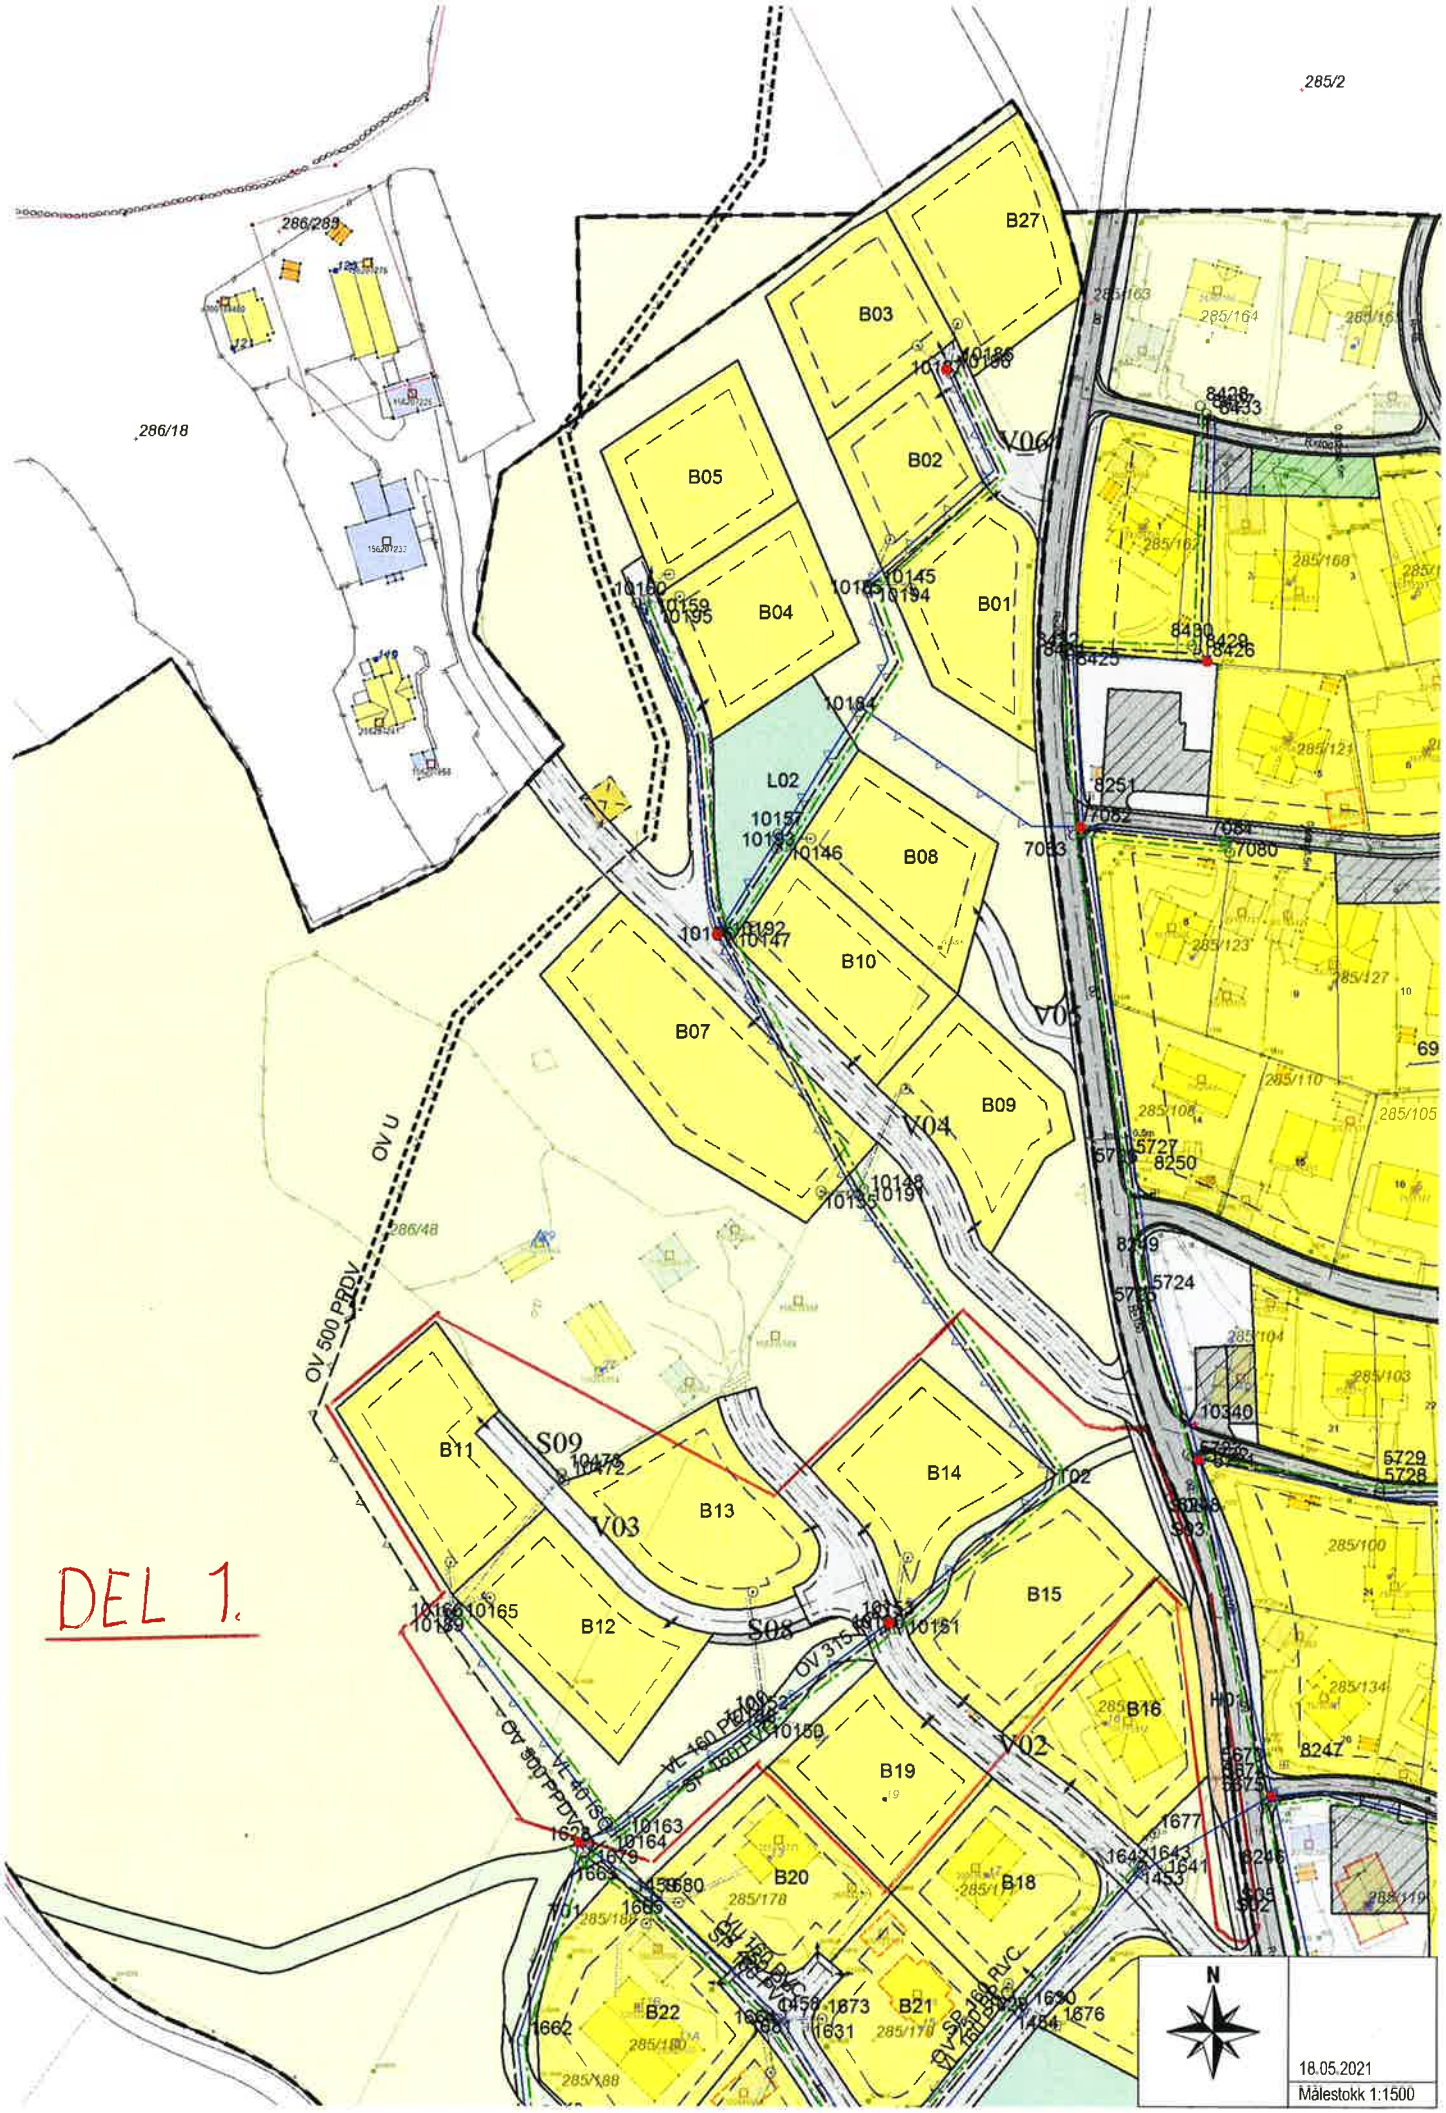
285/2
286/283
286/18
B27
B03
B02
B05
B04
B01
B08
B10
B07
B09
B11
B13
B14
B12
B15
B16
B19
B20
B18
B22
B21
L02
V06
V05
V04
V03
V02
V01
S09
S08
OV U
OV 500 PPDV
OV 315 PPDV
VL 160 PPDV
VL 160 RVC
SP 160 RVC
10340
8247
8250
8251
8426
8429
8490
8425
8428
8433
5727
5724
5729
5728
7080
7082
7083
1677
1643
1642
1641
1453
1630
1676
1454
1631
1873
1662
1679
1663
1680
1665
1666
18.05.2021
Målestokk 1:1500
DEL 1.

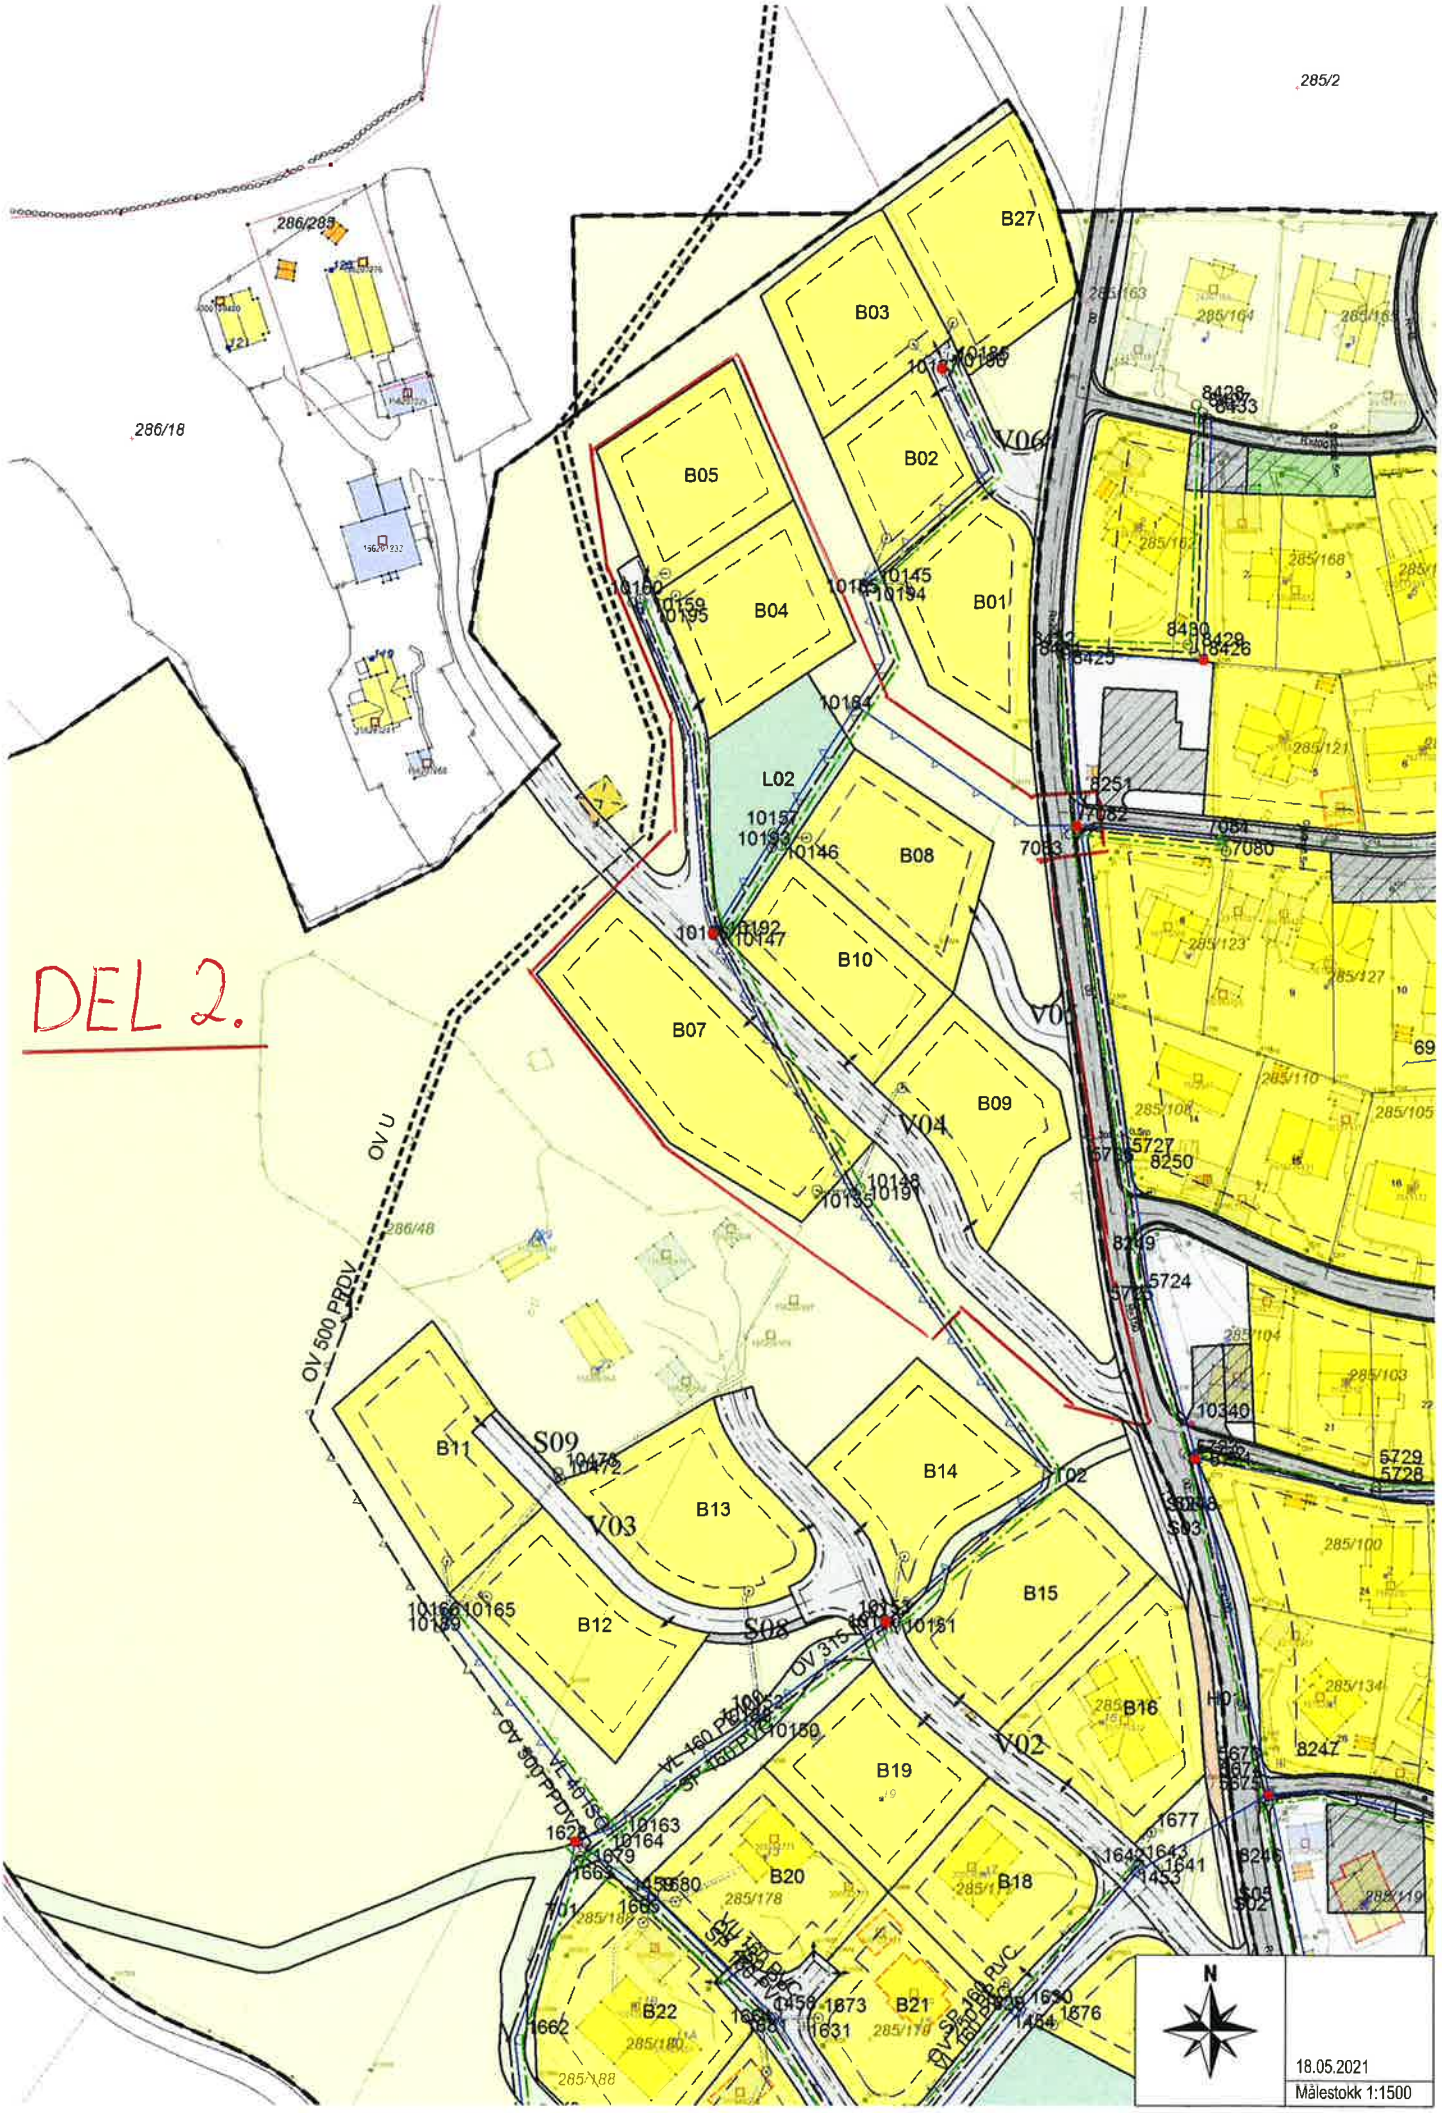
DEL 2.
B01
B02
B03
B04
B05
B07
B08
B09
B10
B11
B12
B13
B14
B15
B16
B18
B19
B20
B21
B22
B27
L02
V02
V03
V04
V06
S08
S09
OV U
OV 500 PPDV
OV 315
VL 160 PVC
SP 160 PVC
285/2
286/18
286/48
18.05.2021
Målestokk 1:1500

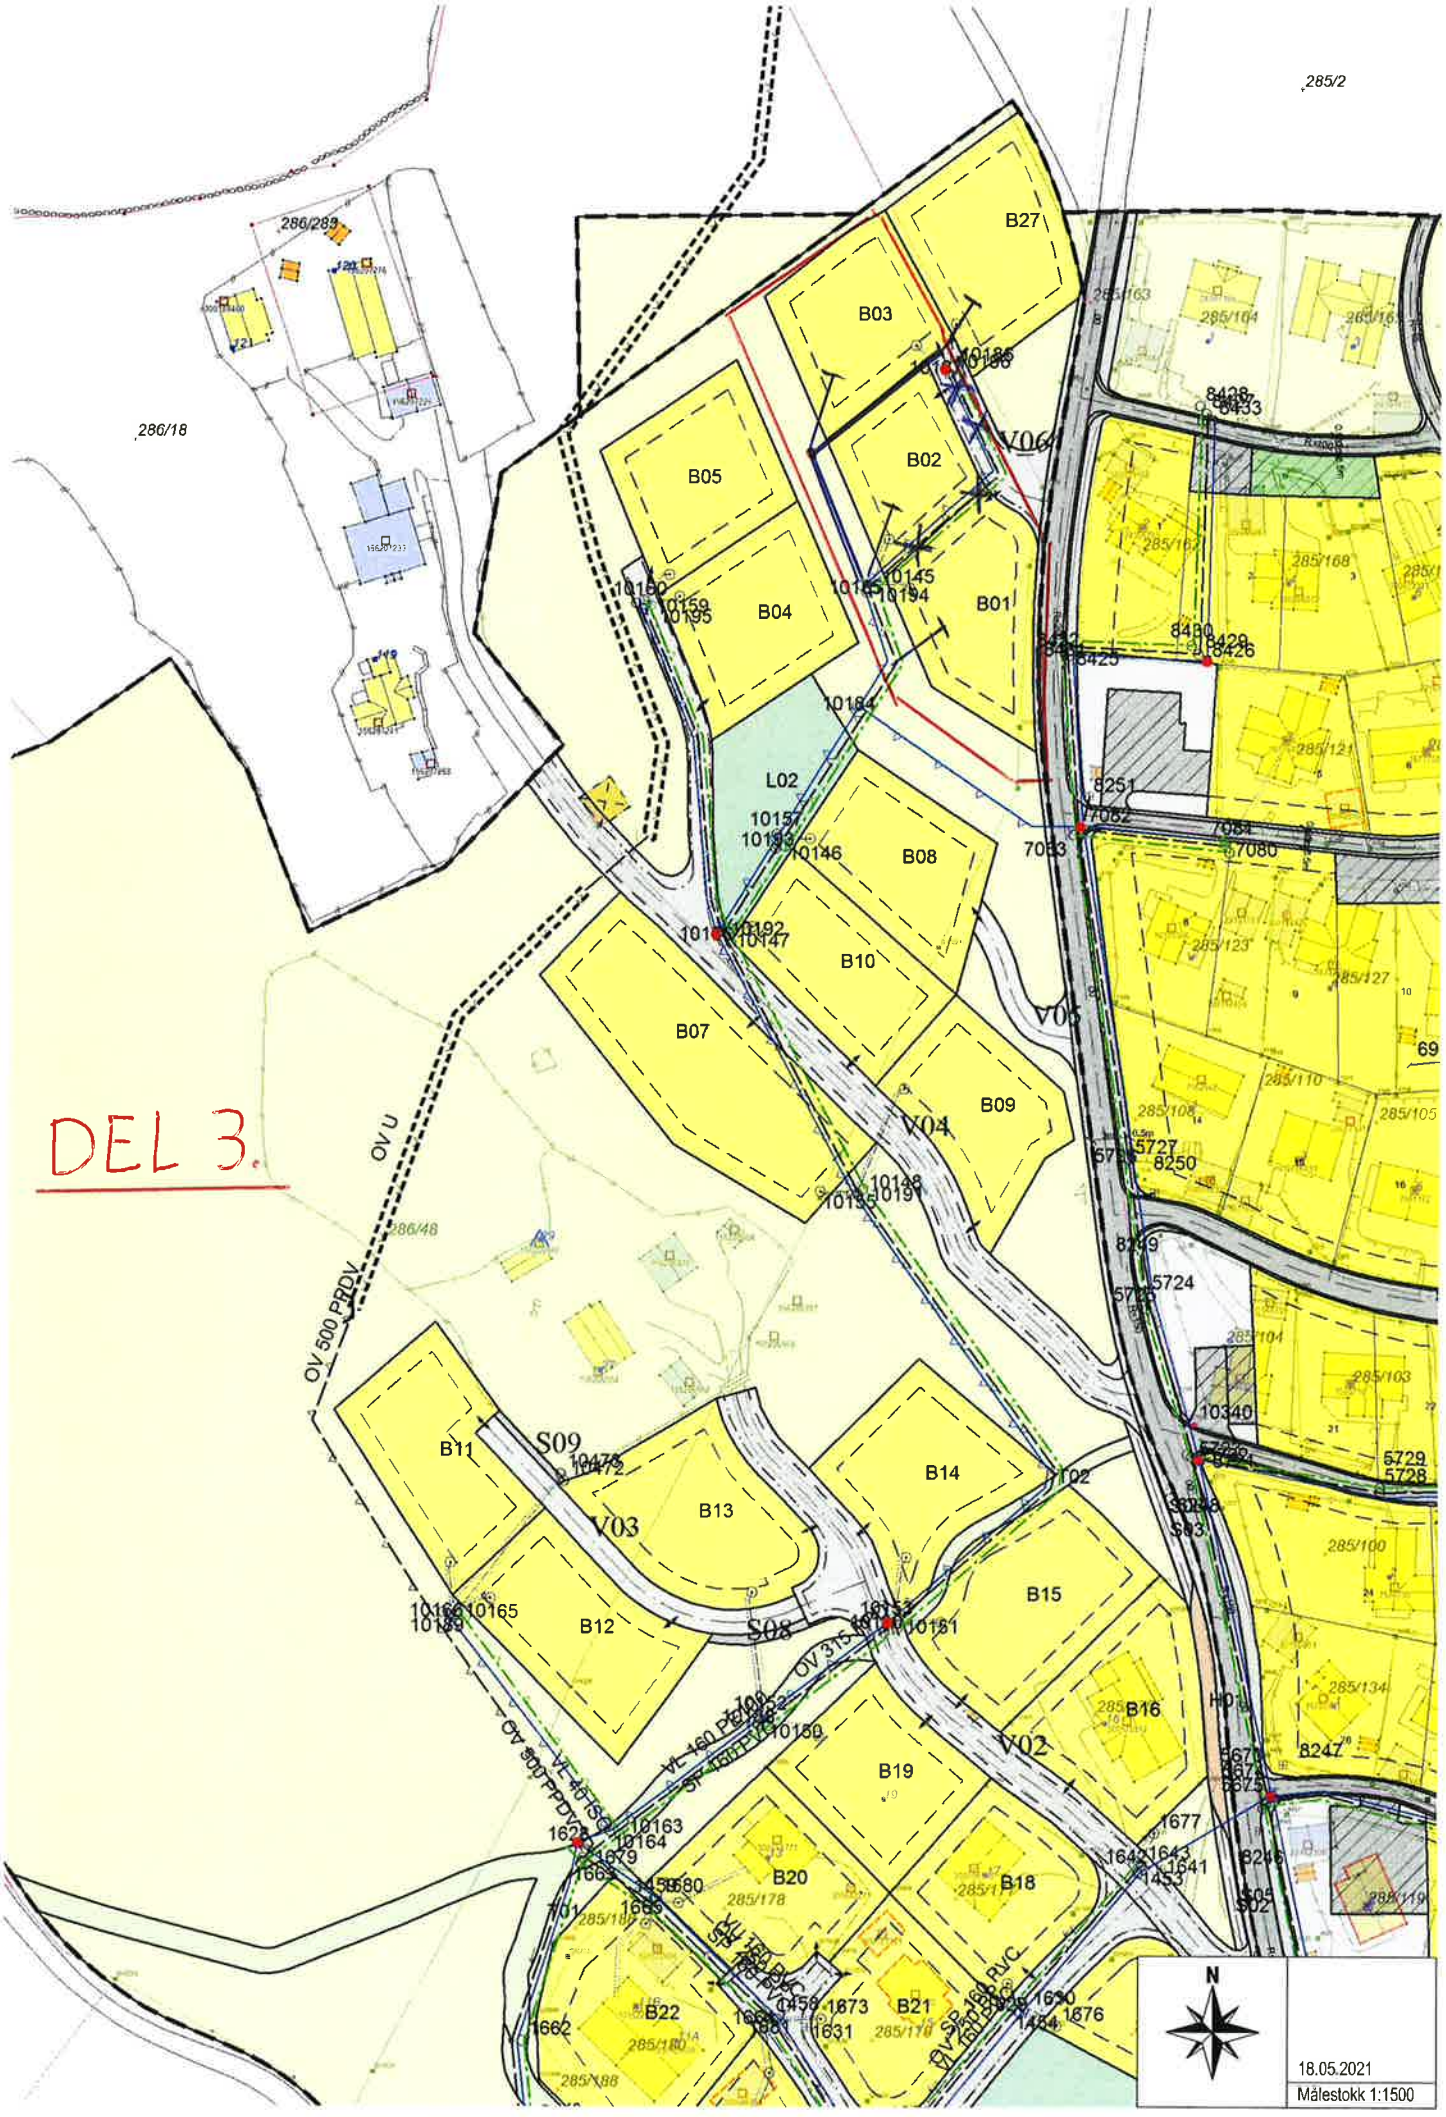
DEL 3.
B01
B02
B03
B04
B05
B07
B08
B09
B10
B11
B12
B13
B14
B15
B16
B18
B19
B20
B21
B22
B27
L02
V02
V03
V04
V05
V06
S08
S09
OV U
OV 500 PPDV
OV 315
VL 160 PEHD
VL 40 TSC
SP 160 PEHD
SP 160 PVC
OV 500 PPDV
286/289
286/18
285/2
285/163
285/164
285/165
285/167
285/168
285/121
285/123
285/127
285/110
285/108
285/105
285/104
285/103
285/100
285/134
285/119
285/178
285/180
285/188
285/170
286/48
N
18.05.2021
Målestokk 1:1500

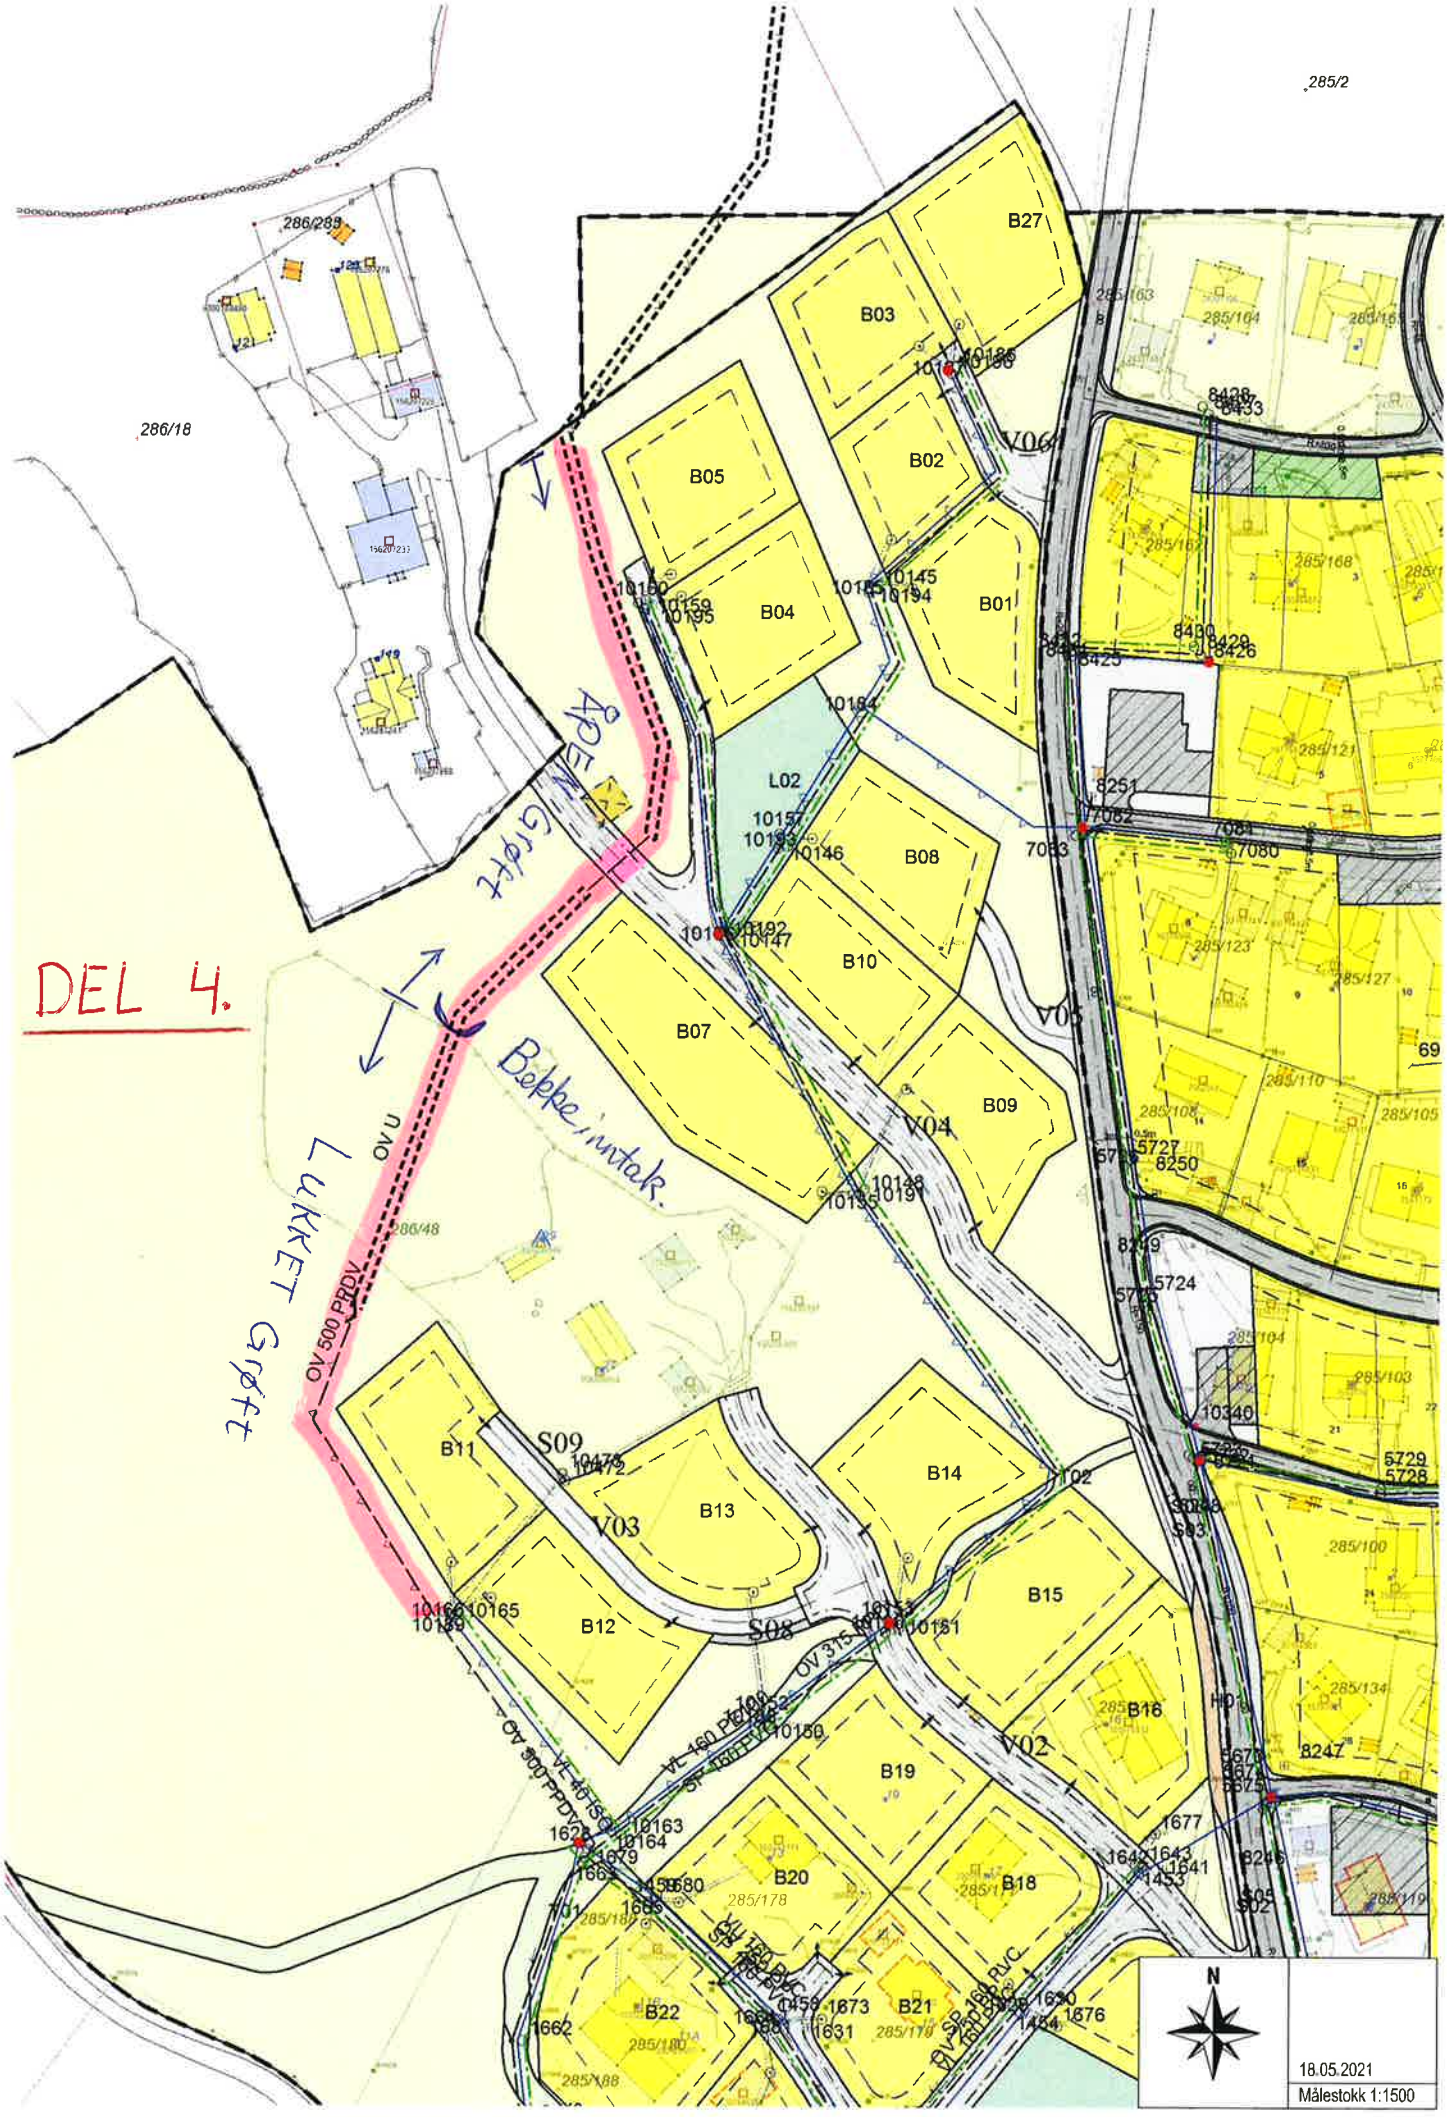
DEL 4.
B01
B02
B03
B04
B05
B07
B08
B09
B10
B11
B12
B13
B14
B15
B16
B18
B19
B20
B21
B22
B27
L02
V02
V03
V04
V05
V06
S08
S09
Bekkeinntak
Lukket Grøft
Åpen Grøft
OV 500 PPDV
OV 315 PPDV
VL 160 PE100 SDR17
VL 160 PE100 SDR11
VL 160 RUC
OV 300 PPDV
285/2
286/288
286/18
286/48
285/178
18.05.2021
Målestokk 1:1500
N