

DENNE TEGNINGEN ER BESKYTTET VED LOV OM OPPHAVSRETT TIL ÅNDSVERK AV 12.5.1961 OG MÅ IKKE KOPIERES ELLER BENYTTES UTEN ARKITEKTENS (OPPHAVSMANNEN) SAMTYKKE




Eiendom

00.701 FAUSKE VGS

AVDELING VESTMYRA

BYGGHERRE: NFK EIENDOMSSEKSJONEN

TEGNINGS-STATUS: AS BUILT

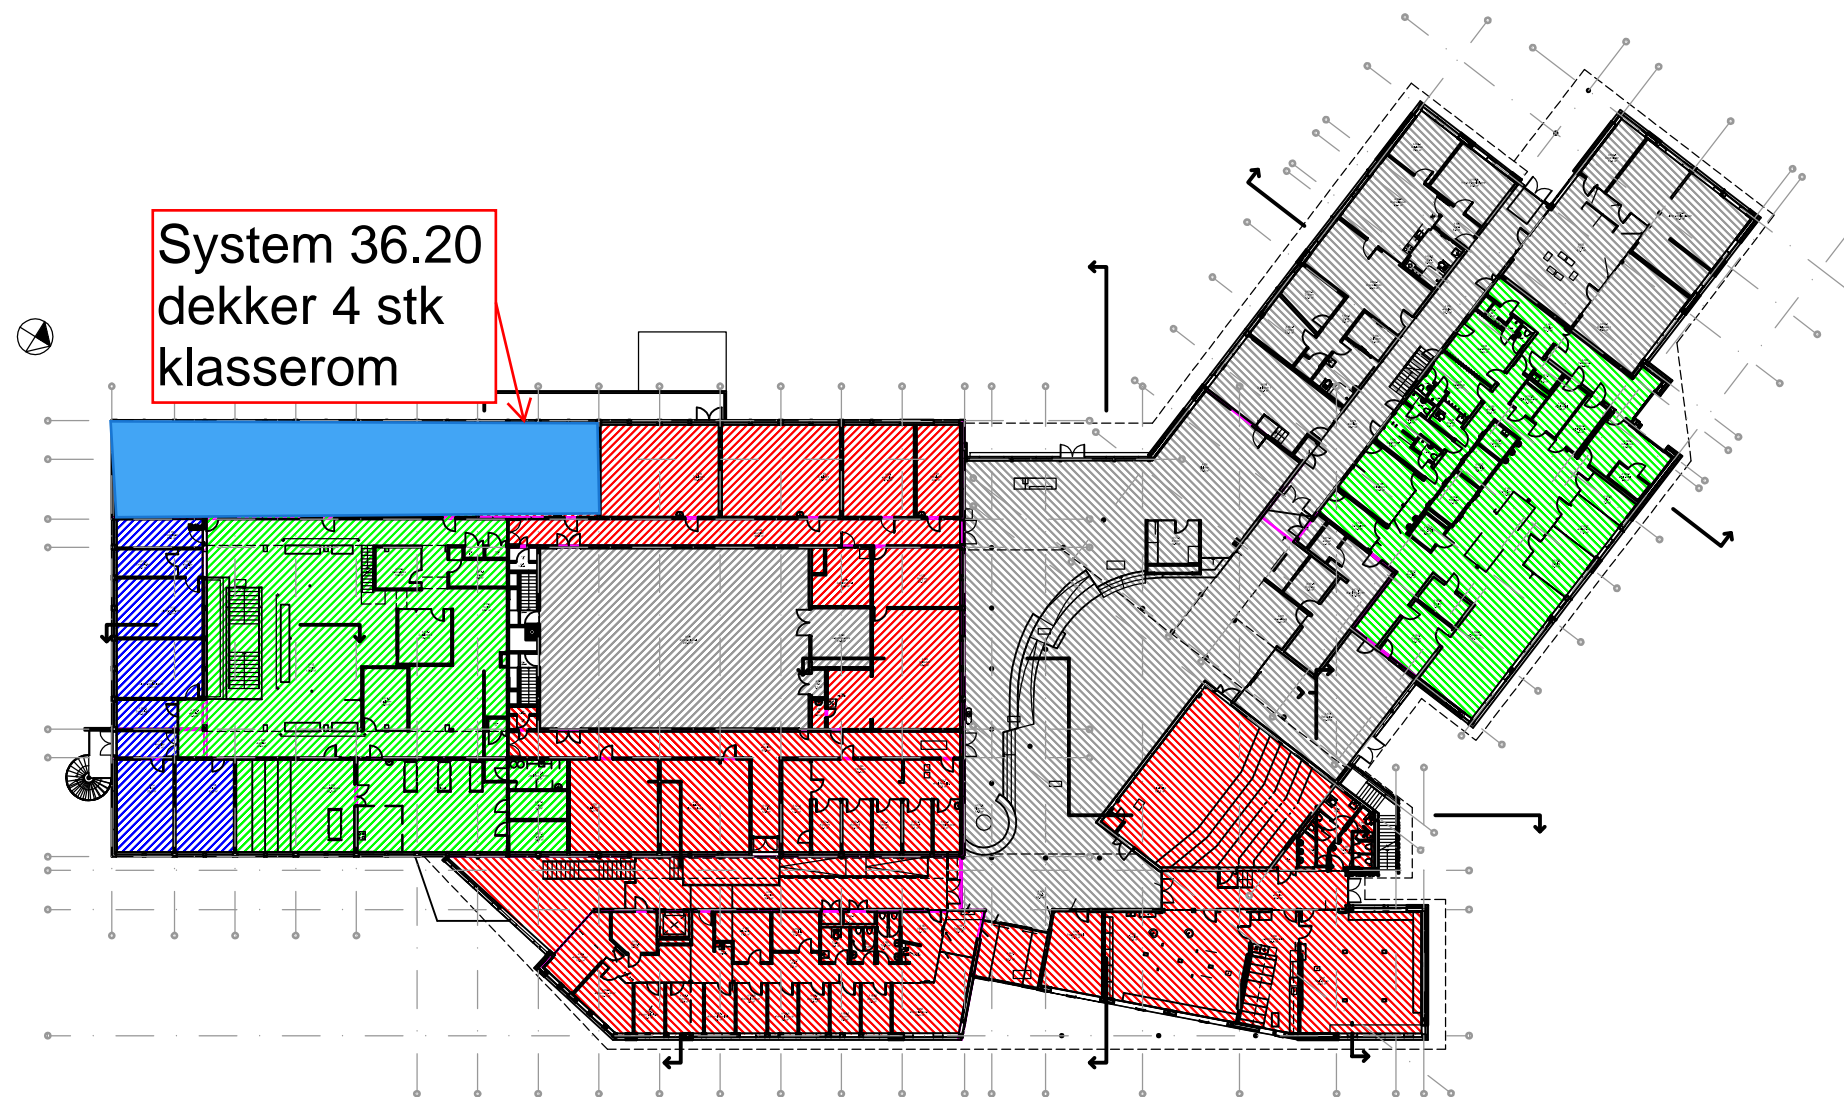

System 36.20 dekker 4 stk klasserom

Klimasoner	
	Sone 1
	Sone 2
	Sone 3
	Sone 4
	Sone 5
	Sone 6
	Sone 7
	Sone 8

D	As built	JKM	JKM
		19.03.10	19.03.10
C	Sone 36.06 redusert Sone 36.03 utvidet	JKM	JKM
		22.10.07	22.10.07
B	Sone 36.06 og .02 utvidet. Sone 36.03 og .01 redusert	JKM	JKM
		15.10.07	15.10.07
A	Kontroll Gunnar Karlsen AS	JKM	JKM
		25.07.07	25.07.07
REV. INDEKS	TEKST	TEGN. SIGN,DATO	ANSV. SIGN,DATO

<b>A</b>	<b>BOARCH arkitekter a.s</b> ARKITEKTER MNAL NPA E-post: post@boarch.no SJØGT.21, BOKS 324, 8001 BODØ TLF: 75 50 61 70 FAX: 75 50 61 71
<b>B</b>	<b>COWI AS</b> BRYGGERIVEIEN,2, POSTBOKS 123 1601 FREDRIKSTAD TLF: 02694
<b>E</b>	<b>COWI AS</b> GIDSKEN JAKOBSENSVEI 12,POSTBOKS 74 STORMYRA, 8088 BODØ TLF: 02694
<b>V</b>	<b>COWI AS</b> GIDSKEN JACOBSENS VEI 12, POSTBOKS 74 STORMYRA, 8088 BODØ TLF: 02694
<b>VA</b>	<b>COWI AS</b> GIDSKEN JACOBSENS VEI 12, POSTBOKS 74 STORMYRA, 8088 BODØ TLF: 02694

PROSJ. ANSVARLIG Jørn Olav Estensen	PRO. NR. 123656	TEGNET JKM	DATO 25.07.07
SAKSBEHANDLER JOHN KR.MAGNUSSEN	MALESTOKK 1:500	MÅL I mm	

## KLIMASONER 1.ETASJE

TEGN.NR.	FAG	FASE	TYPE	ETG.	LØPENR.	REVISJON
	V	D	30	1	1	D