


COWI

DENNE TEGNINGEN ER BESKYTTET VED LOV OM OPPHAVSRETT TIL ÅNDSVERK AV 12.5.1961 OG MÅ IKKE KOPIERES ELLER BENYTTES UTEN ARKITEKTENS (OPPHAVSMANNEN) SAMTYKKE

SWECO

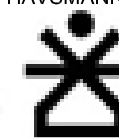

Nordland
FYLKESKOMMUNE

Eiendom

00.701 FAUSKE VGS

AVDELING VESTMYRA
BYGGHERRE: NFK EIENDOMSSEKSJONEN

TEGNINGS-STATUS: AS BUILT

A

BOARCH arkitekter a.s
ARKITEKTER MNAL NPA E-post: post@boarch.no
SJØGT.21, BOKS 324, 8001 BODØ
TLF: 75 50 61 70 FAX: 75 50 61 71

B

COWI AS
BRYGGERIVEIEN,2, POSTBOKS 123
1601 FREDRIKSTAD
TLF: 02694

E

COWI AS
GIDSKEN JAKOBSENSVEI 12,POSTBOKS 74
STORMYRA, 8088 BODØ
TLF: 02694

V

COWI AS
GIDSKEN JACOBSENS VEI 12, POSTBOKS 74
STORMYRA, 8088 BODØ
TLF: 02694


VA

COWI AS
GIDSKEN JACOBSENS VEI 12, POSTBOKS 74
STORMYRA, 8088 BODØ
TLF: 02694

PROSJ. ANSVARLIG Jørn Olav Estensen	PRO. NR. 123656	TEGNET JKM	DATO 25.07.07
SAKSBEHANDLER JOHN KR.MAGNUSSEN	MALESTOKK 1:500	MÅL I mm	

KLIMASONER U-ETASJE

TEGN.NR.	FAG	FASE	TYPE	ETG.	LØPENR.	REVISJON
	V	D	30	U	2	

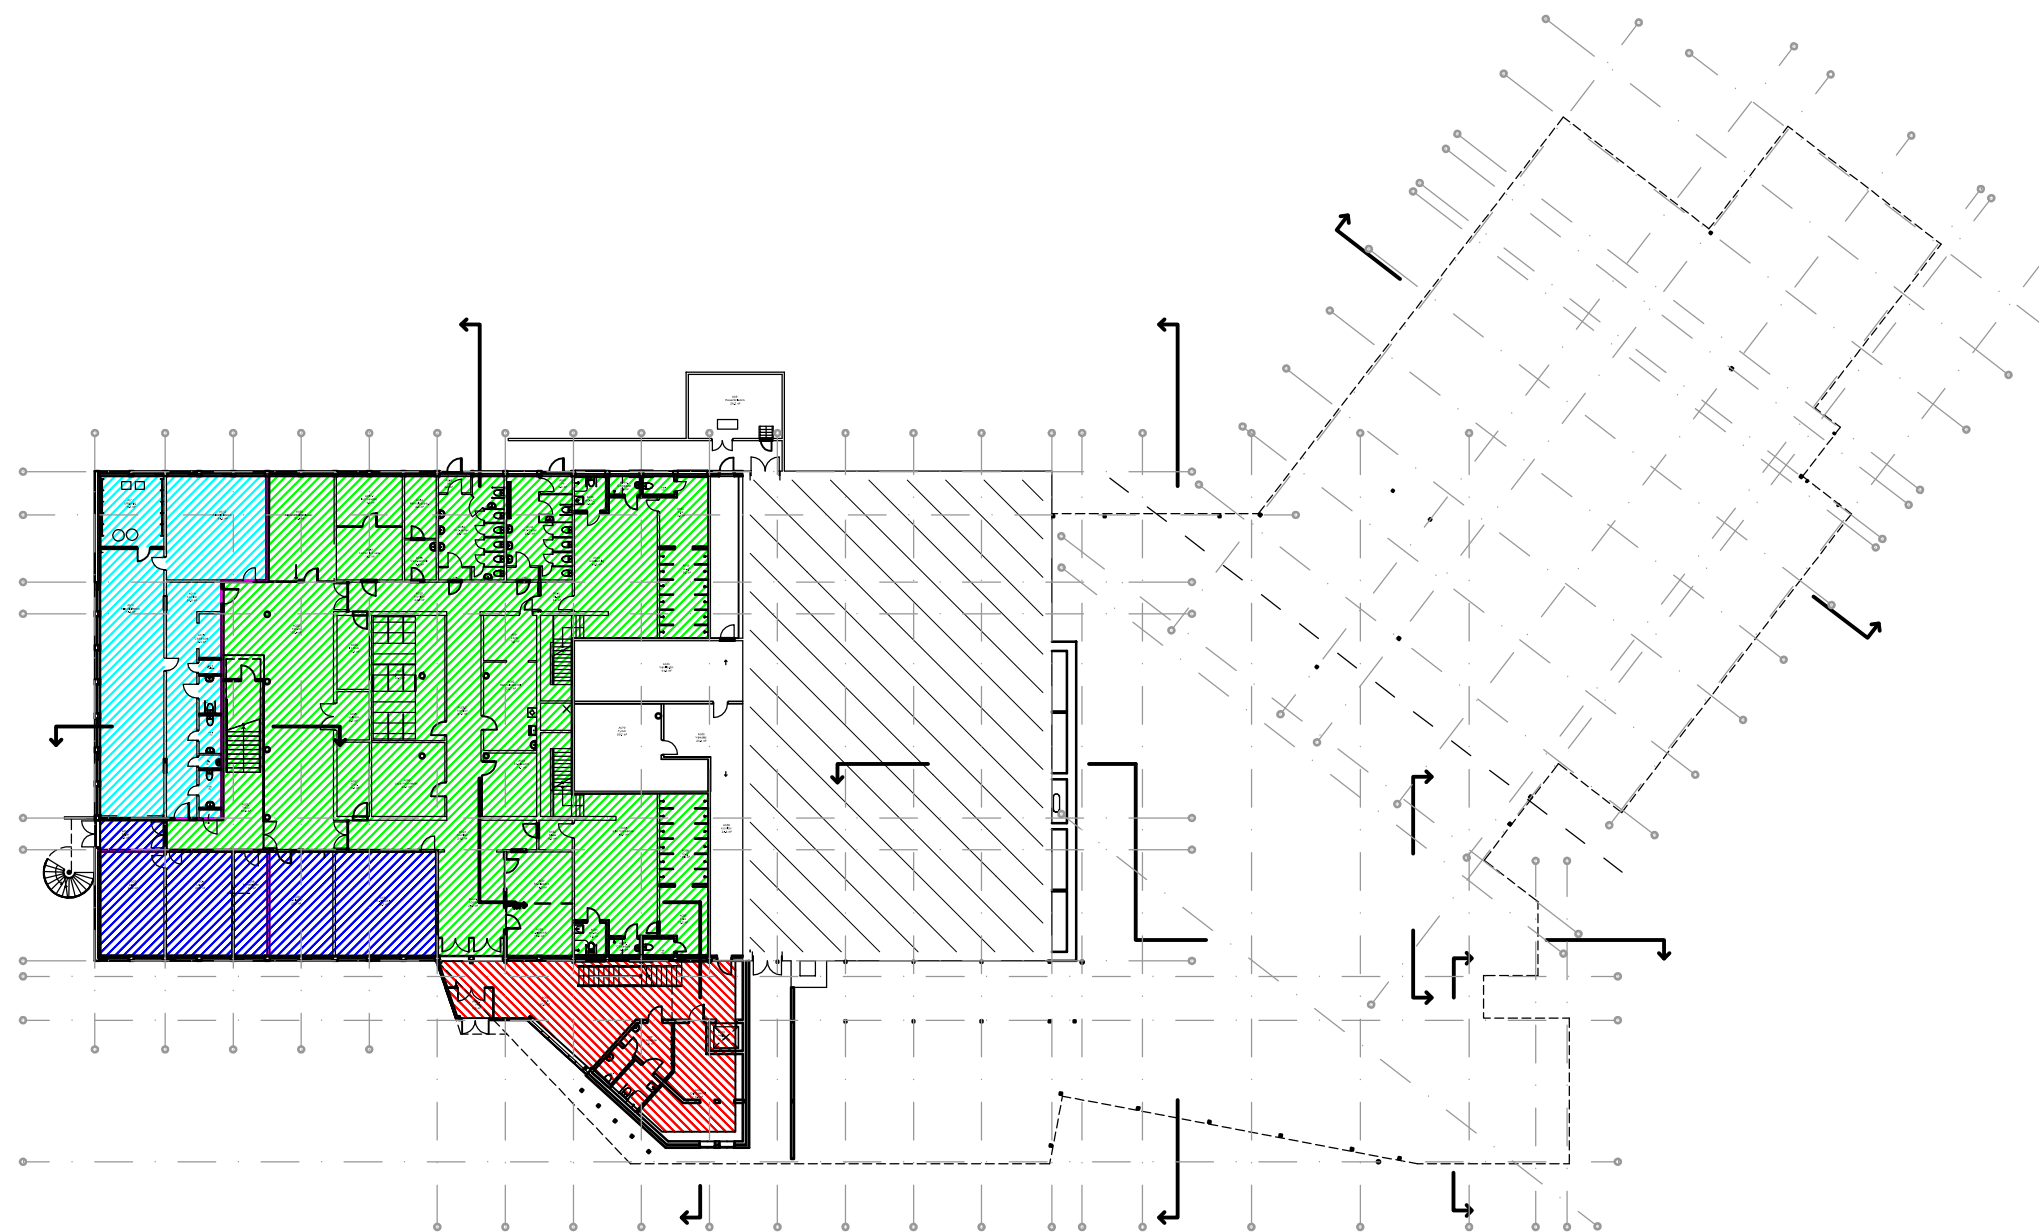

Klimasoner	
	Sone 1
	Sone 2
	Sone 3
	Sone 4
	Sone 5
	Sone 6
	Sone 7
	Sone 8

C	As built	JKM 19.03.10	JKM 19.03.10
B	Endret sone 36.05	JKM 15.10.07	JKM 15.10.07
A	Kontroll Gunnar Karlsen AS	JKM 29.05.07	JKM 29.05.07
REV. INDEKS	TEKST	TEGN. SIGN,DATO	ANSV. SIGN,DATO