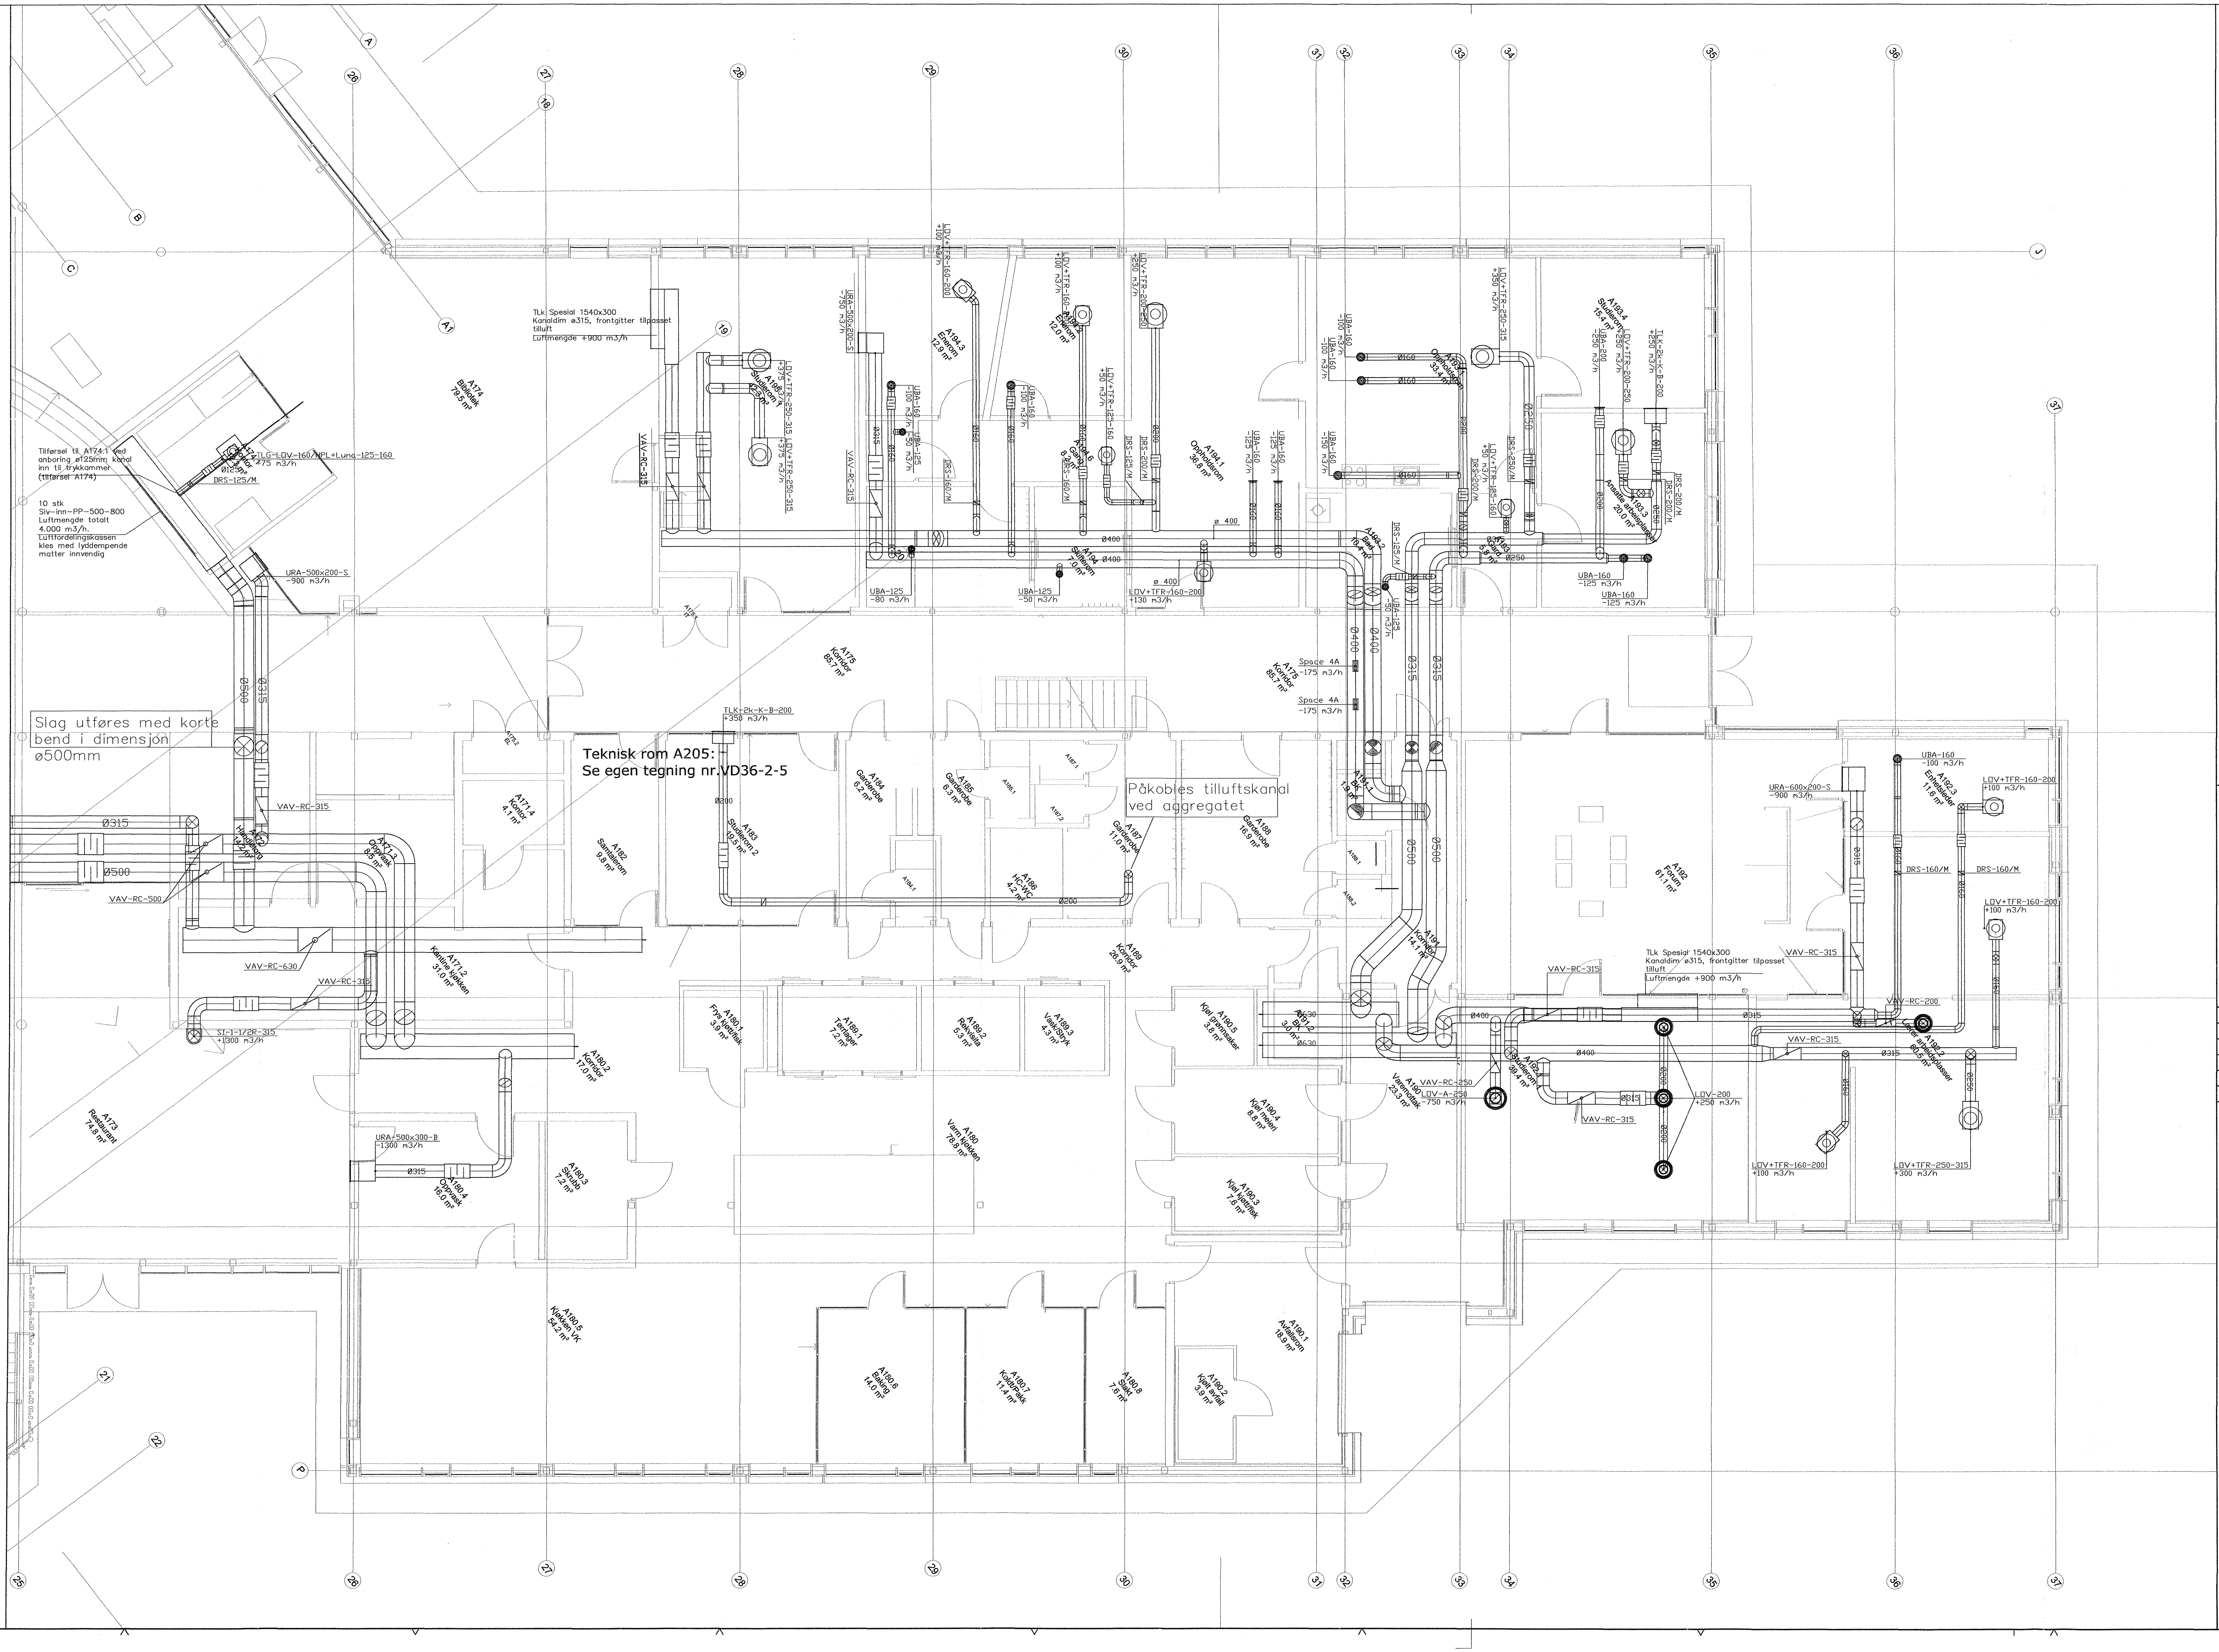

COWI

DENNE TEGNINGEN ER BESKYTTET VED LOV OM OPPHAVSRETT TIL ÅNDSVERK AV 12.5.1961 OG MÅ IKKE KOPIERES ELLER BENYTTES UTEN ARKITEKTENS (OPPHAVSMANNEN) SAMTYKKE

GUNNAR KARLSEN AS
PÅLS VEG 1
8008 BODØ
TLF: 75 50 45 20

As built

REV. INDEKS	TEKST	TEGN. SIGN,DATO	ANSV. SIGN,DAT
E	As built	JKM 30.11.09	JKM 30.11.09
D	Lufttilførsel rom A174.1	JKM 10.10.08	JKM 10.10.08
C	Endret kanalføring akse 25-26/ L-N	JKM 01.09.08	JKM 01.09.08
B	VAV-løsning, div.endringer i kanalføringer	JKM 23.05.08	JKM 23.05.08
A	Godkjent Gunnar Karlsen AS	JKM 05.12.07	JKM 05.12.07

00.701 FAUSKE VGS

AVDELING VESTMYRA
BYGGHERRE: NFK EIENDOMSSEKSJONEN

TEGNINGS-STATUS: AS BUILT

A — BOARCH arkitekter a.s, ARKITEKTER MNAL NPA E-post: post@boarch.no, SJØGT.21, BOKS 324, 8001 BODØ, TLF: 75 50 61 70 FAX: 75 50 61 71

B — COWI AS, BRYGGERIVEIEN 2, POSTBOKS 123, 1601 FREDRIKSTAD, TLF: 02694

E — COWI AS, GIDSKEN JAKOBSENSVEI 12, POSTBOKS 74, STORMYRA, 8088 BODØ, TLF: 02694

V — COWI AS, GIDSKEN JACOBSENS VEI 12, POSTBOKS 74, STORMYRA, 8088 BODØ, TLF: 02694

VA — COWI AS, GIDSKEN JACOBSENS VEI 12, POSTBOKS 74, STORMYRA, 8088 BODØ, TLF: 02694

PROSJ. ANSVARLIG	PRO. NR.	TEGNET	DATO
Jørn Olav Estensen	123656	JKM	31.08.07
SAKSBEHANDLER: JOHN KR.MAGNUSSEN	MÅLESTOKK: 1:50	MÅL I mm	

VENTILASJON SONE 36.07
NYBYGG 1.ETASJE
AKSE 25-37

TEGN.NR.	FAG	FASE	TYPE	ETG.	LØPENR.	REVISJON
	V	D	36	1	11	E