


Infrastruktur og bygninger som må være åpne for ferdsel / i drift (atkomst, brann, KO, naboer) i gjennomføringsfasen.

- Areal må være åpen for ferdsel i gjennomføringsfasen
- Veier må være åpne for ferdsel i gjennomføringsfasen
- Bygninger som skal være i drift i gjennomføringsfasen

Prosjektområder og rigg

- Mulig areal for rigg - Ila fengsel, rehabilitering av tekniske anlegg
- Prosjektområde/begrensningslinjer - Ila fengsel, rehabilitering av tekniske anlegg
- Mulig areal for rigg - NFFA
- Prosjektområde/begrensningslinjer - NFFA
- Prosjektområde VA - prosjekt
- Mulig areal for rigg VA - prosjekt
- Graving for ny høyspentras til trafo

mulige riggplasser for bytte av overlys er markert med gult kryss.

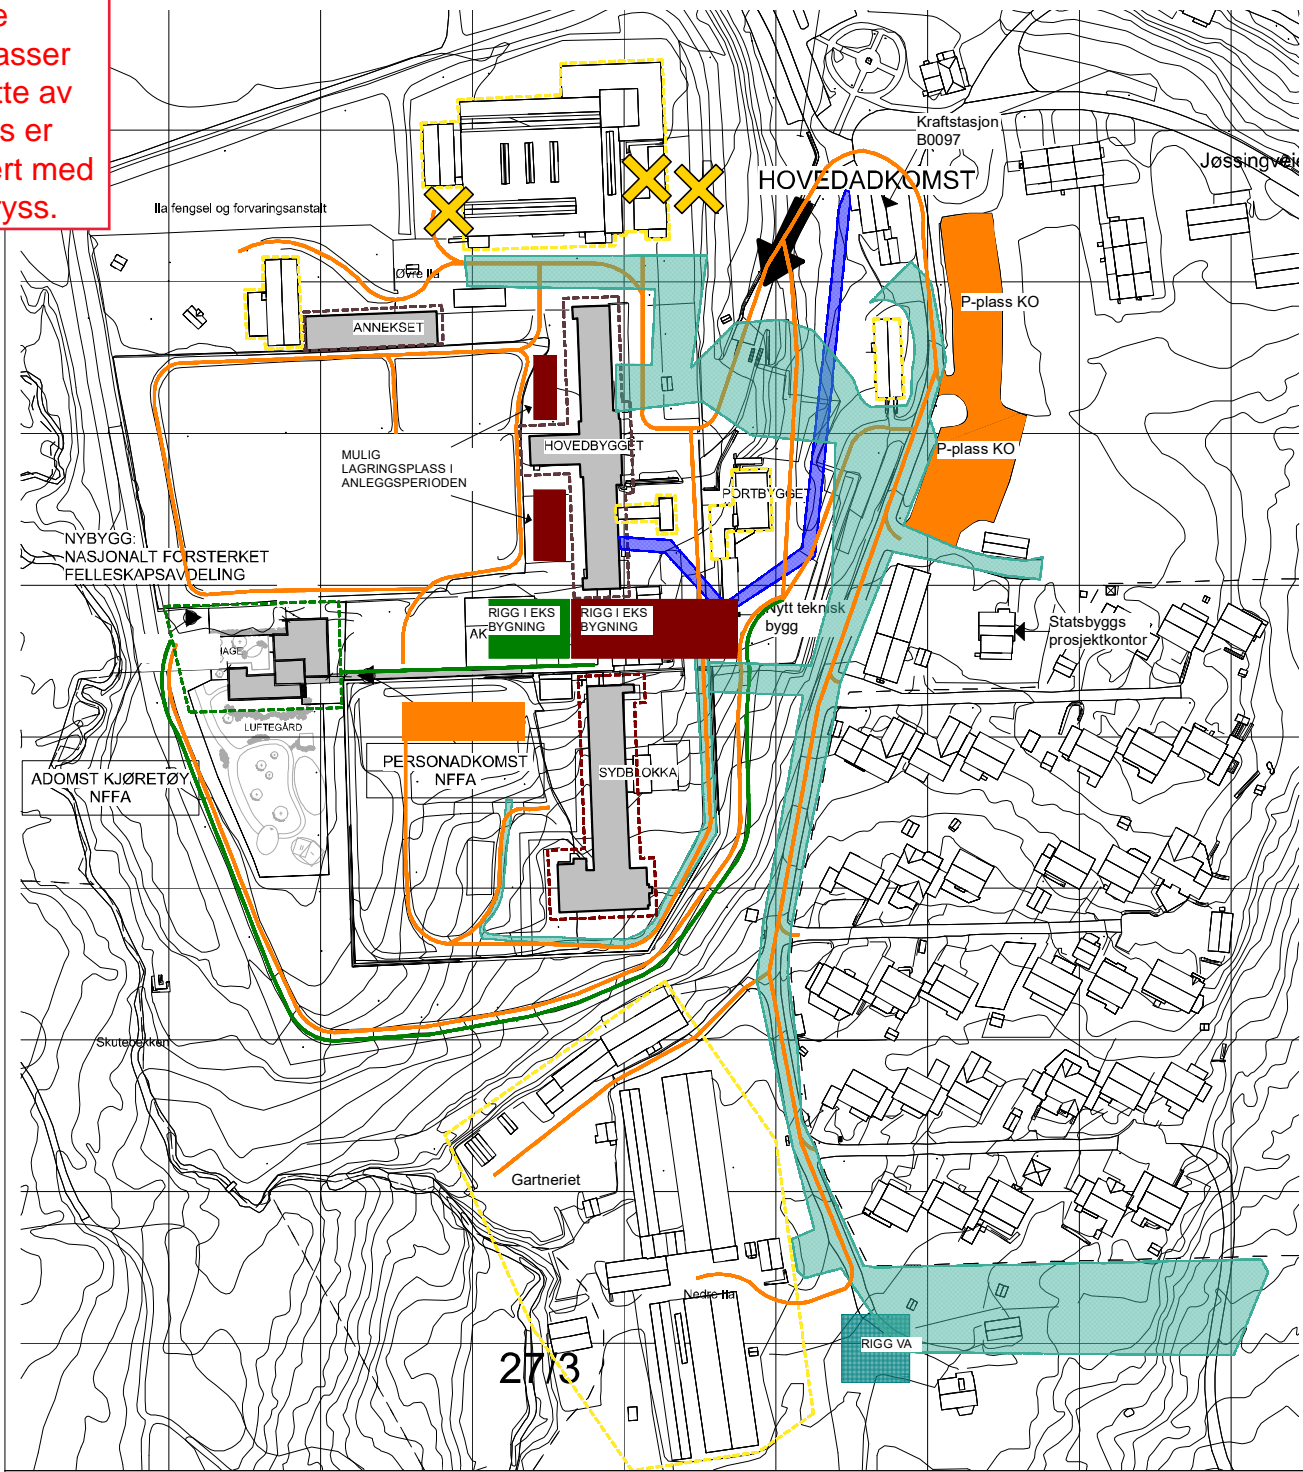

Ila fengsel - rehabilitering av tekniske anlegg, Ila fengsel utvendig VA - anlegg og Nytt bygg for NFFA. Plan for rigg og infrastruktur i gjennomføringsfasen 1:2500