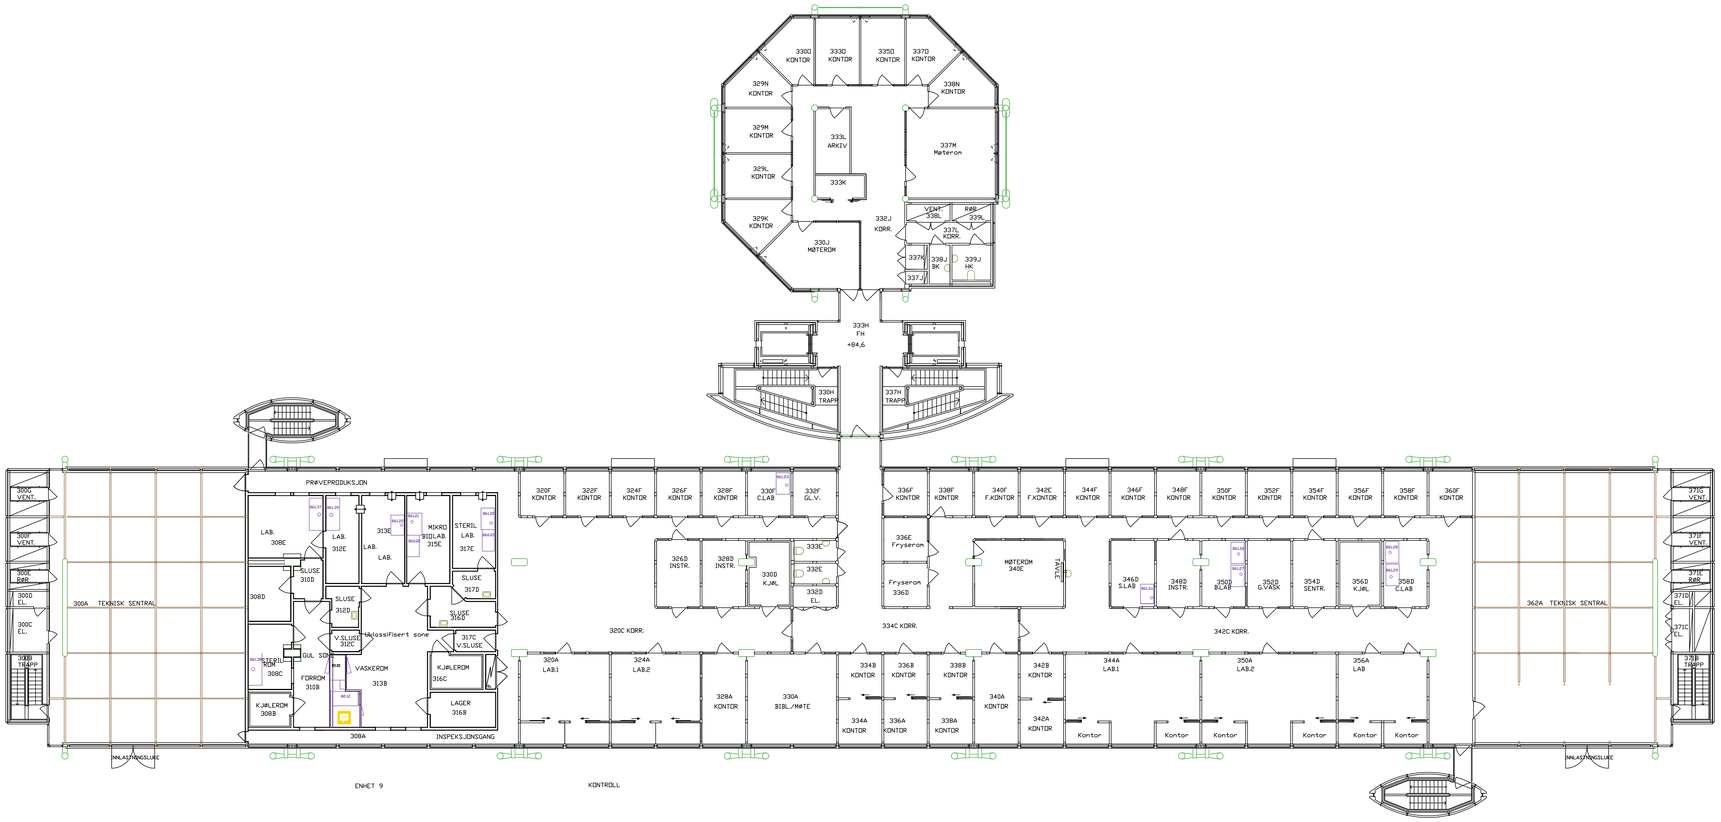

REVISJON	DATO	IND.
Dnbygging 337M	08.03.17	N
Dnbygging L356A, 337 og 339	12.06.15	M
Dnbygging 334A,336A,338A	27.05.14	L
Dnb 33L,nytt 333K,dør L305A	23.03.10.12	K
Nytt navn prøveproksavd, rom [illegible]	[illegible]	J
Fjerne rom L340D og lager	17.11.03	I
Dnbygging fryserom, kontor, [illegible]	[illegible]	H
Påført fastmontert utstyr	12.09.01	G
SOM BYGGET	15.02.95	F
FAFØRT INNREG. RENROM	12.12.94	E
TEGNING AJOURFØRT	08.09.94	D
	05.05.94	C
ANBUD GRUPPE 5	24.02.93	B
ANBUD GRUPPE 4	27.01.93	A
ANBUD GRUPPE 2	04.11.92	

Tegn. nr
A3 01 30

Tittel
HOVEDTEGNING PLAN 3

MBI org.	MBI rek	Dato
1400	1400	04.11.92

Fase
DETALJPROSJEKT

A BKAW Arkitekter A/S tlf 22557413
Fr.Stangegt.2,0272 Oslo fax 22561317
B Dr.Techn. Olav Olsen A/S tlf 67532275
Dicks vei 10,1324 Lysaker fax 67534986
V Techno Consult A/S tlf 67571800
A.Haukelands pl.10,1300 Sandvika fax 67571849
E Ingeniørene Nielsen&Borge tlf 22173190
Grønland 12,0188 Oslo fax 22172518
L6 SBED-PROSJEKT 91019
LOVISENBERGGT.6 OSLO

REVIDERT PLAN