



Plan 01

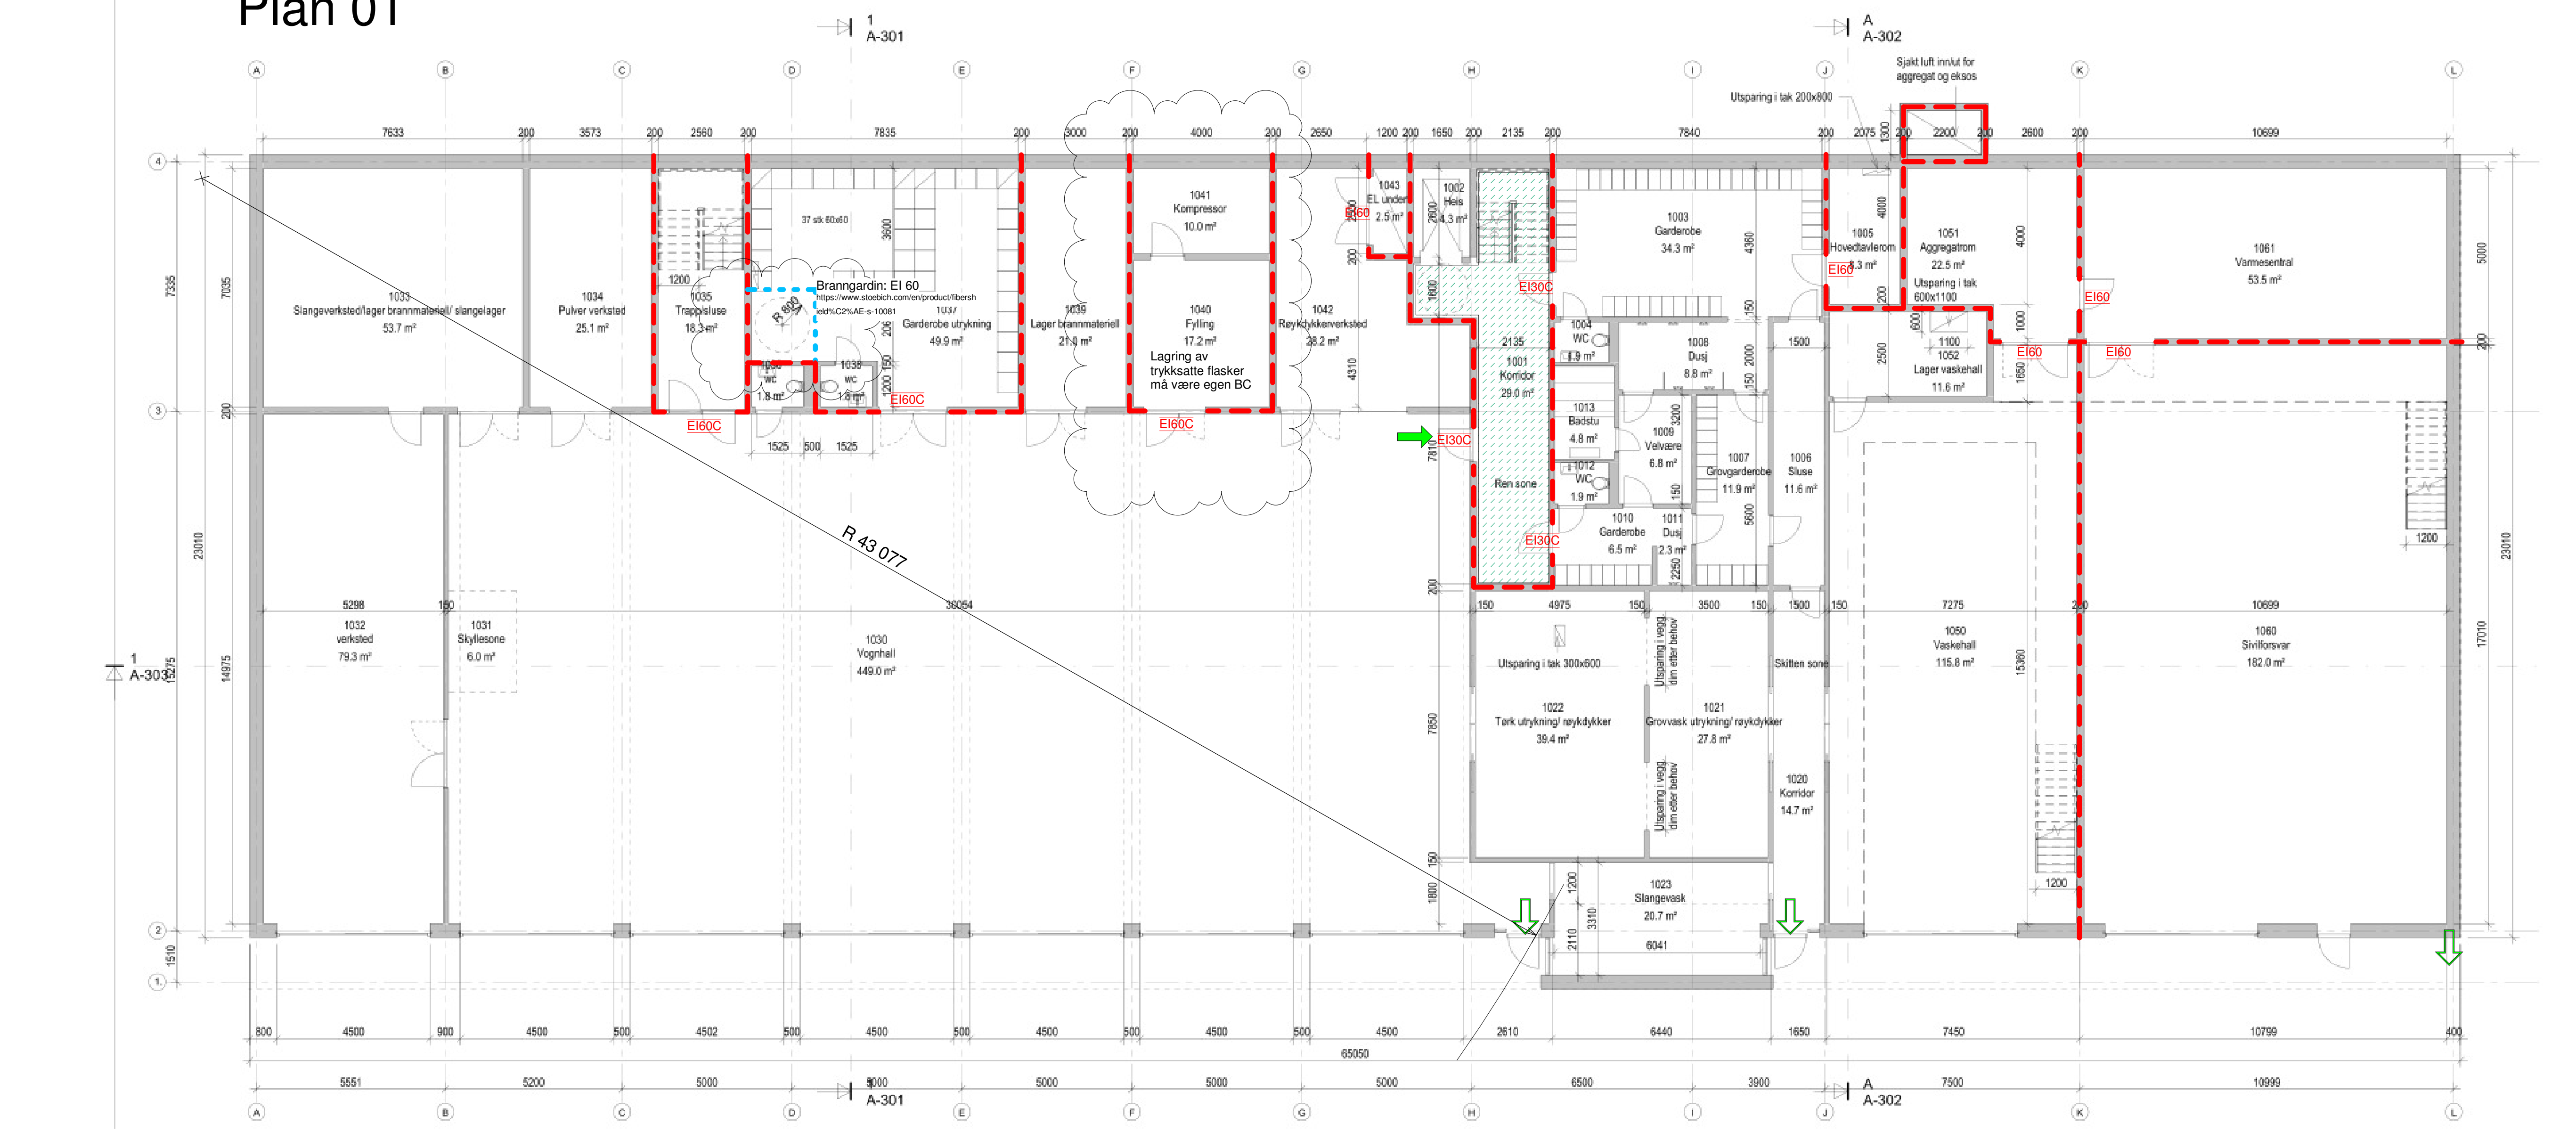


Plan 02

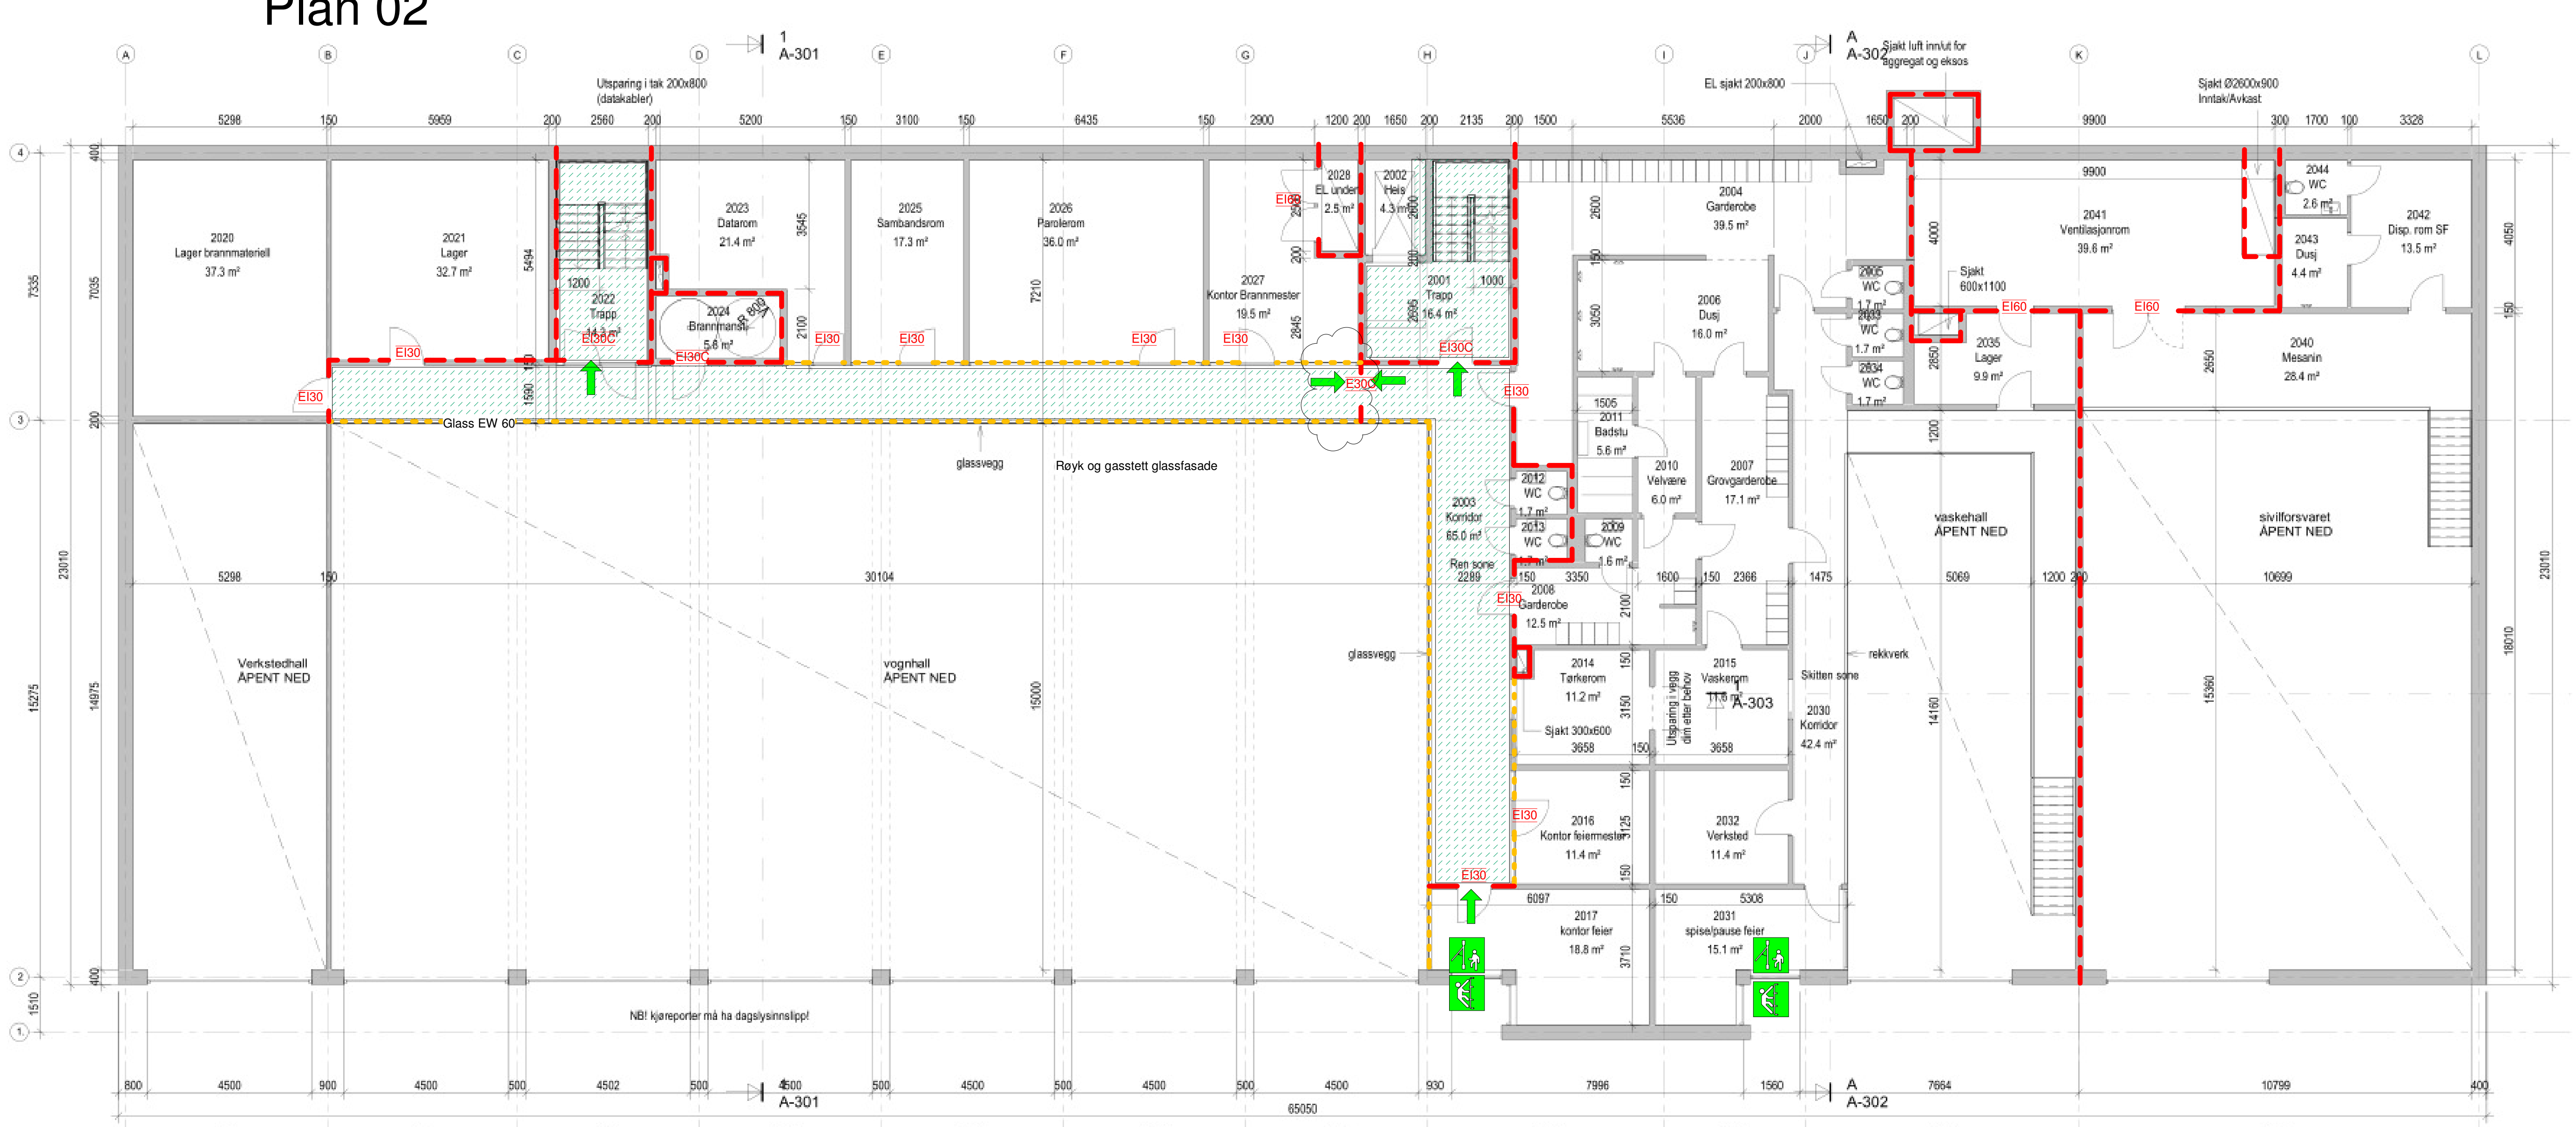

- Symboler:**
- Brannalarmssentral
 - Raykkuesentral
 - Til ramningsvei
 - Ramningsgiste
 - Alle symboler i brannklasserte konstruksjoner må være klassifisert. Sa.
- Dører:**
- E30 Csa (F30S)
 - E15 30-Sa (B30)
 - E30C E15 30-Csa (B30S)
 - E30C E15 40-Csa (B40S)
 - Alle dører, porter, luker, myklingsanordninger etc i brannklasserte konstruksjoner må være klassifisert. Sa.
- Konstruksjoner**
- E15 40 A2-c1,40 (A50)
 - Branngrense E 60
 - EW 60 Brannlegg
- Skravurer:**
- Ramningsvei

Plan 03

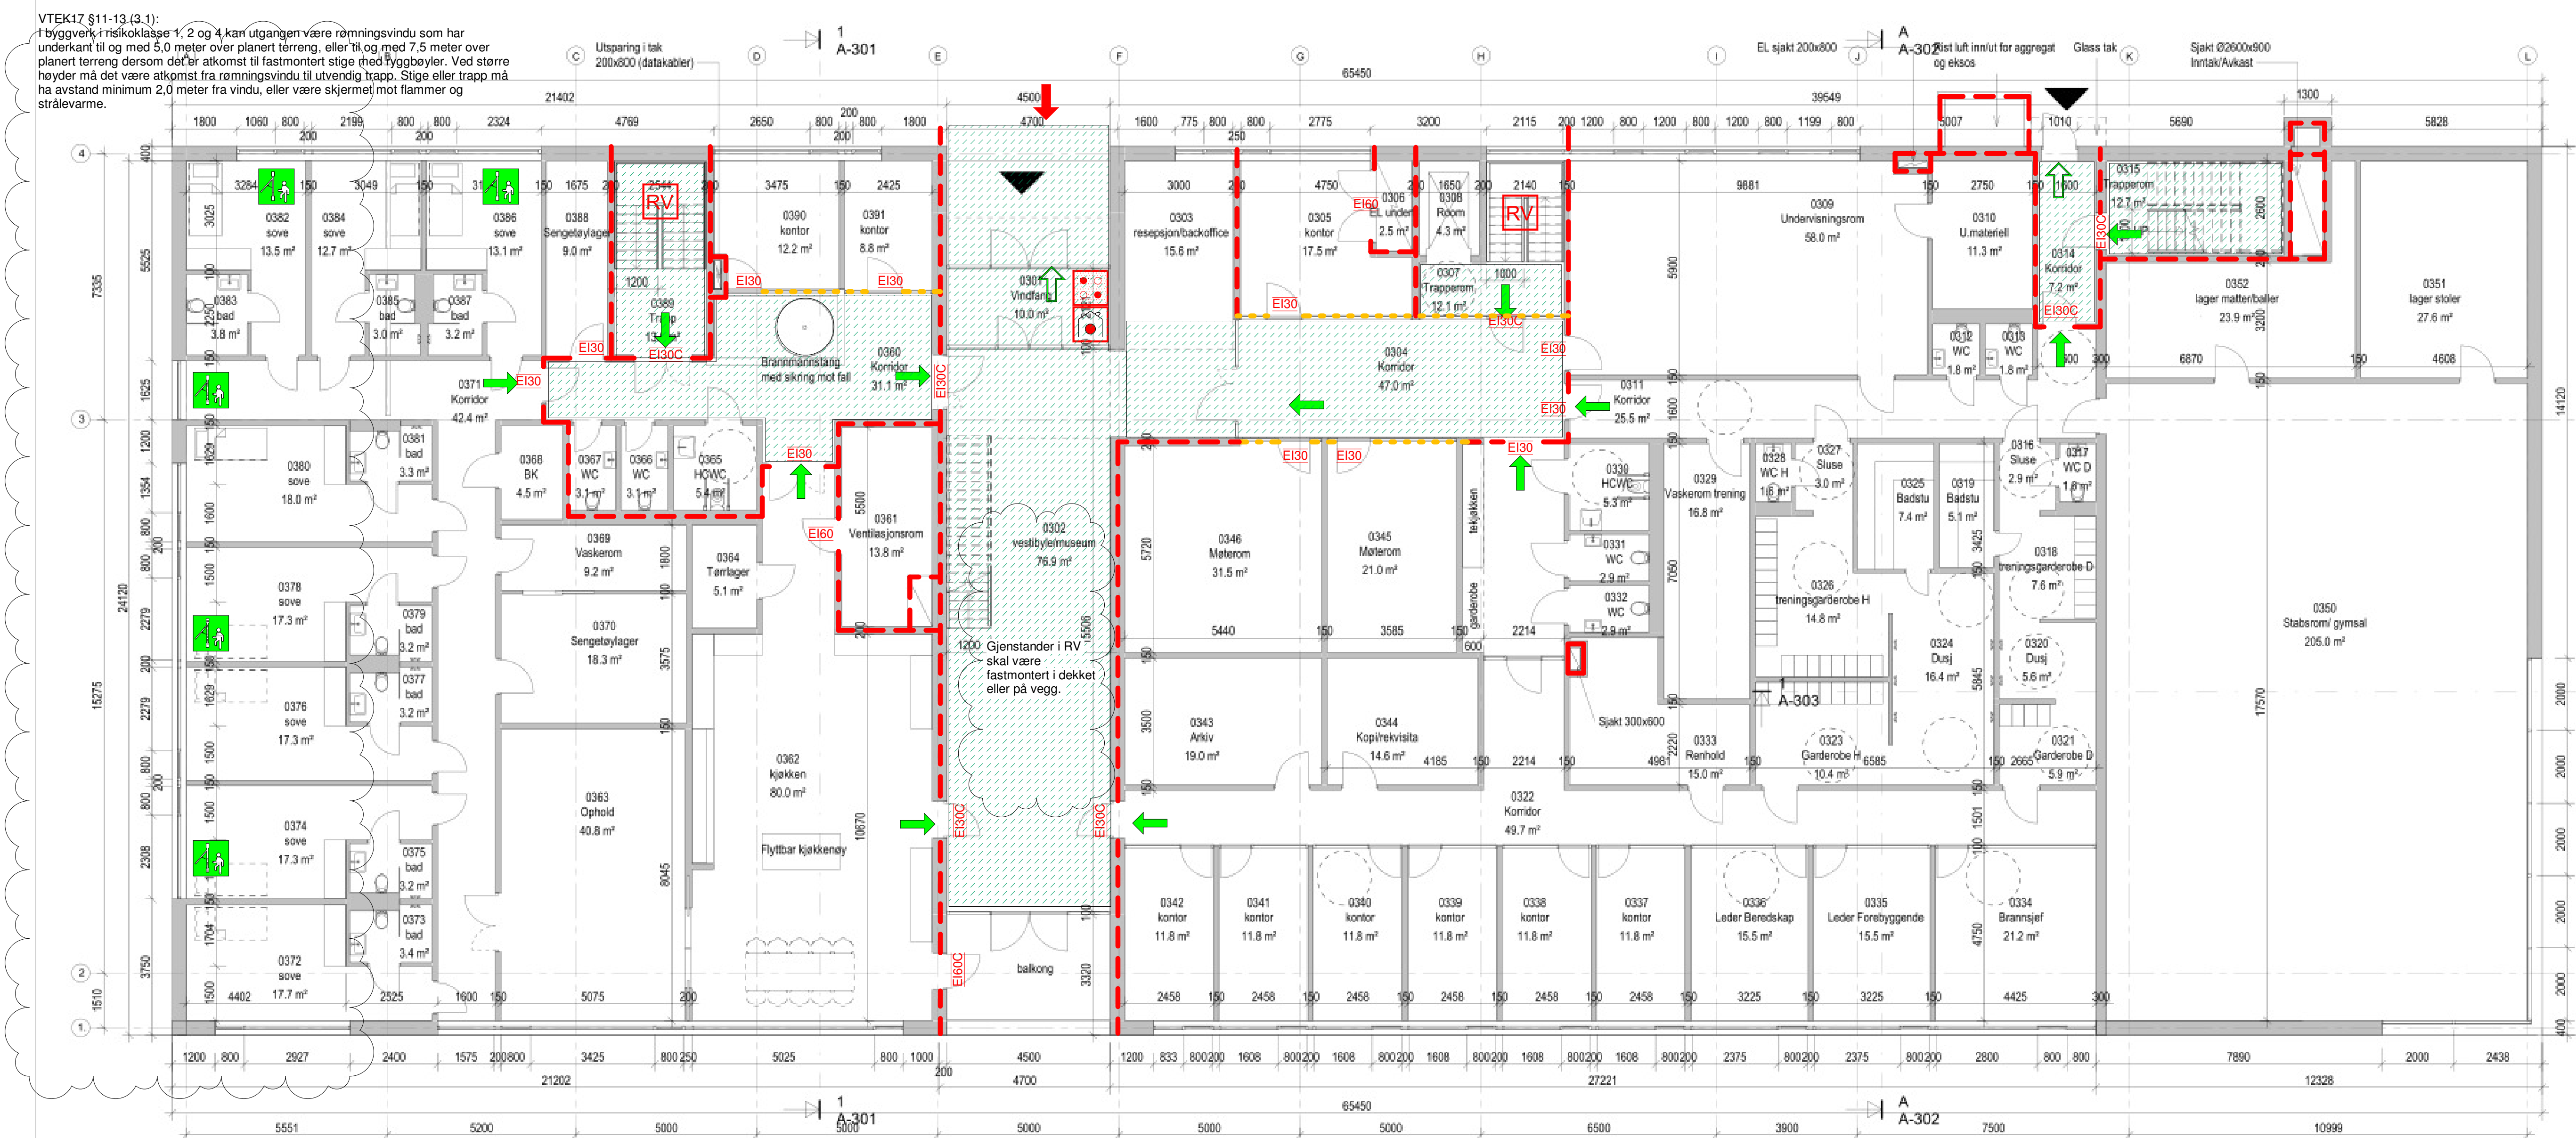

Plan 04

