


Øst

OPSJON PÅ UTVENDIG SOLSKJERMING


OPSJON PÅ VINDUER 34-42

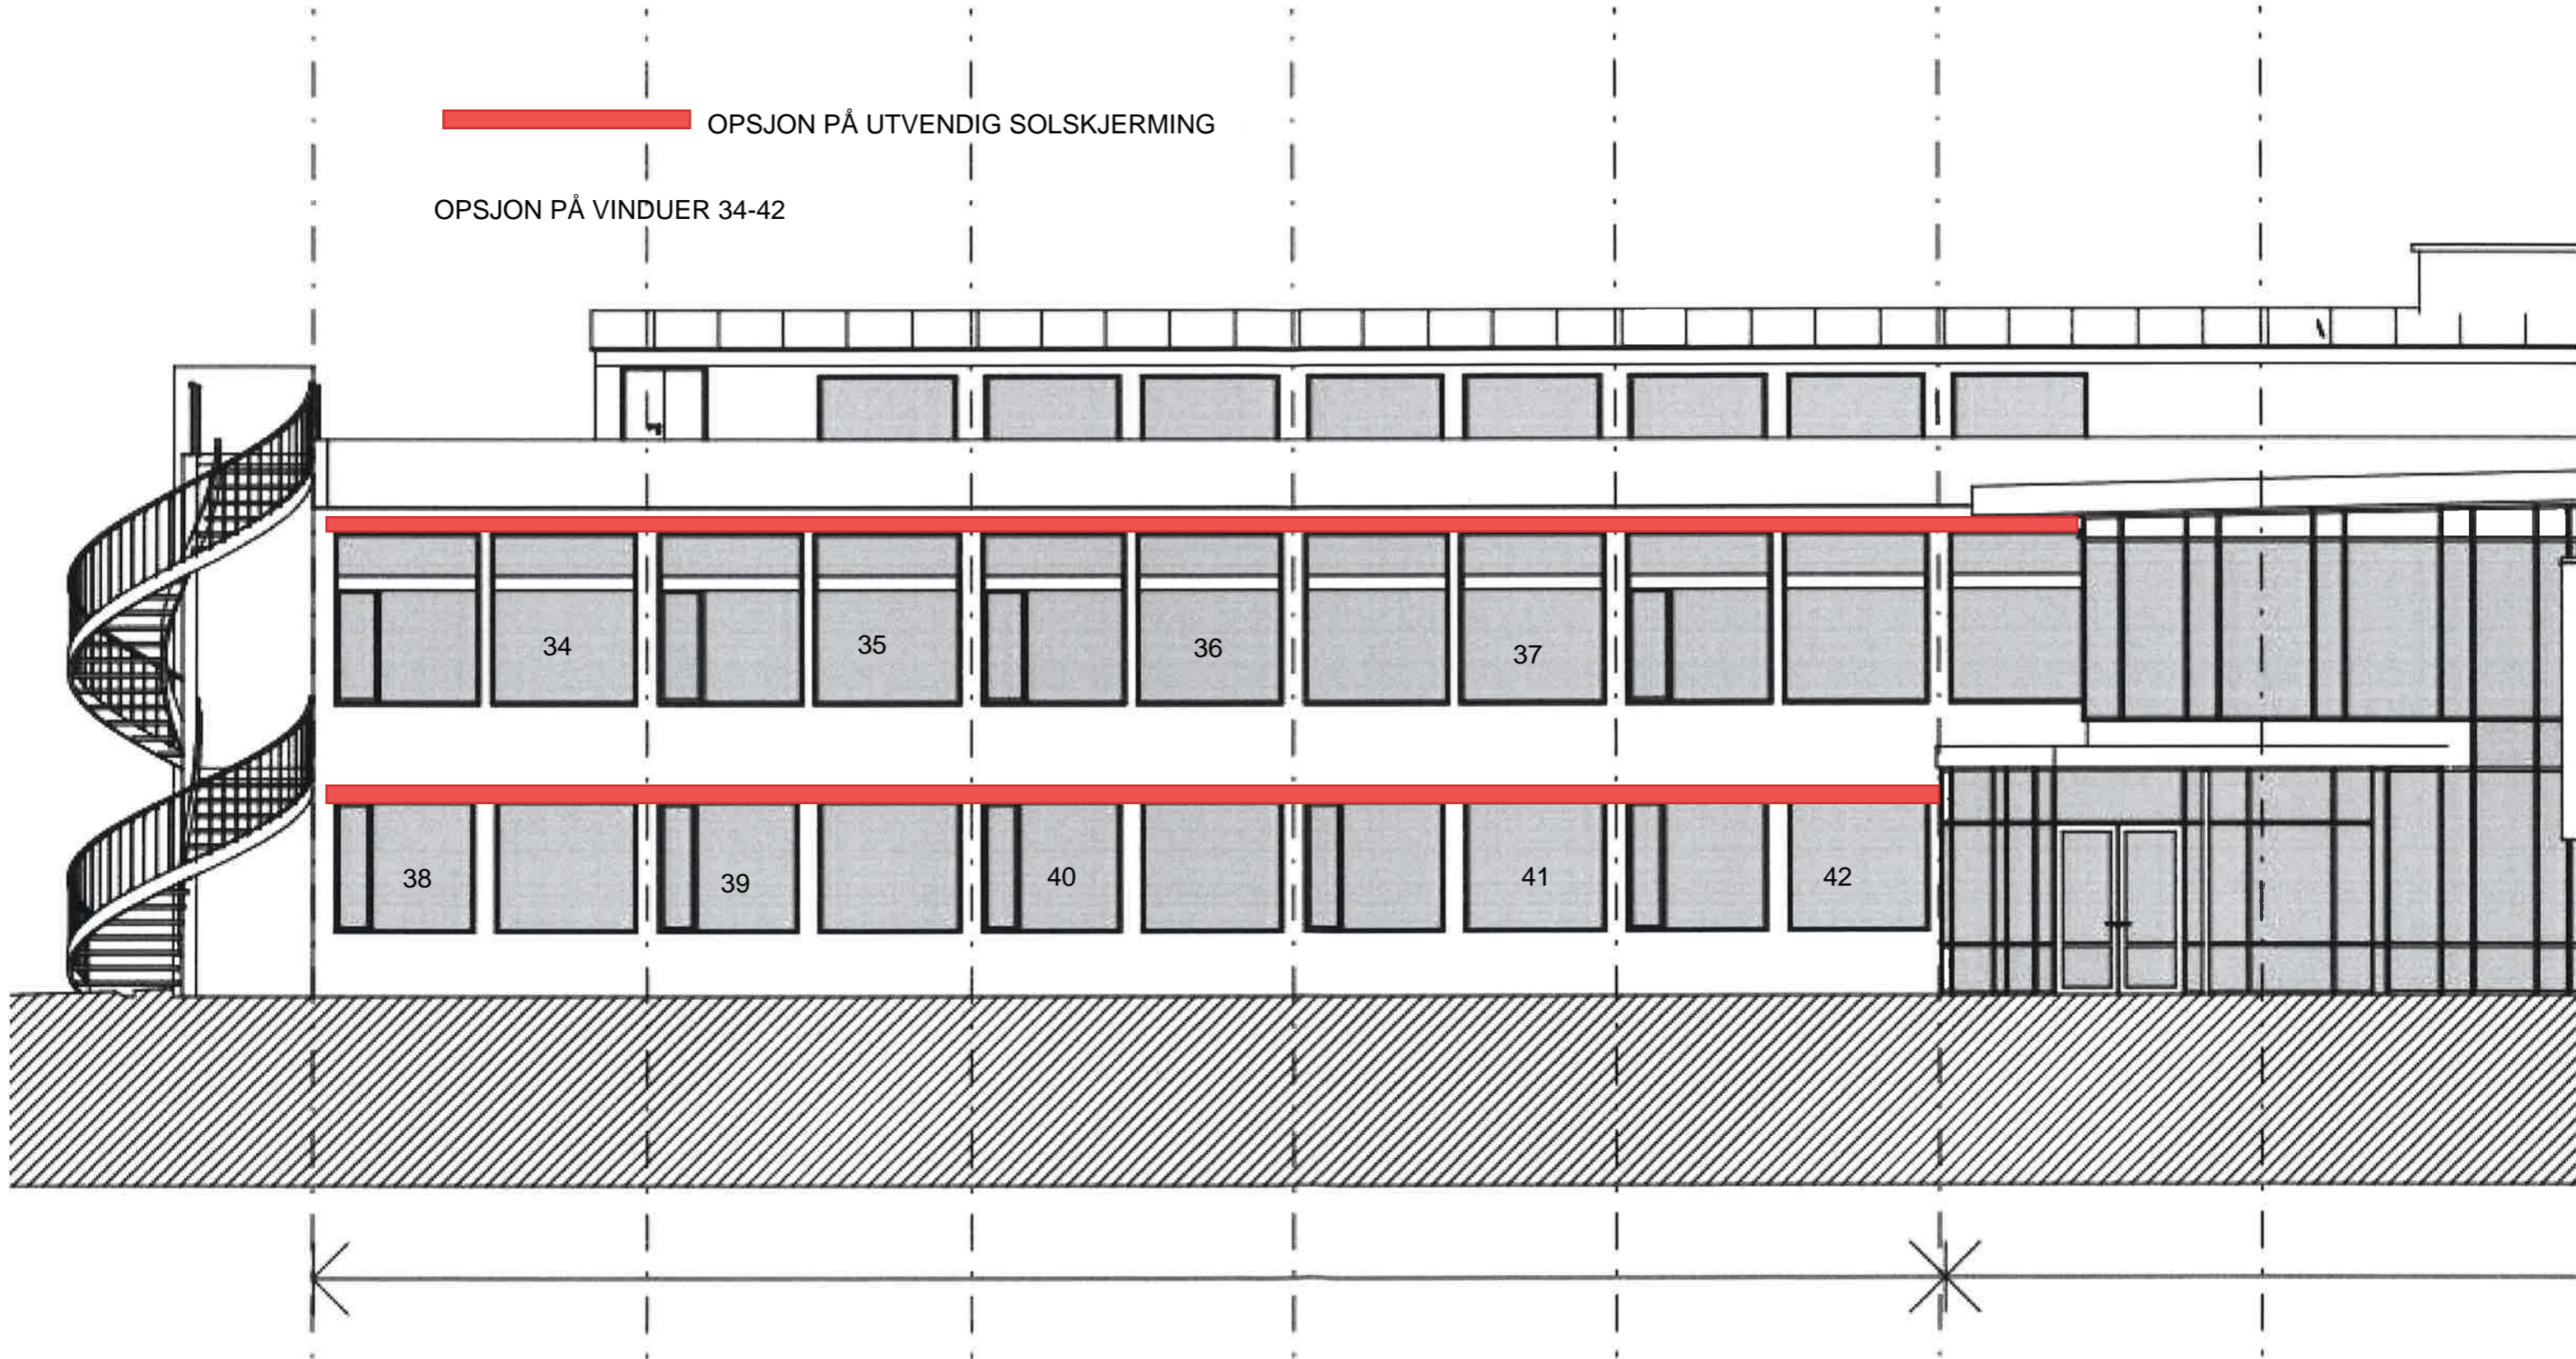

Vest

UTVENDIG SOLSKJERING

VINDUER SOM SKAL 1-24 BYTTES

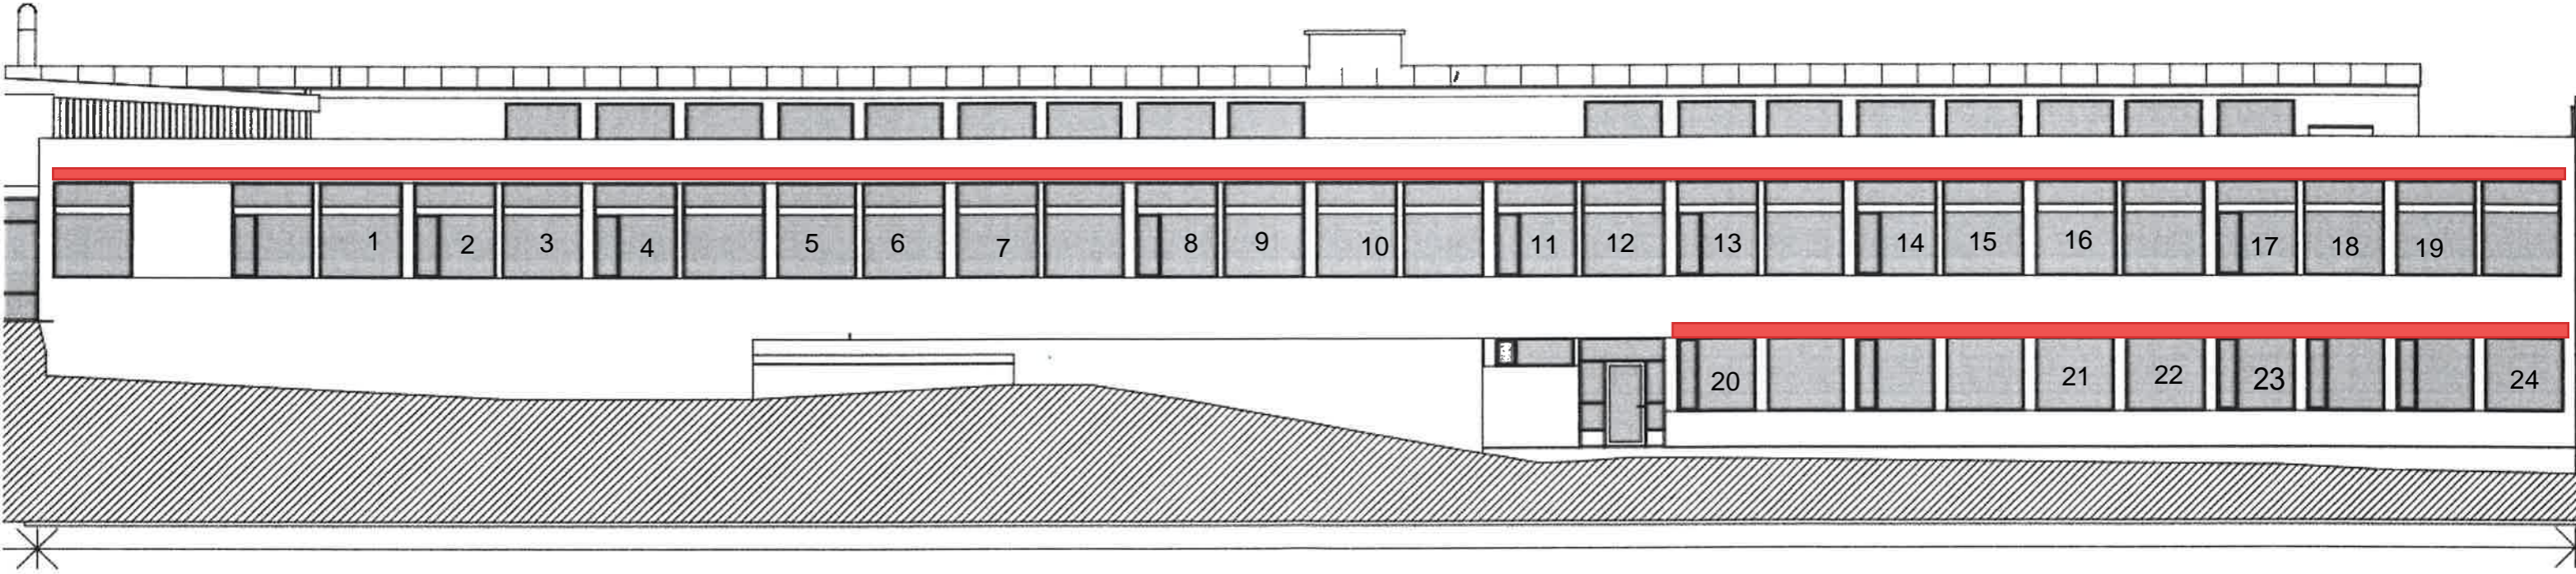

Sør

OPSJON PÅ VINDUER 25-33

OPSJON PÅ UTVENDIG SOLSKJERMING

