



1 : 100
A05-P0

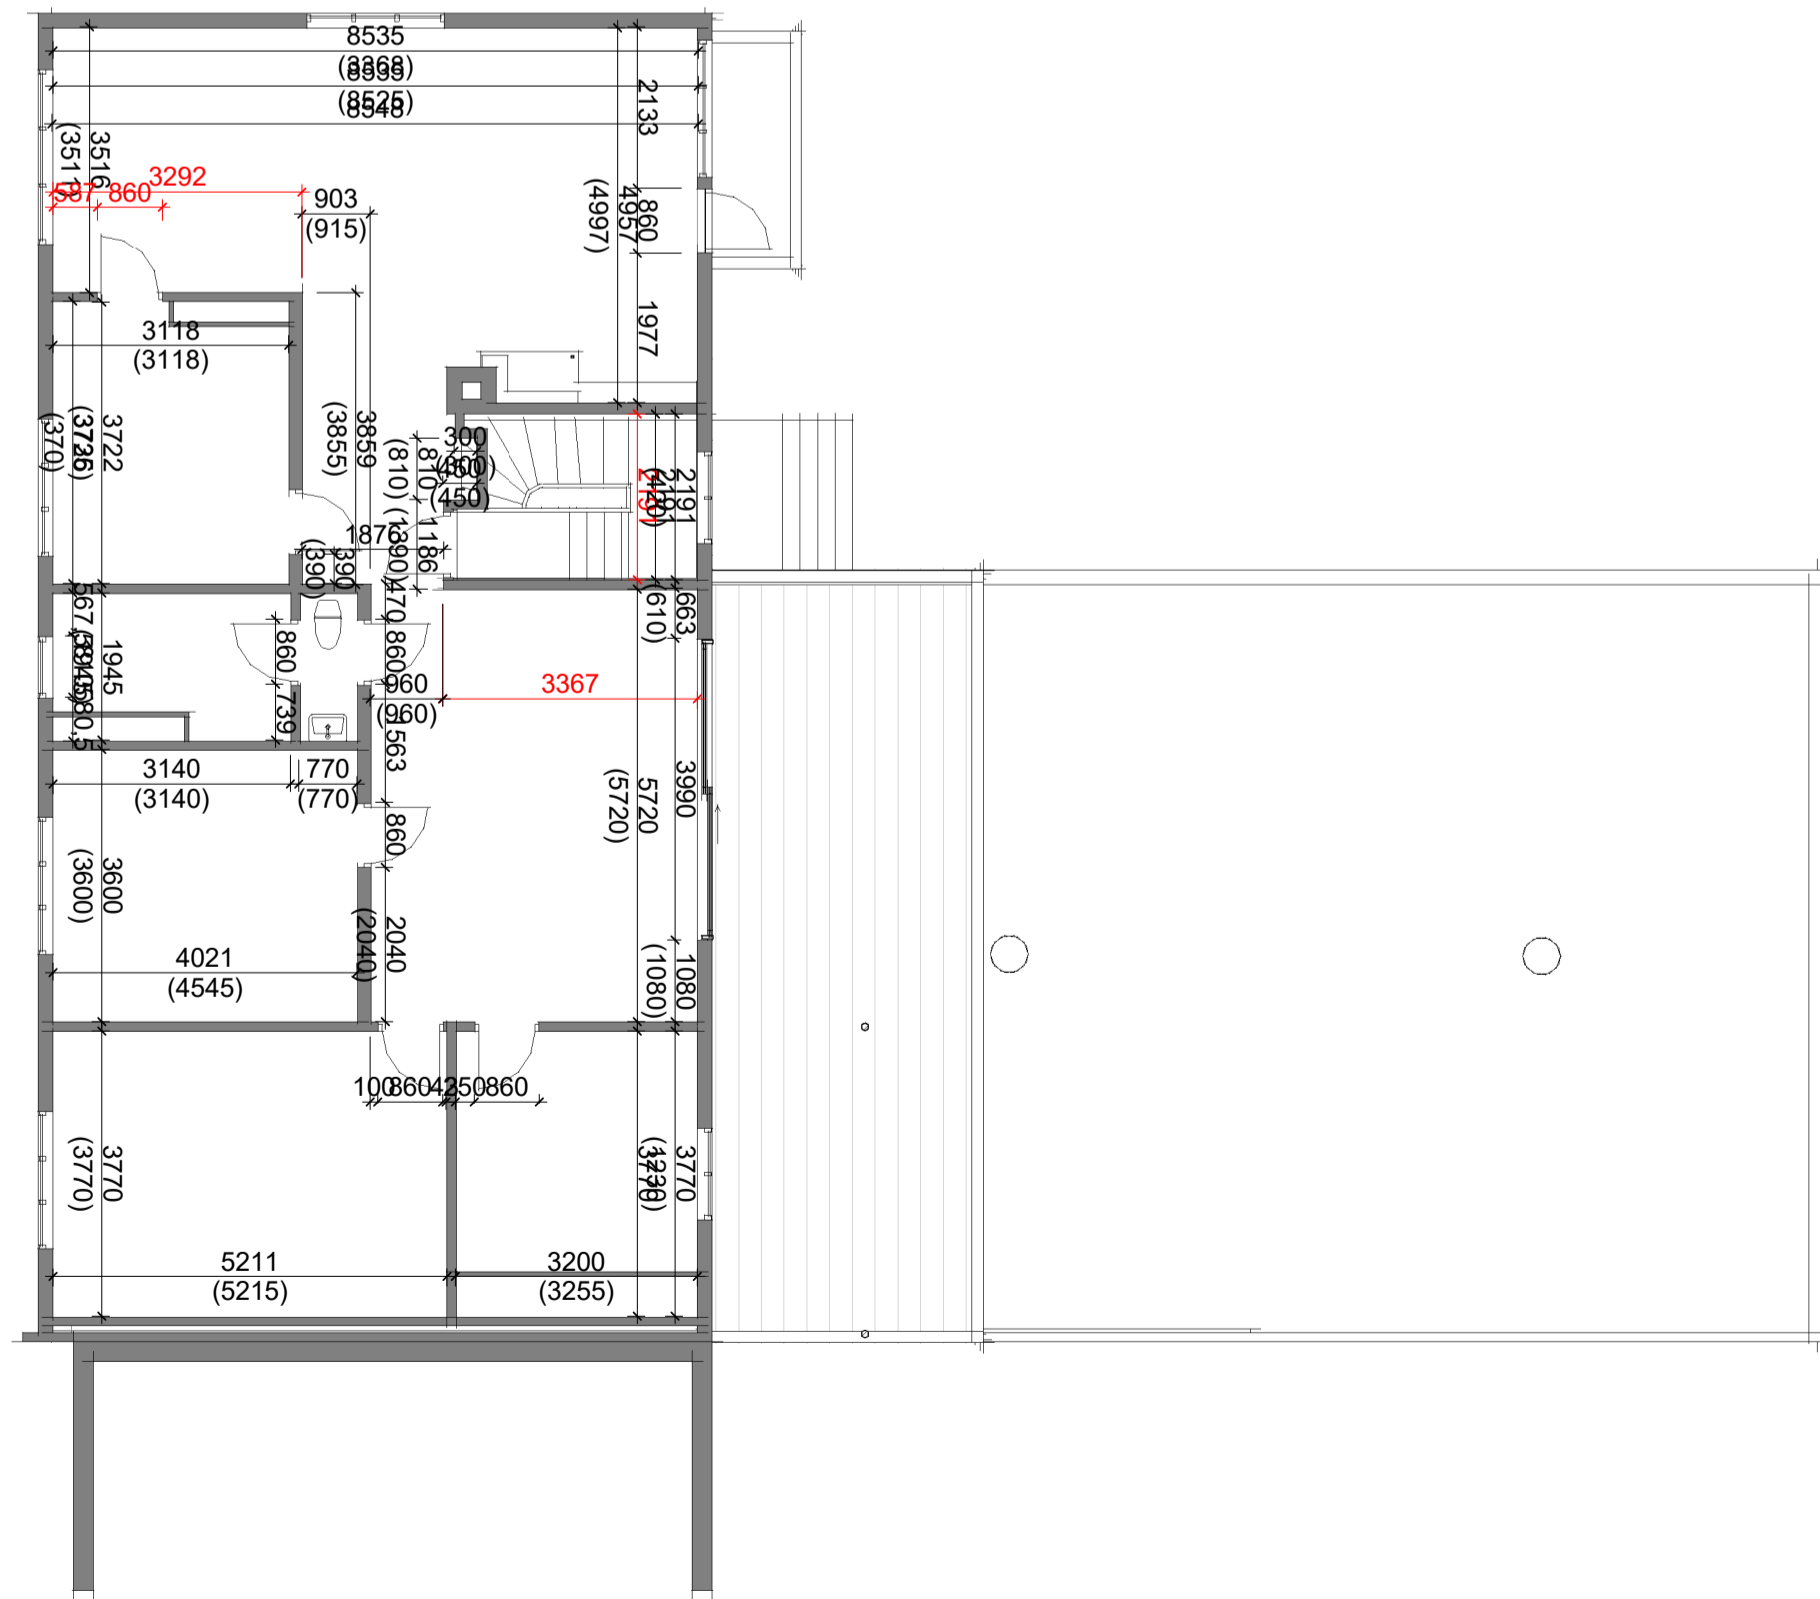


1 : 100
A05-P2

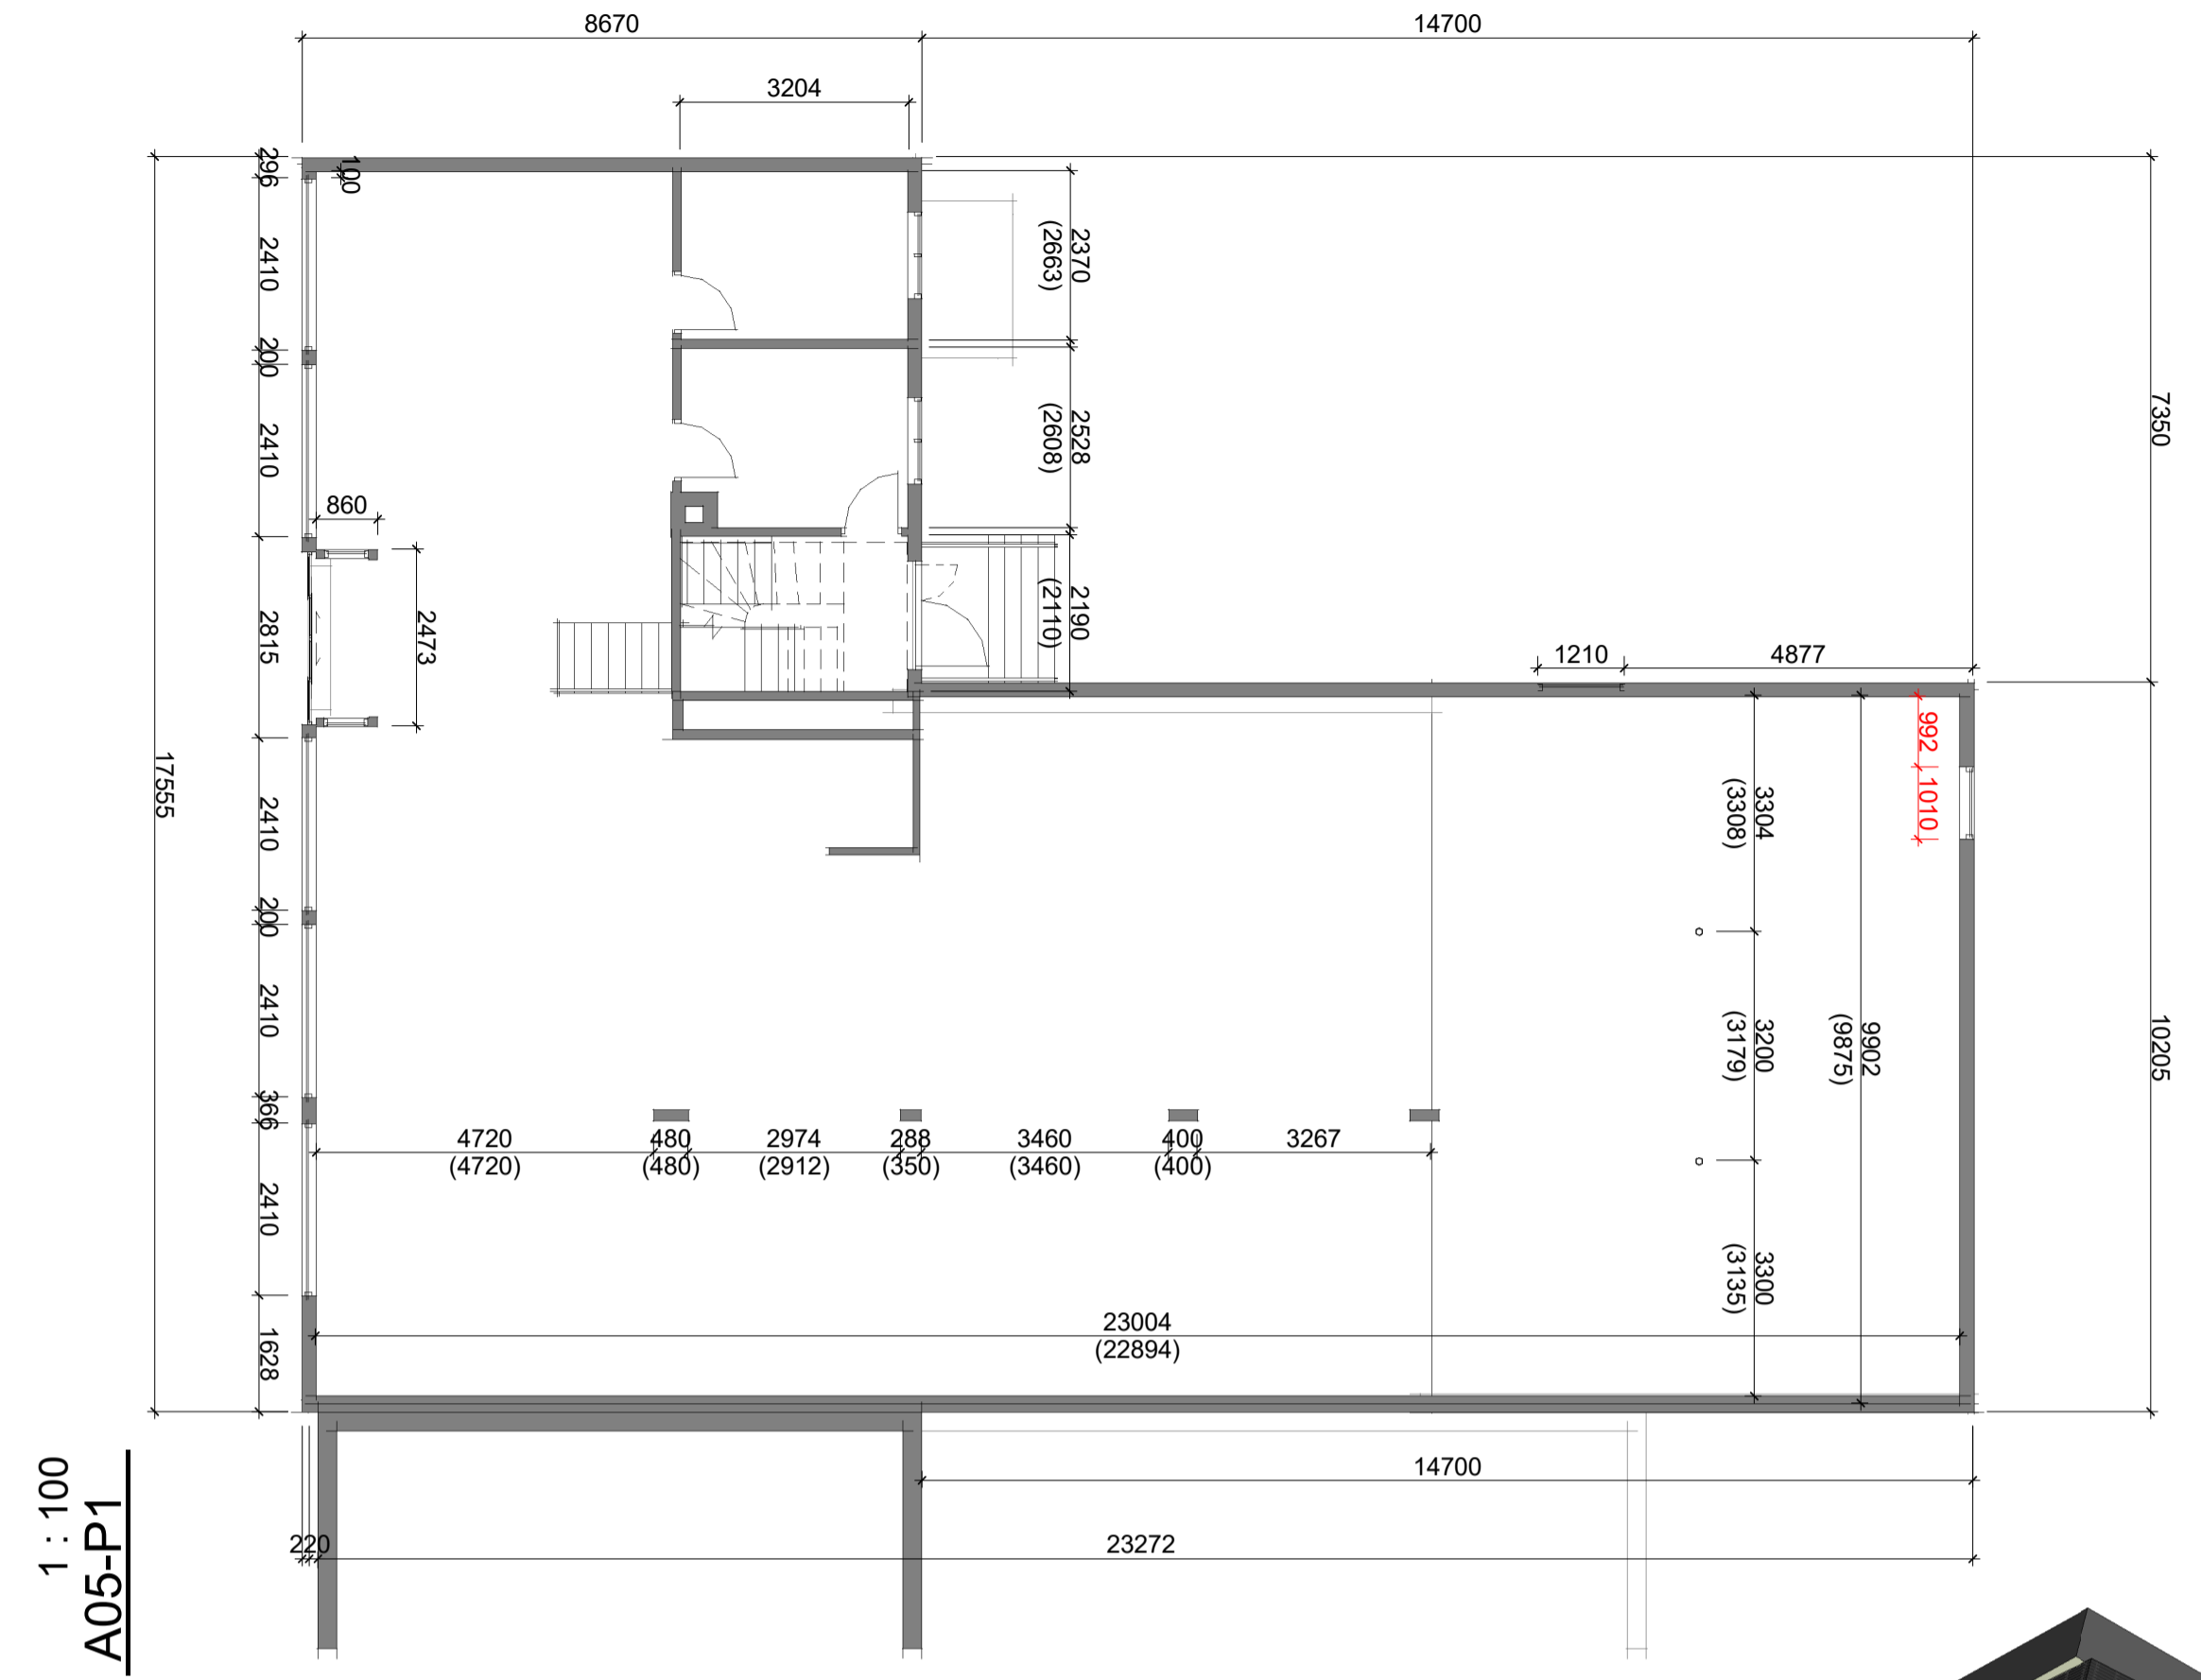

1 : 100
A05-P1



3D Eksisterende SV

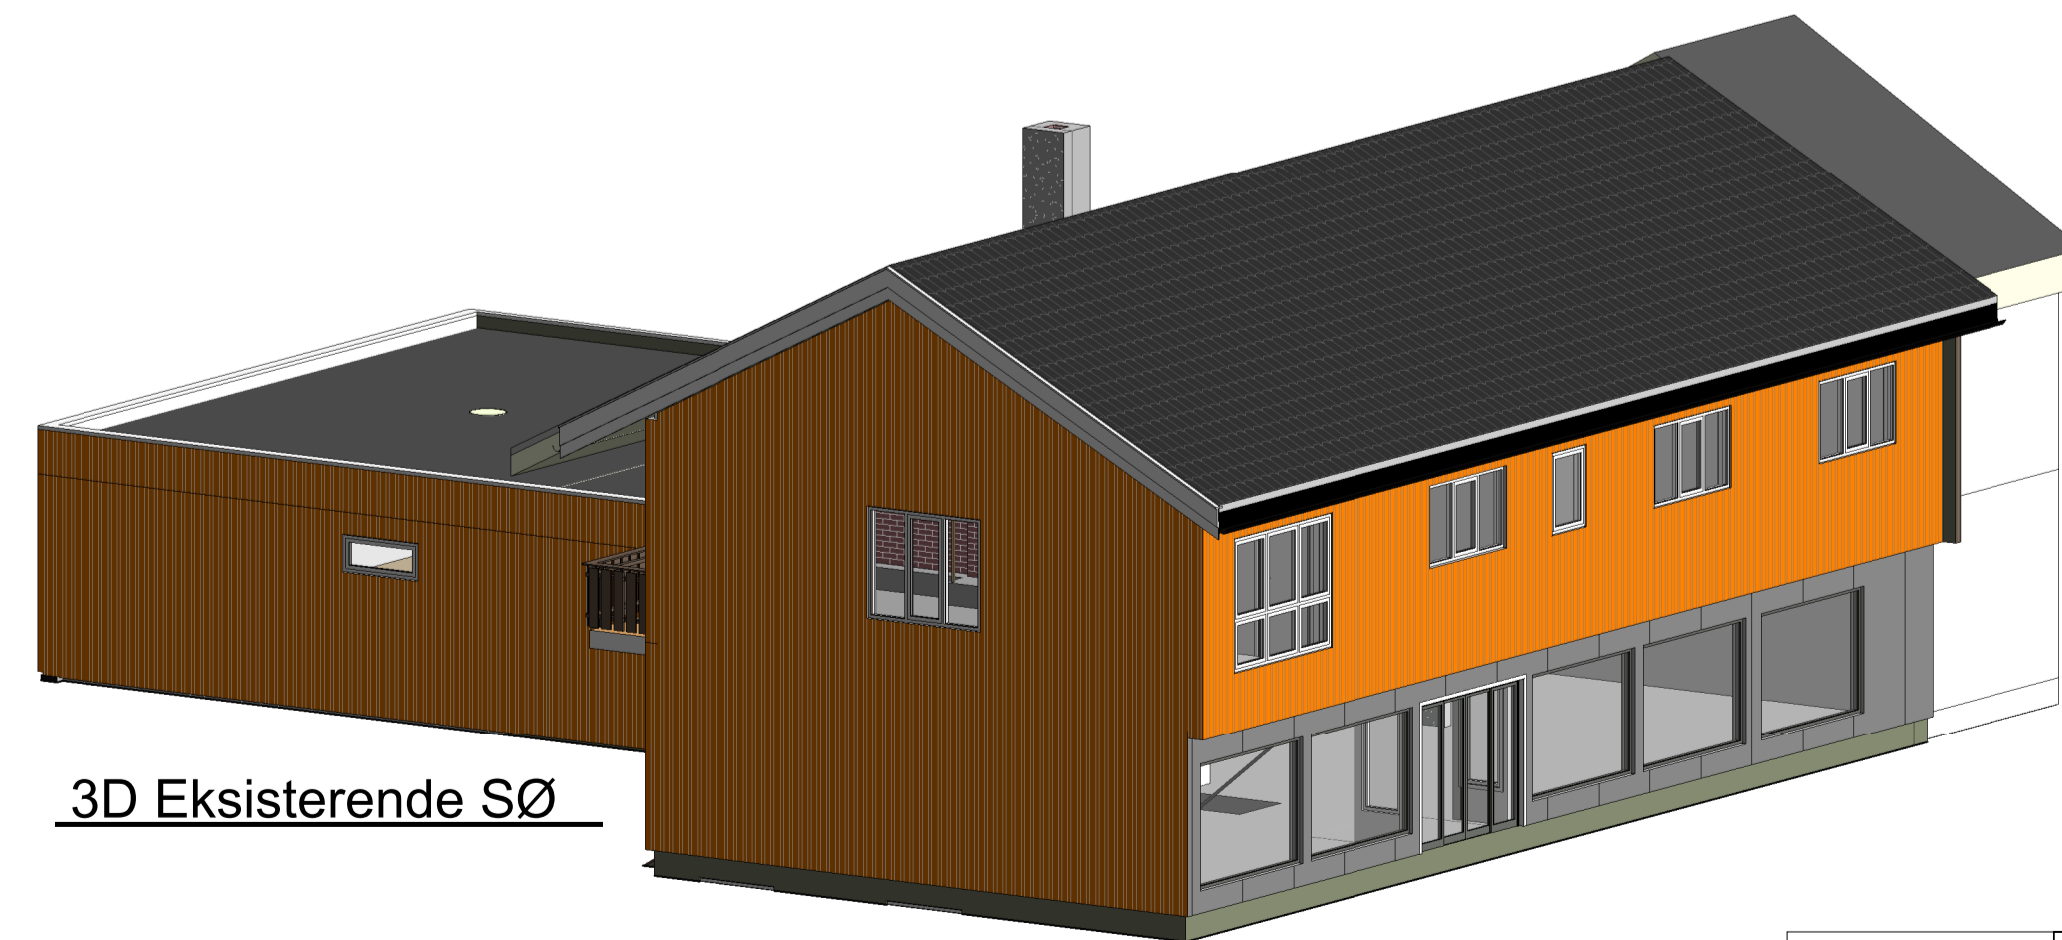

3D Eksisterende SØ

	Rev. Revisjonen gjelder	Utlært	Kontr.	Dato
	Stor-Elvdal kommune	Målestokk	Dato	2021.06.01
	Transformasjon av Stor-Elvdal bibliotek	1 : 100	Tegnet	SEL
	EKSISTERENDE	Arkitektarbeid	Prosjekt	2020-22
Tilbudstegning	Tegningsnr.	Rev.	A05-00-00	