

Vedlegg 2 - Oversikt eksisterende stasjoner


Det er utarbeidet en oversikt for å vise omfang eksisterende stasjoner, samt geografisk utstrekning av lokasjoner for disse.

F2	2021-06-17	For anskaffelse	Erik Storsveen	JOVAG	JOVAG
A1	2021-06-02	Satt sammen oversikt for kontroll	Erik Storsveen		
Versjon	Dato	Beskrivelse	Utarbeidet	Fagkontrollert	Godkjent


Dette dokumentet er utarbeidet av Norconsult AS som del av det oppdraget som dokumentet omhandler. Opphavsretten tilhører Norconsult AS. Dokumentet må bare benyttes til det formål som oppdragsavtalen beskriver, og må ikke kopieres eller gjøres tilgjengelig på annen måte eller i større utstrekning enn formålet tilsier.

1 Bilder som viser plassering av eksisterende stasjoner

Oversiktsbilde med plassering av områder

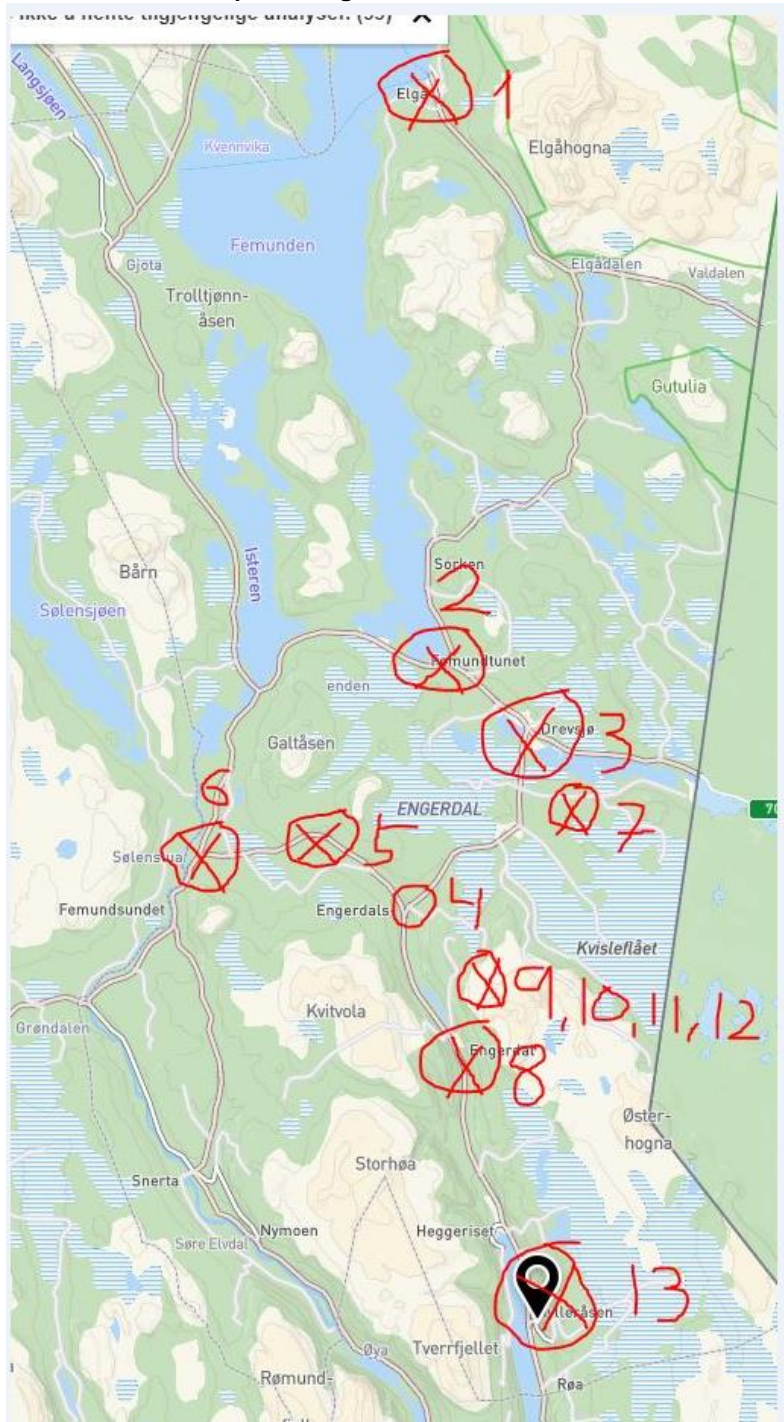


Bilde 1

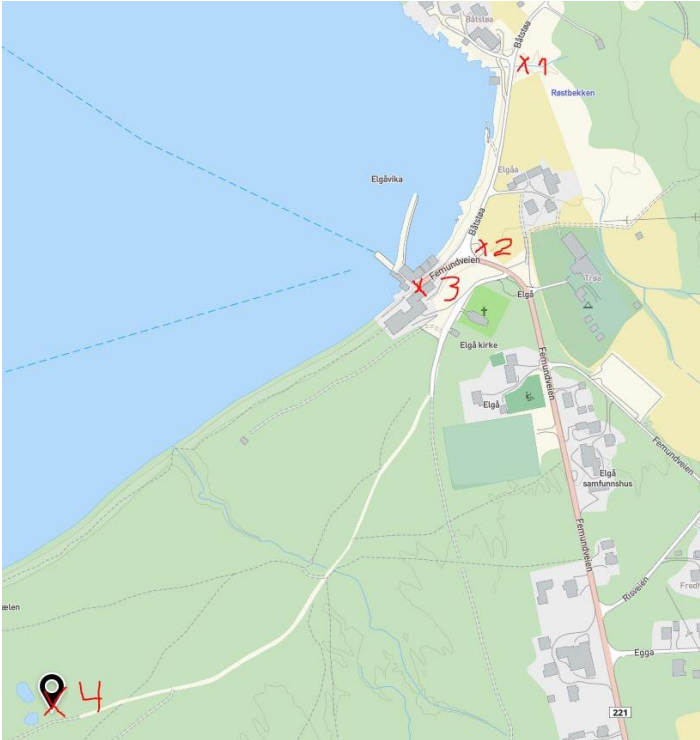


Bilde 2



Bilde 3

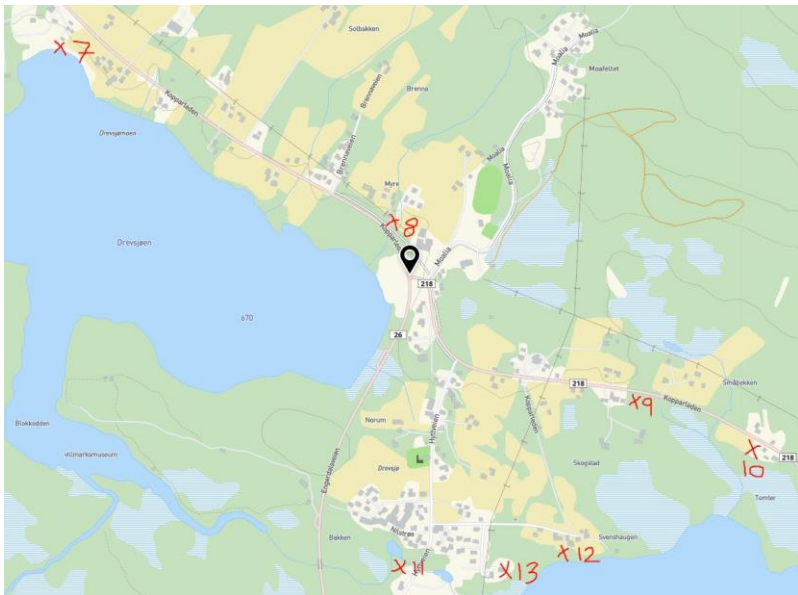

Bilde 4

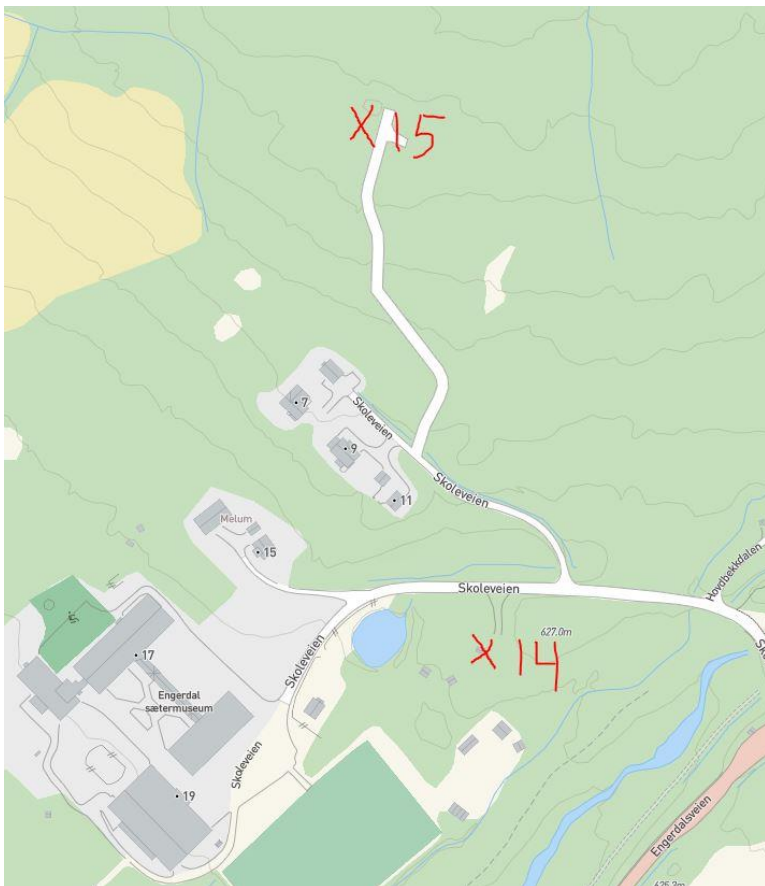


Bilde 5




Bilde 6




Bilde 7

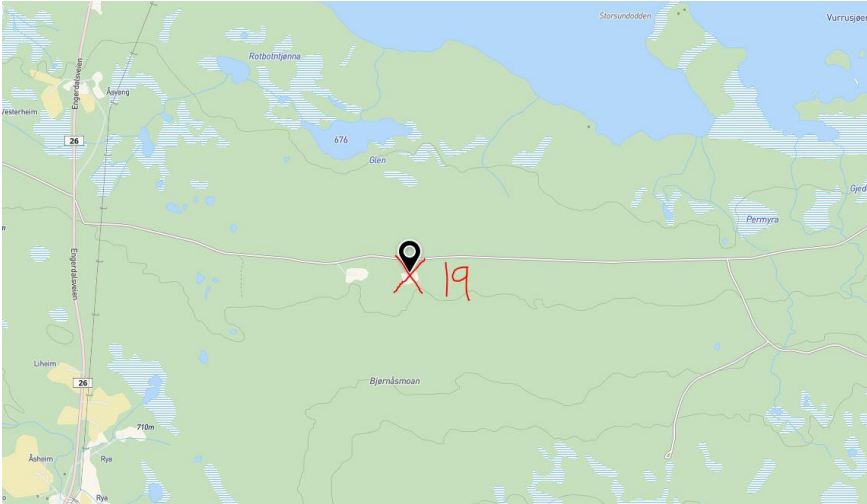


Bilde 8

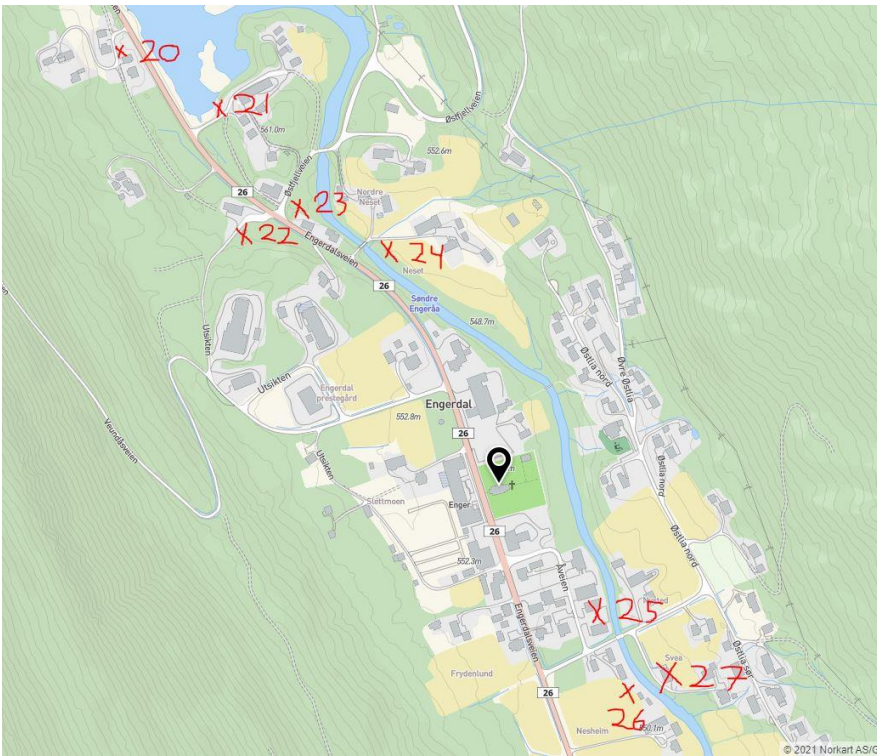


Bilde 9

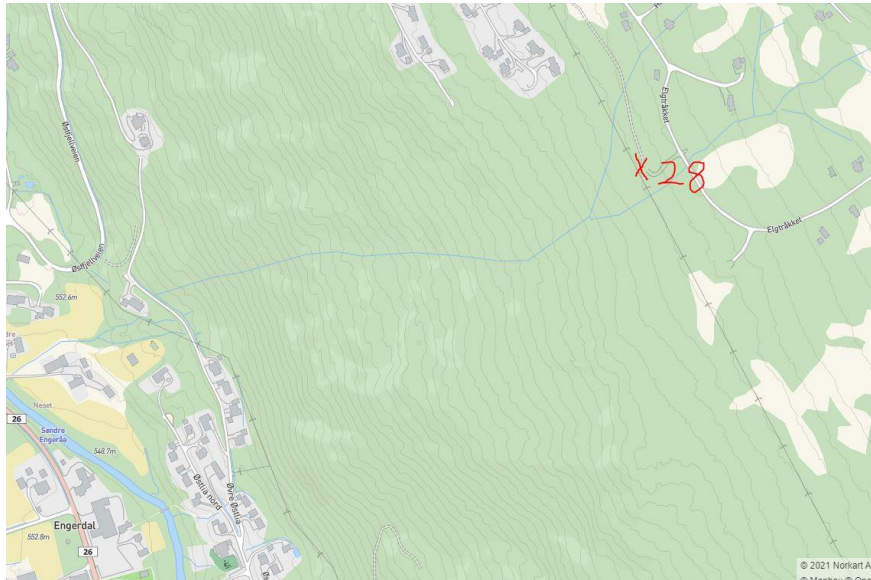


Bilde 10

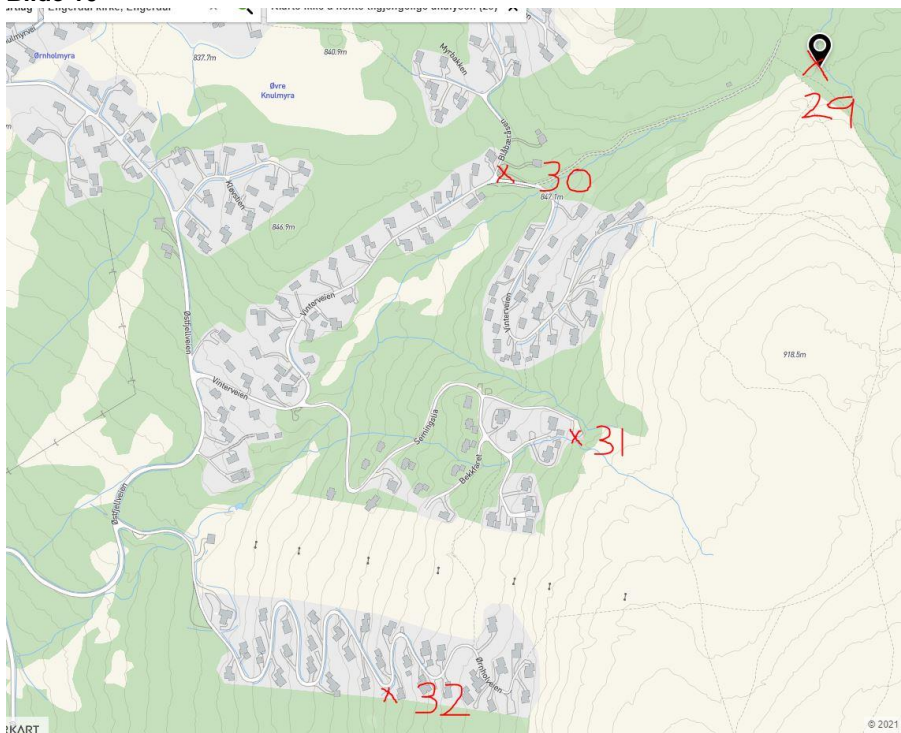


Bilde 11

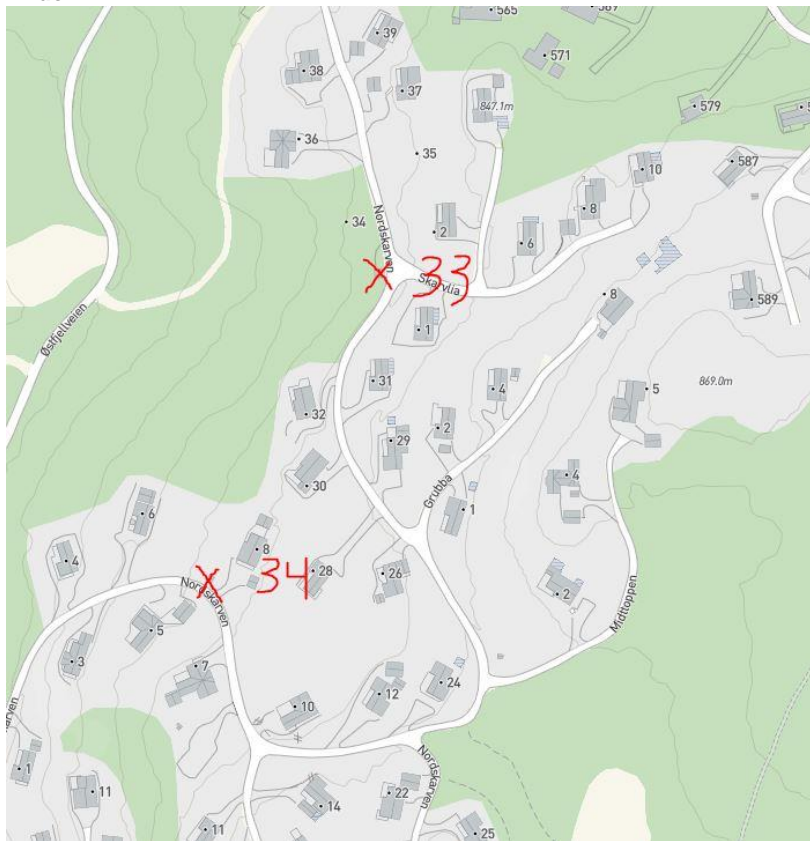

Bilde 12

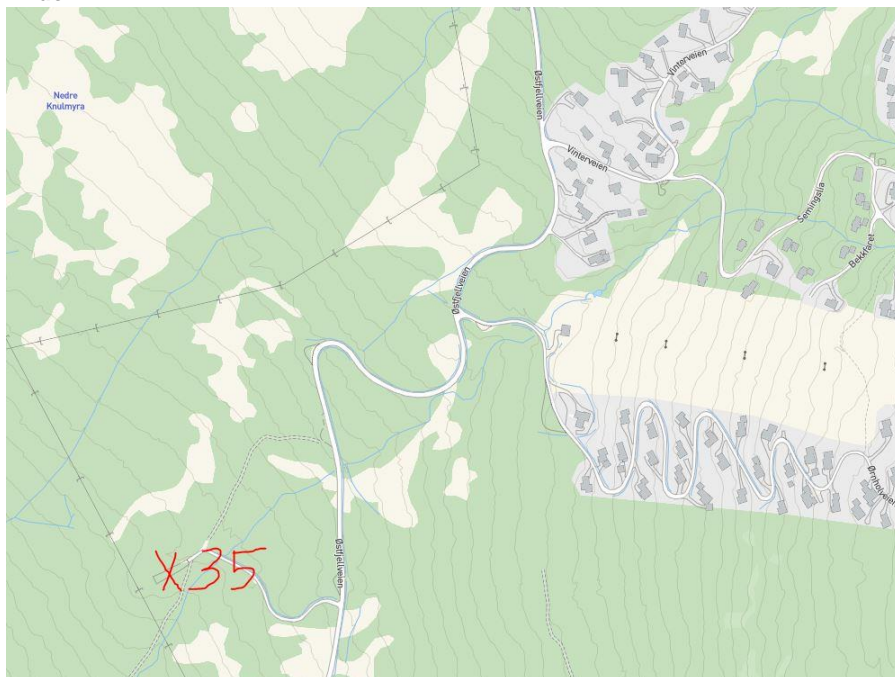

Bilde 13

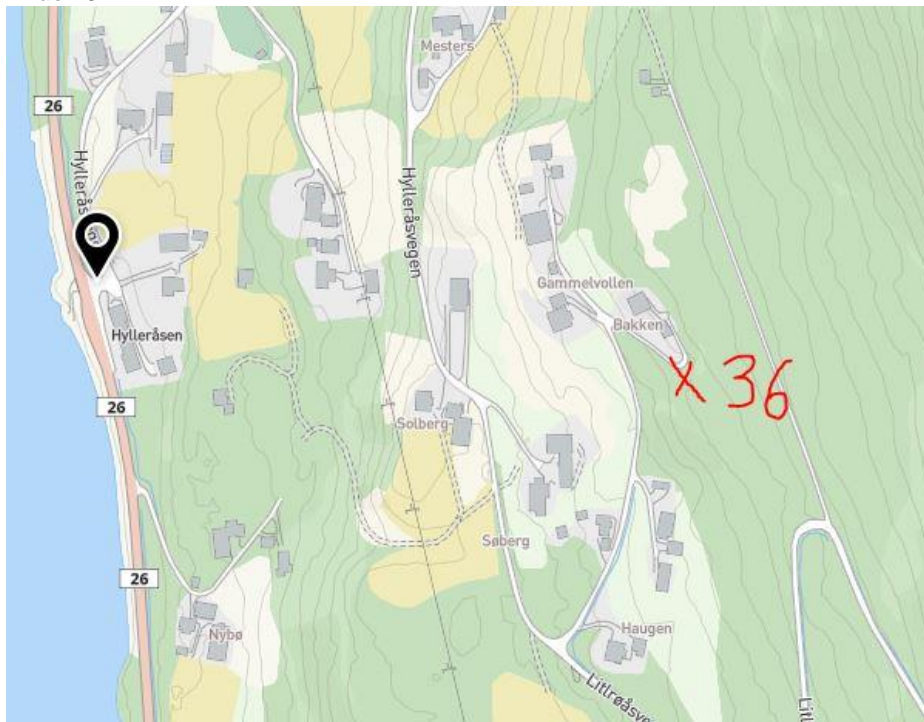

2 Oversikt i tabellform (vedlegg til dette dokumentet)