

Street :  
Tel:  
Fax:  
E-post:

## Rapport fra inspeksjon

|                            |                           |                                     |                             |                              |                                   |
|----------------------------|---------------------------|-------------------------------------|-----------------------------|------------------------------|-----------------------------------|
| Dato:<br><b>12.04.2018</b> | Oppdragsgivers referanse: | Avrenning<br><b>Ingen avrenning</b> | Operatør<br><b>TT</b>       | Strekknnummer:<br><b>18</b>  | Ledningsidentitet:<br><b>3485</b> |
| Tilstede                   | Inspeksjonsbil            | Kameratype                          | Meter start:<br><b>00,5</b> | Standard:<br><b>145/2005</b> | Skadepoeng:<br><b>1184</b>        |


|  |   |   |
|--|---|---|
| Fra gate/vei :<br>Til gate/vei :<br>Beliggenhet :<br>Ledningstype: <b>Avløp felles</b> | Fra kart:<br>Til kart:<br>Medie nr:<br>Lagringsmedie: | Oppstrøms: <b>3069</b><br>Nedstrøms: <b>0</b><br>Insp. retning: <b>Medstrøms</b><br>Insp lengde (m) : <b>0,17 m</b> |
|--|---|---|

|  |   |
|--|---|
| Rengjort: <b>Rengjort</b><br>Formål: <b>Investeringsplanlegging</b><br>Type foring :<br>Foringsmateriale : | Insp metode: <b>Rørinspeksjon med videokamera</b><br>Vannreg tiltak: <b>Ingen tiltak</b><br>Dimensjon: <b>sirkulært 225/mm</b><br>Rørmateriale: <b>Betong</b> |
|--|---|

Anmerkning : **Lengde i kart 31.03 Ikke mulig å spyle dette strekket**

1:50 Posisjon


Observasjon

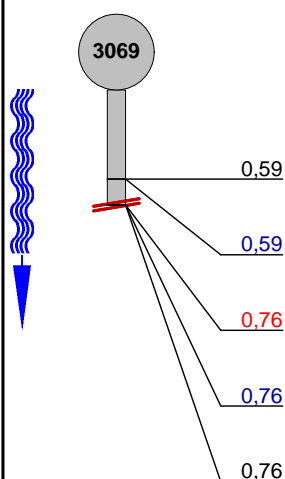

Start inspeksjon Rennende vann

**S1** Korrosjon/Slitasje Synlig tilslag (rørveggen er betydelig påvirket), I betongrør er tilslagsmaterialet tydelig blottlagt, fra 04 til 08 Kl., Start**Røtter, reduksjon i tverrsnittsarealet er mer enn 30%, fra 06 til 02 Kl., Sammenfiltrede røtter / rottugge****E1** Korrosjon/Slitasje Synlig tilslag (rørveggen er betydelig påvirket), I betongrør er tilslagsmaterialet tydelig blottlagt, fra 04 til 08 Kl., Ende

Inspeksjon avbrutt Hindring

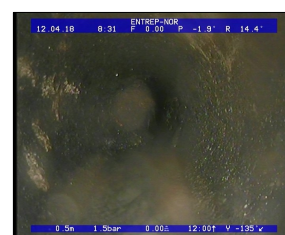

0,59 m



0,59 m



0,76 m




0,76 m

**Foto fra inspeksjon**Dato :  
**12.04.2018**

Oppdragsgivers referanse :

Fra gate/vei:

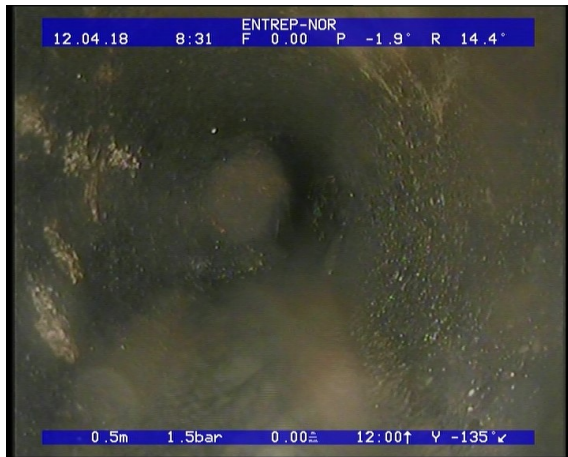Streknummer :  
**18**Ledningsidentitet:  
**3485**Foto: Start inspeksjon Rennende vann\_0835320,59\_SI.JPG  
0,59m, Start inspeksjon Rennende vannFoto: Korrosjon/Slitasje Synlig tilslag (rørveggen er betydelig påvirket), I betongrør er tilslagsmat.JPG  
0,59m, Korrosjon/Slitasje Synlig tilslag (rørveggen er betydelig påvirket), I betongrør er tilslagsmaterialet tydelig blottlagt, fra 04 til 08 Kl., StartFoto: Røtter, reduksjon i tverrsnittsarealet er mer enn 30%, fra 06 til 02 Kl., Sammenfildrede røtter.JPG  
0,76m, Røtter, reduksjon i tverrsnittsarealet er mer enn 30%, fra 06 til 02 Kl., Sammenfildrede røtter / rottuggeFoto: Inspeksjon avbrutt Hindring\_0836480,76\_IA.JPG  
0,76m, Inspeksjon avbrutt Hindring