

Rapport fra inspeksjon

Dato: 28.05.2018	Oppdragsgivers referanse:	Avrenning Ingen avrenning	Operatør TT	Streknummer: 12	Ledningsidentitet: 3644
Tilstede	Inspeksjonsbil	Kameratype	Meter start: 0,5	Standard: 145/2005	Skadepoeng: 470

Fra gate/vei : Til gate/vei : Beliggenhet : Ledningstype: Avløp felles	Fra kart: Til kart: Medie nr: Lagringsmedie:	Oppstrøms: 3226 Nedstrøms: 3203 Insp. retning: Motstrøms Insp lengde (m) : 9,92 m
--	---	--

Rengjort: Rengjort Formål: Investeringsplanlegging Type foring : Foringsmateriale :	Insp metode: Rørinspeksjon med videokamera Vannreg tiltak: Ingen tiltak Dimensjon: Rørmateriale: Betong
--	---

Anmerkning : **Lengde i kart 7.70. Ikke tilkomst fra kum 3226. Må ikke spyles mere på.**

1:90 Posisjon Observasjon

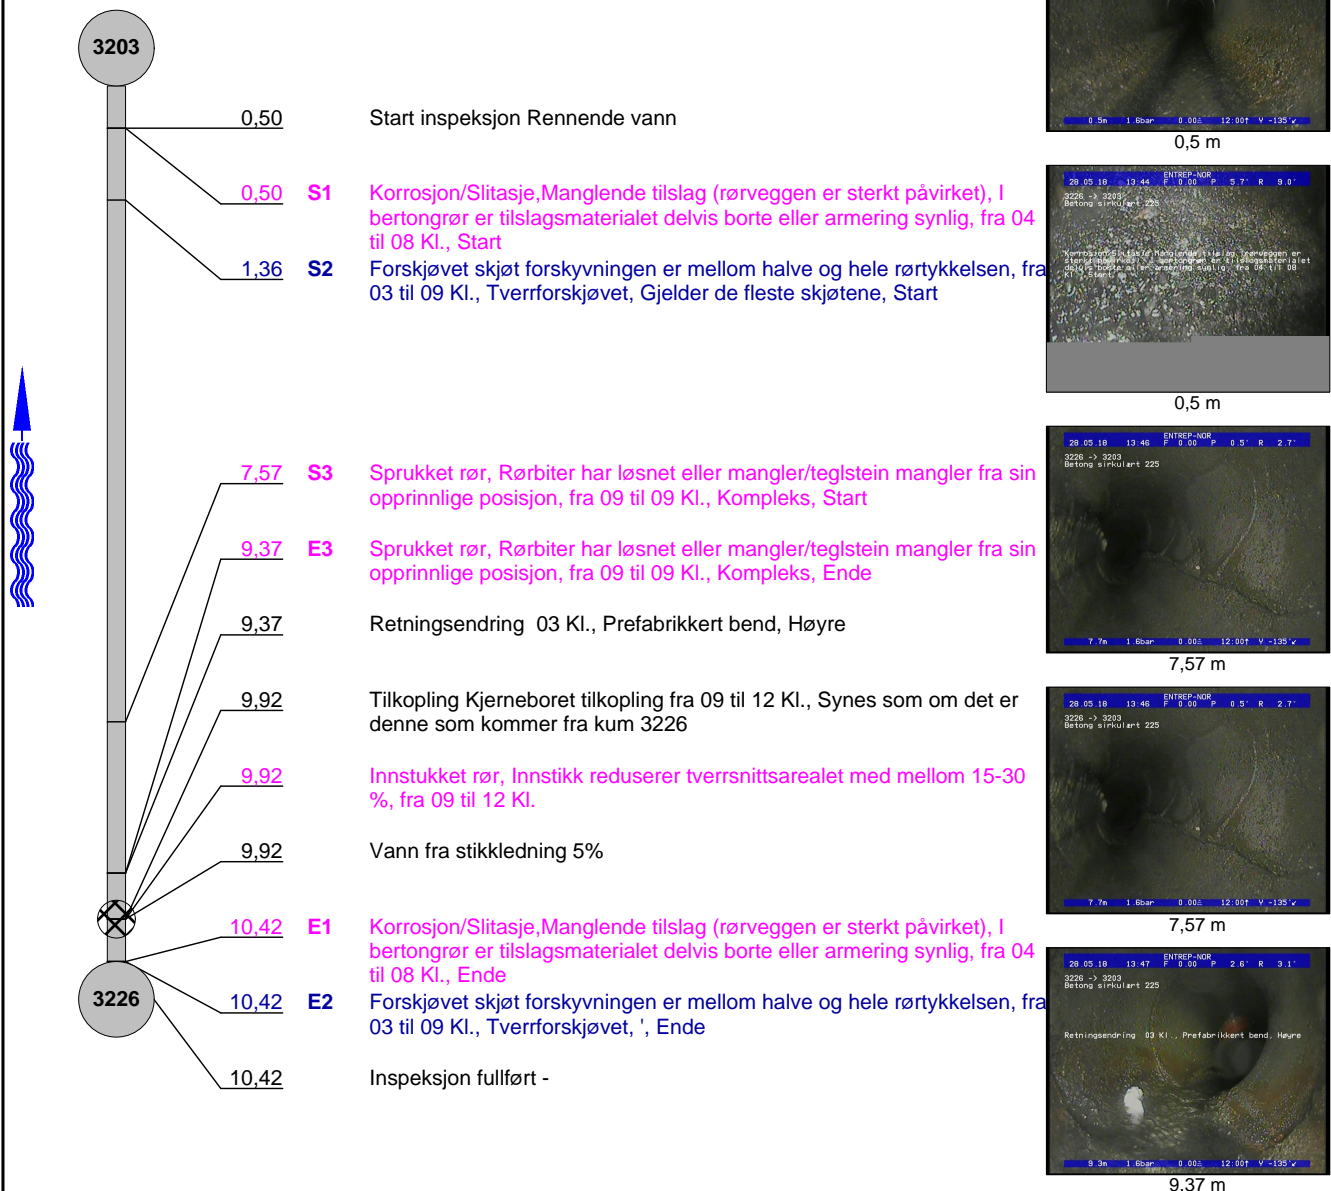


Foto fra inspeksjon

Dato :
28.05.2018

Oppdragsgivers referanse :

Fra gate/vei:

Streknummer :
12Ledningsidentitet:
3644

Foto: Start inspeksjon Rennende vann_1346310,5_SI.JPG
0,5m, Start inspeksjon Rennende vann



Foto: Korrosjon/Slitasje, Manglende tilslag (rørveggen er sterkt påvirket), I bertongrør er tilslagsma.JPG
0,5m, Korrosjon/Slitasje, Manglende tilslag (rørveggen er sterkt påvirket), I bertongrør er tilslagsmaterialet delvis borte eller armering synlig, fra 04 til 08 Kl., Start

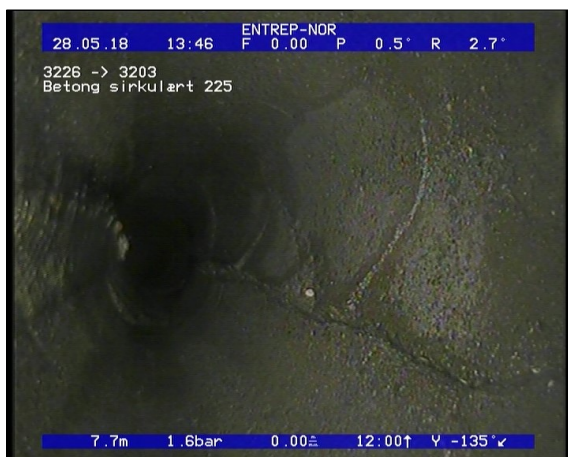


Foto: Sprukket rør, Rørbiter har løsnet eller manglerteglstein mangler fra sin opprinnlige posisjon,.JPG
7,57m, Sprukket rør, Rørbiter har løsnet eller mangler/teglstein mangler fra sin opprinnlige posisjon, fra 09 til 09 Kl., Kompleks, Start

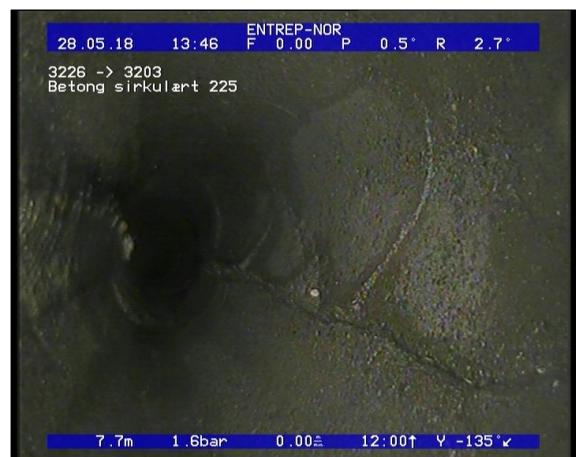


Foto: Sprukket rør, Rørbiter har løsnet eller manglerteglstein mangler fra sin opprinnlige posisjon,.JPG
7,57m, Sprukket rør, Rørbiter har løsnet eller mangler/teglstein mangler fra sin opprinnlige posisjon, fra 09 til 09 Kl., Kompleks, Start

Foto fra inspeksjon

Dato :
28.05.2018

Oppdragsgivers referanse :

Fra gate/vei:

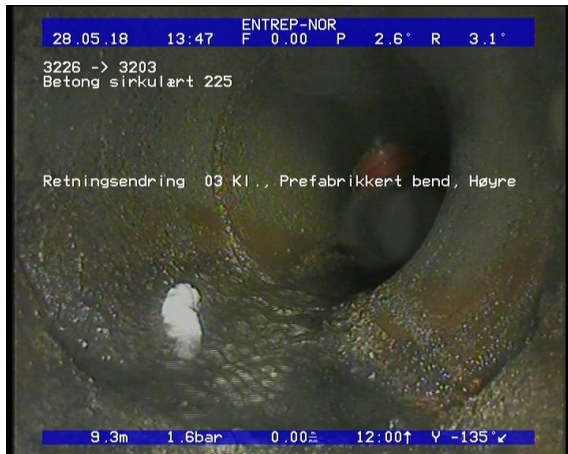
Streknummer :
12Ledningsidentitet:
3644

Foto: Retningsendring 03 Kl., Prefabrikkert bend, Høyre_1351109,37_RE.JPG
9,37m, Retningsendring 03 Kl., Prefabrikkert bend, Høyre



Foto: Tilkopling Kjerneboret tilkopling fra 09 til 12 Kl., Synes som om det er denne som kommer fra k.JPG
9,92m, Tilkopling Kjerneboret tilkopling fra 09 til 12 Kl., Synes som om det er denne som kommer fra kum 3226



Foto: Innstukket rør, Innstikk reduserer tverrsnittsarealet med mellom 15-30 %, fra 09 til 12 Kl._135.JPG
9,92m, Innstukket rør, Innstikk reduserer tverrsnittsarealet med mellom 15-30 %, fra 09 til 12 Kl.



Foto: Inspeksjon fullført -_13544010,42_IF.JPG
10,42m, Inspeksjon fullført -