

Street :
Tel:
Fax:
E-post:

Rapport fra inspeksjon


Dato: 16.08.2017	Oppdragsgivers referanse:	Avrenning Regn	Operatør TT	Strekknnummer: 1	Ledningsidentitet: 4220
Tilstede	Inspeksjonsbil	Kameratype	Meter start: 0,5	Standard: 145/2005	Skadepoeng: 124

Fra gate/vei : Til gate/vei : Beliggenhet : Ledningstype: Avløp felles	Fra kart: Til kart: Medie nr: Lagingsmedie:	Oppstrøms: 3760 Nedstrøms: 3725 Insp. retning: Medstrøms Insp lengde (m) : 34,11 m
Rengjort: Rengjort Formål: Investeringsplanlegging Type foring : Foringsmateriale :	Insp metode: Rørinspeksjon med videokamera Vannreg tiltak: Ingen tiltak Dimensjon: Rørmateriale: Betong	

Anmerkning : **Lengde i kart 35.28 4 skadepoeng for fyllingsgrad vann er lagt til**

1:144 Posisjon

Observasjon

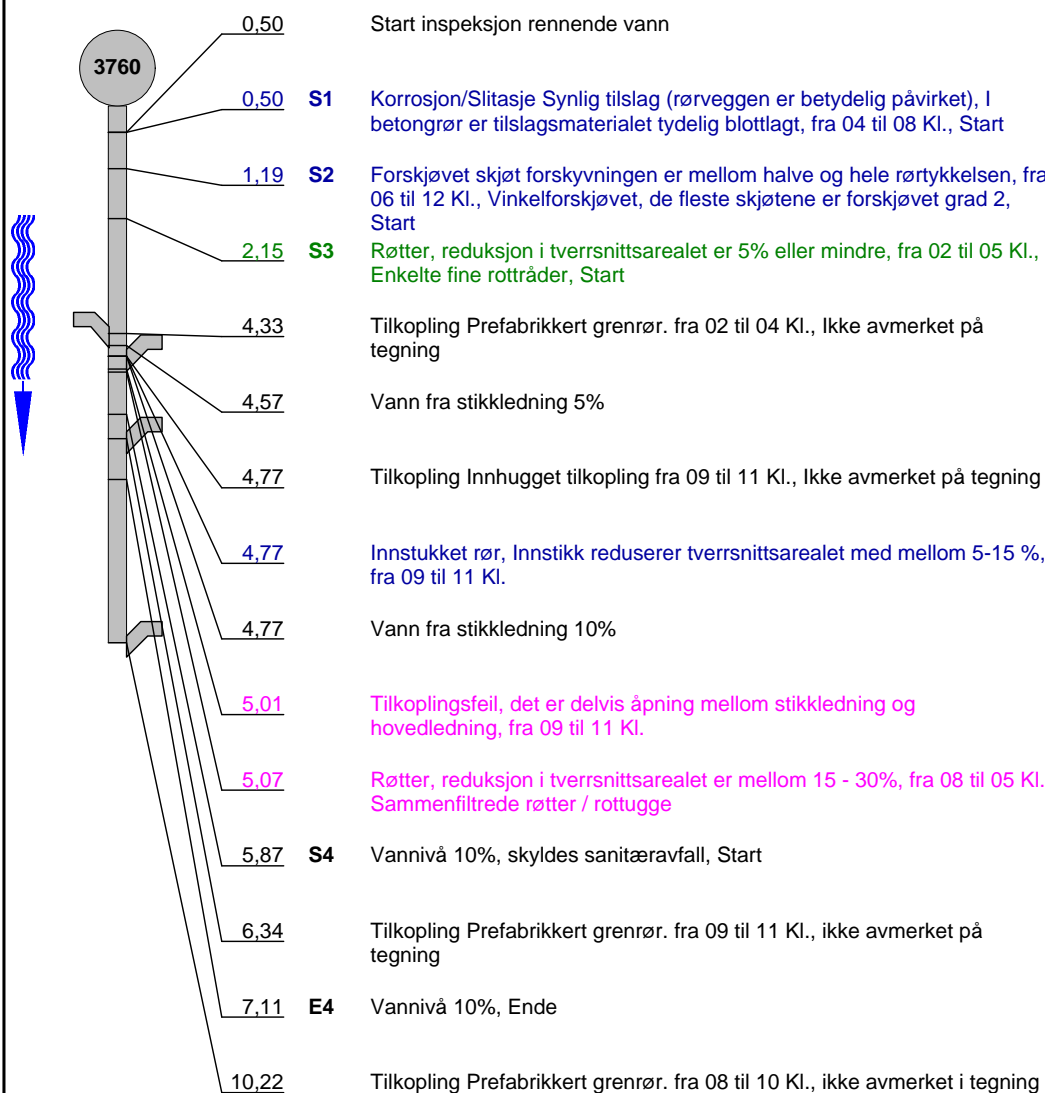

Rapport fra inspeksjon

Dato : 16.08.2017	Oppdragsgivers referanse :	Avrenning : Regn	Operatør : TT	Streknummer : 1	Ledningsidentitet : 4220
Tilstede :	Inspeksjonsbil :	Kameratype :	Meter start: 0,5	Oppstrøm: 3760	Nedstrøm: 3725

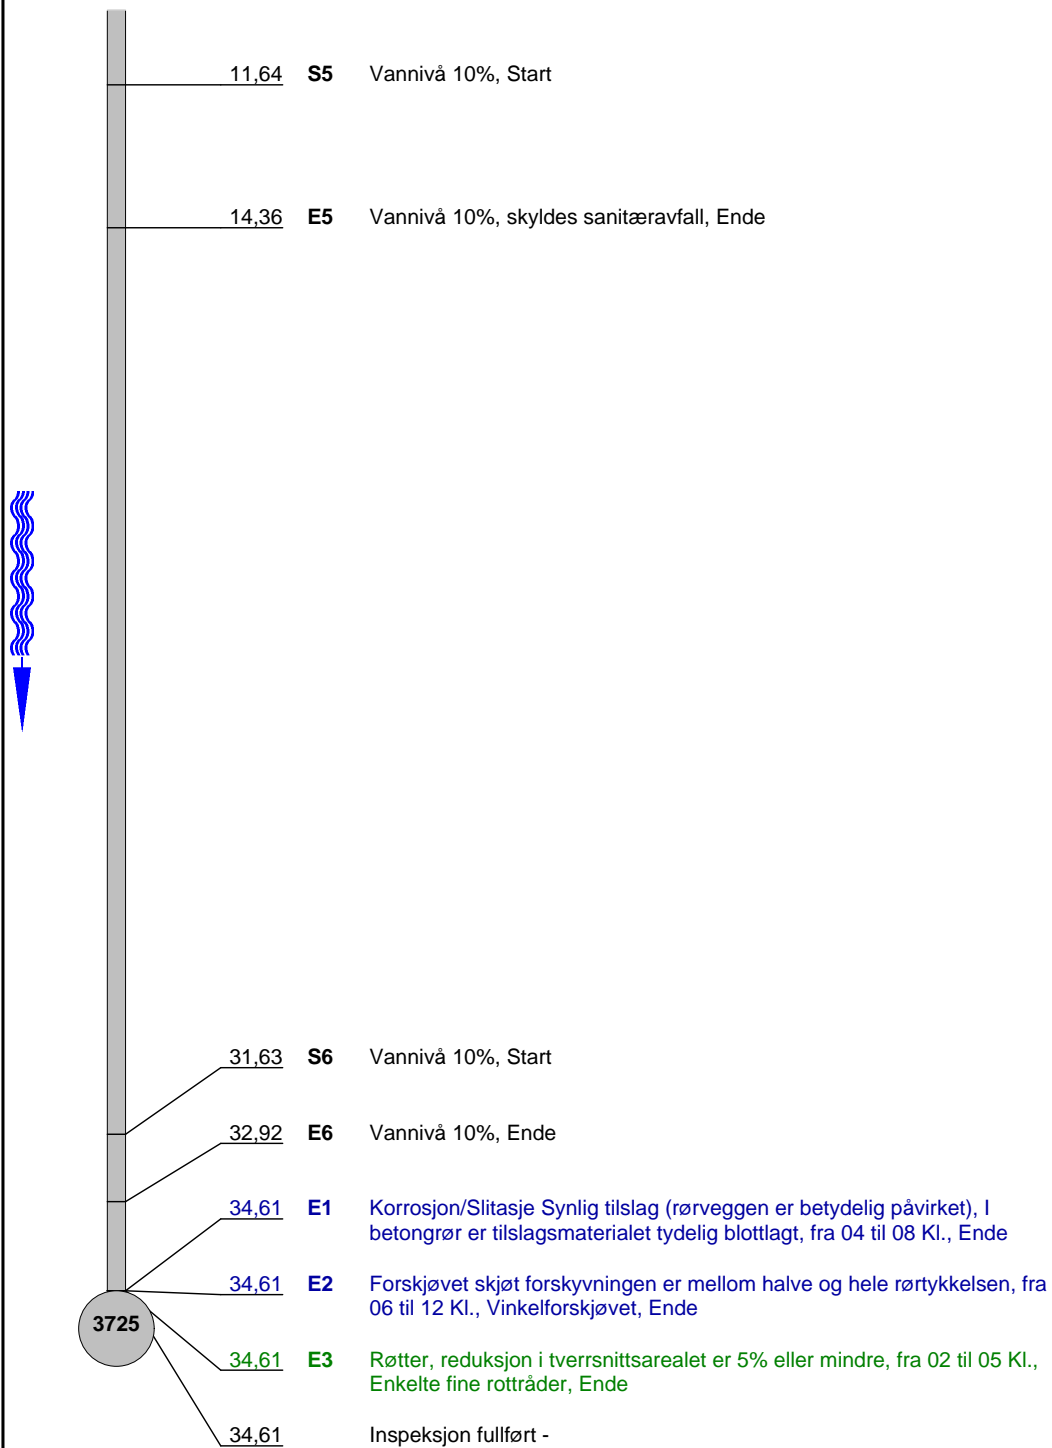
1:144 Posisjon Observasjon

Foto fra inspeksjon

Dato :
16.08.2017

Oppdragsgivers referanse :

Fra gate/vei:
MobekkggtStreknummer :
1Ledningsidentitet:
4220Foto: 2_2_2_A.JPG
0,5m, Start inspeksjon rennende vannFoto: 2_2_510_A.JPG
0,5m, Korrosjon/Slitasje Synlig tilslag (rørveggen er betydelig påvirket), I betongrør er tilslagsmaterialet tydelig blottlagt, fra 04 til 08 Kl., Start

Foto fra inspeksjon

Dato :
16.08.2017

Oppdragsgivers referanse :

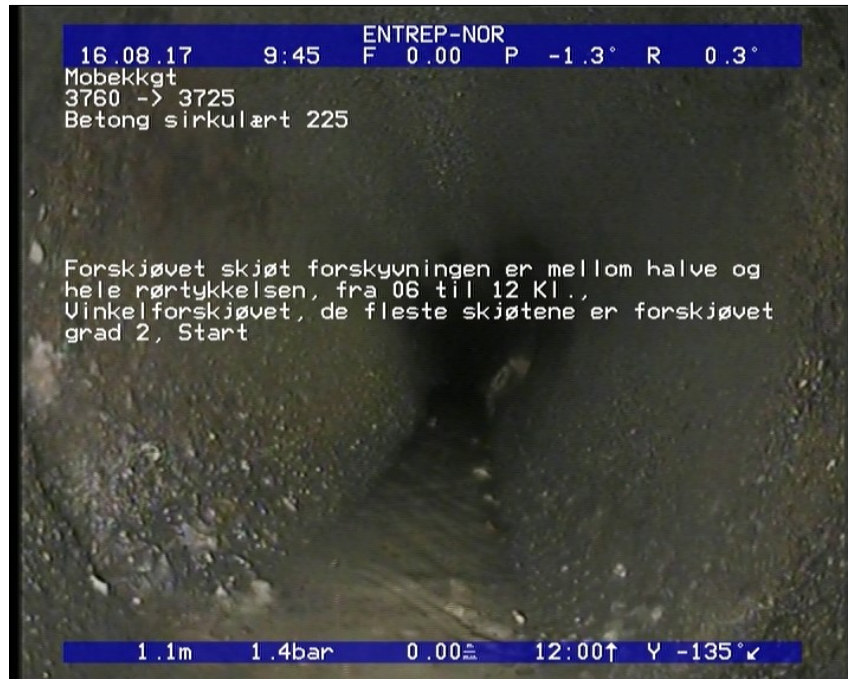
Fra gate/vei:
MobekkggtStreknummer :
1Ledningsidentitet:
4220

Foto: 2_2_511_A.JPG

1,19m, Forskjøvet skjøt forskyvningen er mellom halve og hele rørtykkelsen, fra 06 til 12 Kl., Vinkelforskjøvet, de fleste skjøtene er forskjøvet grad 2, Start

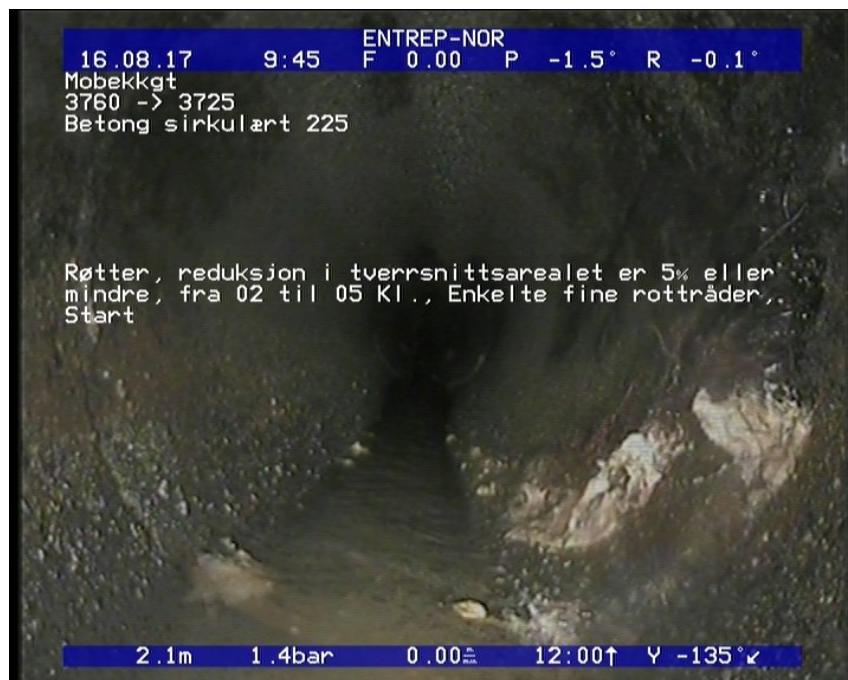


Foto: 2_2_512_A.JPG

2,15m, Røtter, reduksjon i tverrsnittsarealet er 5% eller mindre, fra 02 til 05 Kl., Enkelte fine rottråder, Start

Foto fra inspeksjonDato :
16.08.2017

Oppdragsgivers referanse :

Fra gate/vei:
MobekkggtStreknummer :
1Ledningsidentitet:
4220

Foto: 2_2_513_A.JPG

4,33m, Tilkopling Prefabrikkert grennrør. fra 02 til 04 Kl., Ikke avmerket på tegning



Foto: 2_2_513_B.JPG

4,33m, Tilkopling Prefabrikkert grennrør. fra 02 til 04 Kl., Ikke avmerket på tegning

Foto fra inspeksjon

Dato :
16.08.2017

Oppdragsgivers referanse :

Fra gate/vei:
MobekkggtStreknummer :
1Ledningsidentitet:
4220

Foto: 2_2_515_A.JPG

4,77m, Tilkopling Innhugget tilkopling fra 09 til 11 Kl., Ikke avmerket på tegning



Foto: 2_2_516_A.JPG

4,77m, Innstukket rør, Innstikk reduserer tverrsnittsarealet med mellom 5-15 %, fra 09 til 11 Kl.

Foto fra inspeksjonDato :
16.08.2017

Oppdragsgivers referanse :

Fra gate/vei:
MobekkggtStreknummer :
1Ledningsidentitet:
4220

Foto: 2_2_518_A.JPG

5,01m, Tilkoplingsfeil, det er delvis åpning mellom stikkledning og hovedledning, fra 09 til 11 Kl.



Foto: 2_2_520_A.JPG

5,07m, Røtter, reduksjon i tverrsnittsarealet er mellom 15 - 30%, fra 08 til 05 Kl., Sammenfiltrede røtter / rottugge

Foto fra inspeksjonDato :
16.08.2017

Oppdragsgivers referanse :

Fra gate/vei:
MobekkggtStreknummer :
1Ledningsidentitet:
4220

Foto: 2_2_521_A.JPG
5,87m, Vannivå 10%, skyldes sanitærafvall, Start



Foto: 2_2_522_A.JPG
6,34m, Tilkopling Prefabrikkert grennrør. fra 09 til 11 Kl., ikke avmerket på tegning

Foto fra inspeksjonDato :
16.08.2017

Oppdragsgivers referanse :

Fra gate/vei:
MobekkggtStreknummer :
1Ledningsidentitet:
4220

Foto: 2_2_522_B.JPG

6,34m, Tilkopling Prefabrikkert grennrør. fra 09 til 11 Kl., ikke avmerket på tegning



Foto: 2_2_524_A.JPG

10,22m, Tilkopling Prefabrikkert grennrør. fra 08 til 10 Kl., ikke avmerket i tegning

Foto fra inspeksjonDato :
16.08.2017

Oppdragsgivers referanse :

Fra gate/vei:
MobekkggtStreknummer :
1Ledningsidentitet:
4220

Foto: 2_2_524_B.JPG

10,22m, Tilkopling Prefabrikkert grenrør. fra 08 til 10 Kl., ikke avmerket i tegning



Foto: 2_2_532_A.JPG

34,61m, Inspeksjon fullført -