

Street :
Tel:
Fax:
E-post:

Rapport fra inspeksjon

Dato: 15.08.2017	Oppdragsgivers referanse:	Avrenning	Operatør TØ	Strekknnummer: 7	Ledningsidentitet: 4282
Tilstede	Inspeksjonsbil VW	Kameratype SR50	Meter start: 0,5	Standard: 145/2005	Skadepoeng: 507


Fra gate/vei : Til gate/vei : Beliggenhet : Ledningstype: Avløp felles	Mobekkgata	Fra kart: Til kart: Medie nr: Lagringsmedie: Flyttbar disk	Oppstrøms: 3810 Nedstrøms: 3760 Insp. retning: Medstrøms Insp lengde (m) : 17,04 m
--	-------------------	--	---

Rengjort: Rengjort Formål: Investeringsplanlegging Type foring : Foringsmateriale :	Insp metode: Rørinspeksjon med videokamera Vannreg tiltak: Ingen tiltak Dimensjon: Rørmateriale: Betong
--	---

Anmerkning : **Lengde i kart 46.84**

1:144 Posisjon

Observasjon

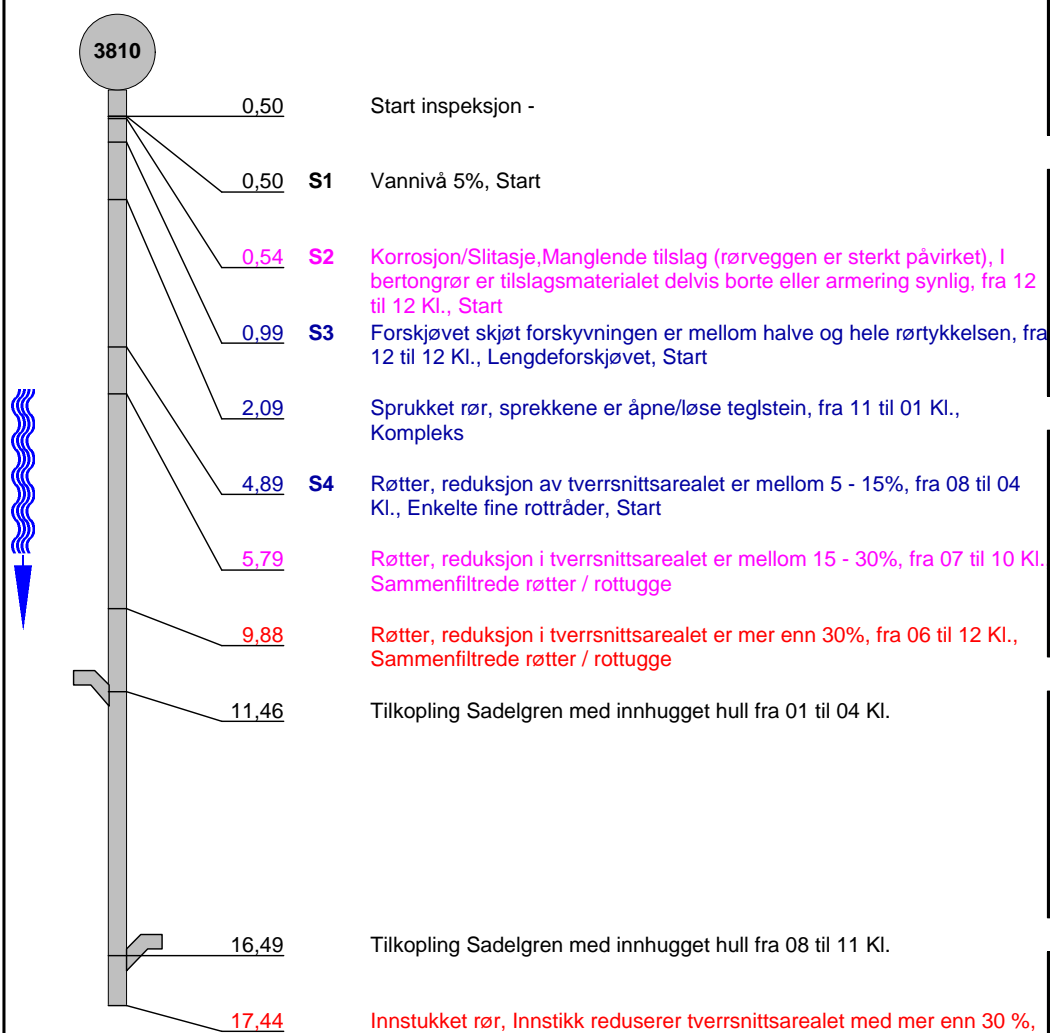

Rapport fra inspeksjon

Dato : 15.08.2017	Oppdragsgivers referanse :	Avrenning :	Operatør : TØ	Streknummer : 7	Ledningsidentitet : 4282
Tilstede :	Inspeksjonsbil : VW	Kameratype : SR50	Meter start: 0,5	Oppstrøm: 3810	Nedstrøm: 3760

1:144 Posisjon**Observasjon**

<u>17,54</u>	E2	Korrosjon/Slitasje, Manglende tilslag (rørveggen er sterkt påvirket), I bertongrør er tilslagsmaterialet delvis borte eller armering synlig, fra 12 til 12 Kl., Ende
<u>17,54</u>	E1	Vannivå 5%, Ende
<u>17,54</u>	E3	Førskjøvet skjøt forskyvningen er mellom halve og hele rørtykkelsen, fra 12 til 12 Kl., Lengdeførskjøvet, Ende
<u>17,54</u>	E4	Røtter, reduksjon av tverrsnittsarealet er mellom 5 - 15%, fra 08 til 04 Kl., Enkelte fine rottråder, Ende
<u>17,54</u>		Inspeksjon avbrutt Hindring, innstukket rør

Foto fra inspeksjon

Dato :
15.08.2017

Oppdragsgivers referanse :

Fra gate/vei:
MobekkgataStreknummer :
7Ledningsidentitet:
4282

Foto: 8_8_474_A.JPG

0,99m, Forskjøvet skjøt forskyvningen er mellom halve og hele rørtykkelsen, fra 12 til 12 Kl., Lengdeforskjøvet, Start



Foto: 8_8_475_A.JPG

2,09m, Sprukket rør, sprekkene er åpne/løse teglstein, fra 11 til 01 Kl., Kompleks

Foto fra inspeksjon

Dato :
15.08.2017

Oppdragsgivers referanse :

Fra gate/vei:
MobekkgataStreknummer :
7Ledningsidentitet:
4282

Foto: 8_8_476_A.JPG

4,89m, Røtter, reduksjon av tverrsnittsarealet er mellom 5 - 15%, fra 08 til 04 Kl., Enkelte fine rottråder, Start



Foto: 8_8_477_A.JPG

5,79m, Røtter, reduksjon i tverrsnittsarealet er mellom 15 - 30%, fra 07 til 10 Kl., Sammenfiltrede røtter / rottugge

Foto fra inspeksjon

Dato :
15.08.2017

Oppdragsgivers referanse :

Fra gate/vei:
MobekkgataStreknummer :
7Ledningsidentitet:
4282

Foto: 8_8_478_A.JPG
9,88m, Røtter, reduksjon i tverrsnittsarealet er mer enn 30%, fra 06 til 12 Kl.,
Sammenfiltrede røtter / rottugge



Foto: 8_8_479_A.JPG
11,46m, Tilkopling Sadelgren med innhugget hull fra 01 til 04 Kl.

Foto fra inspeksjon

Dato :
15.08.2017

Oppdragsgivers referanse :

Fra gate/vei:
MobekkgataStreknummer :
7Ledningsidentitet:
4282

Foto: 8_8_480_A.JPG
16,49m, Tilkopling Sadelgren med innhugget hull fra 08 til 11 Kl.



Foto: 8_8_481_A.JPG
17,44m, Innstukket rør, Innstikk reduserer tverrsnittsarealet med mer enn 30 %, fra 01 til 05 Kl.