

## Rapport fra inspeksjon


Dato:	Oppdragsgivers referanse:	Avrenning	Operatør <b>DN</b>	Streknummer: <b>5</b>	Ledningsidentitet: <b>5822</b>
Tilstede	Inspeksjonsbil	Kameratype	Meter start: <b>0,5</b>	Standard: <b>145/2005</b>	Skadepoeng: <b>298</b>


Fra gate/vei : <b>Selforsveien</b>	Fra kart:	Oppstrøms: <b>5231</b>
Til gate/vei :	Til kart:	Nedstrøms: <b>5227</b>
Beliggenhet :	Medie nr:	Insp. retning: <b>Medstrøms</b>
Ledningstype: <b>Avløp felles</b>	Lagringsmedie:	Insp lengde (m) : <b>40,08 m</b>

Rengjørt: <b>Rengjørt</b>	Insp metode: <b>Rørinspeksjon med videokamera</b>
Formål: <b>Investeringsplanlegging</b>	Vannreg tiltak:
Type foring :	Dimensjon: <b>sirkulært 600/mm</b>
Foringsmateriale :	Rørmateriale: <b>Betong</b>


Anmerkning : <b>Lengde i kart 42.73</b>
---

1:330	Posisjon	Kode	Observasjon	Vann
	0,50	SI	Start inspeksjon -	5%
	0,50	S1 KO3	Korrosjon/Slitasje, Manglende tilslag (rørveggen er sterkt påvirket), I bertongrør er tilslagsmateriale delvis borte eller armering synli	5%
	5,86	S2 FS2	Forskjøvet skjøt forskyvningen er mellom halve og hele rørtykkelsen, fra 04 til 08 Kl., Vinkelforskjøvet, Start	5%
	17,67	TK	Tilkopling Kjerneboret tilkopling fra 10 til 11 Kl.	5%
	17,67	UB2	Utfelling/Belegg, reduksjon i tverrsnittsarealet er mellom 5 - 15%, fra 08 til 10 Kl., Utfelling	5%
	40,58	E1 KO3	Korrosjon/Slitasje, Manglende tilslag (rørveggen er sterkt påvirket), I bertongrør er tilslagsmateriale delvis borte eller armering synli	5%
	40,58	E2 FS2	Forskjøvet skjøt forskyvningen er mellom halve og hele rørtykkelsen, fra 04 til 08 Kl., Vinkelforskjøvet, Ende	5%
	40,58	IF	Inspeksjon fullført kum	5%

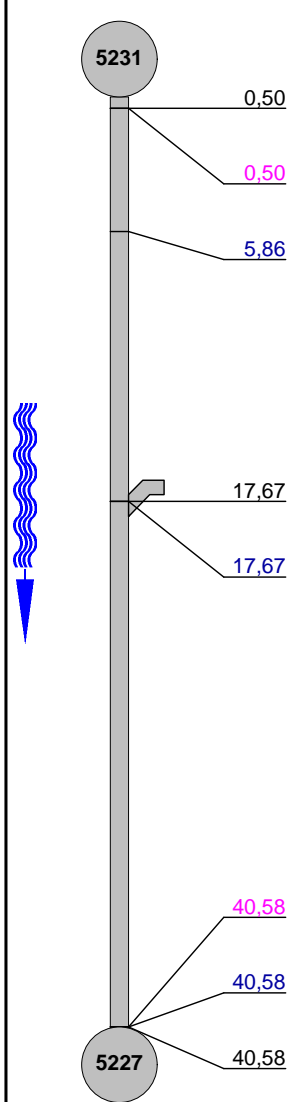





0,5 m //




0,5 m //

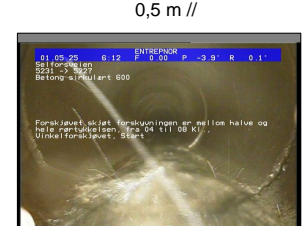

5,86 m //

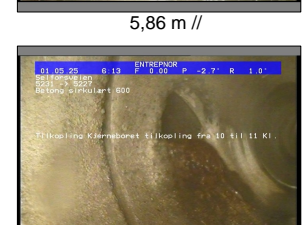

17,67 m //



17,67 m //

## Foto fra inspeksjon

Dato :

Oppdragsgivers referanse :

 Fra gate/vei:  
**Selforsveien**

 Strekknummer :  
**5**

 Ledningsidentitet:  
**5822**


Foto: 5822\_5227\_5231\_05022021\_063332.JPG  
 0,5m, Start inspeksjon -



Foto: 5822\_5227\_5231\_05022021\_063350.JPG  
 0,5m, Korrosjon/Slitasje, Manglende tilslag (rørveggen er sterkt påvirket), I bertongrør er tilslagsmaterialet delvis borte eller armering synlig, fra 12 til 11 Kl., Start



Foto: 5822\_5227\_5231\_05022021\_063428.JPG  
 5,86m, Forskjøvet skjøt forskyvningen er mellom halve og hele rørtykkelsen, fra 04 til 08 Kl., Vinkelforskjøvet, Start



Foto: 5822\_5227\_5231\_05022021\_063553.JPG  
 17,67m, Tilkopling Kjerneboret tilkopling fra 10 til 11 Kl.

## Foto fra inspeksjon

Dato :

Oppdragsgivers referanse :

Fra gate/vei:  
**Selforsveien**

Streknummer :  
**5**

Ledningsidentitet:  
**5822**



Foto: 5822\_5227\_5231\_05022021\_063611.JPG  
17,67m, Utfelling/Belegg, reduksjon i tvernsnittarealet er mellom 5 - 15%, fra 08 til 10 Kl., Utfelling

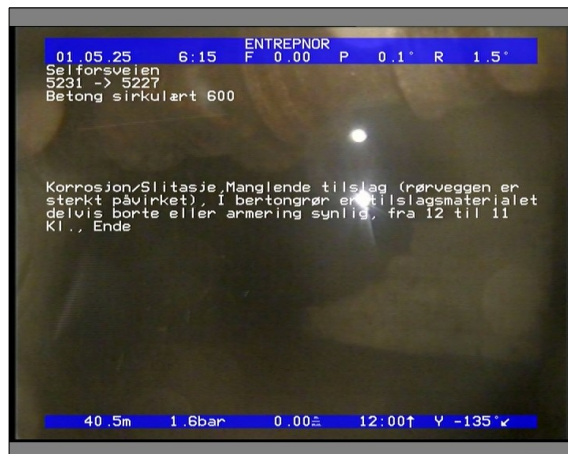


Foto: 5822\_5227\_5231\_05022021\_063800.JPG  
40,58m, Korrosjon/Slitasje, Manglende tilslag (rørveggen er sterkt påvirket), I bertongrør er tilslagsmaterialet delvis borte eller armering synlig, fra 12 til 11 Kl., Ende



Foto: 5822\_5227\_5231\_05022021\_063815.JPG  
40,58m, Inspeksjon fullført kum