


Rapport fra inspeksjon


Dato:	Oppdragsgivers referanse:	Avrenning	Operatør DN	Strekknnummer: 8	Ledningsidentitet: 5834
Tilstede	Inspeksjonsbil	Kameratype	Meter start:	Standard: 145/2005	Skadepoeng: 388

Fra gate/vei : Til gate/vei : Beliggenhet : Ledningstype:	Selforsveien Avløp felles	Fra kart: Til kart: Medie nr: Lagingsmedie:	Oppstrøms: Nedstrøms Insp. retning: Insp lengde (m) :	5238 5236 Medstrøms 9,56 m
--	--	--	--	---


Rengjort: Formål: Type foring : Foringsmateriale :	Rengjort Investeringsplanlegging 	Insp metode: Vannreg tiltak: Dimensjon: Rørmateriale:	Rørinnspeksjon med videokamera sirkulært 600/mm Betong
---	---	--	---

Anmerkning : **Lengde i kart 74.88 ingen tilgang fra kum 5236 pga lekkasje**

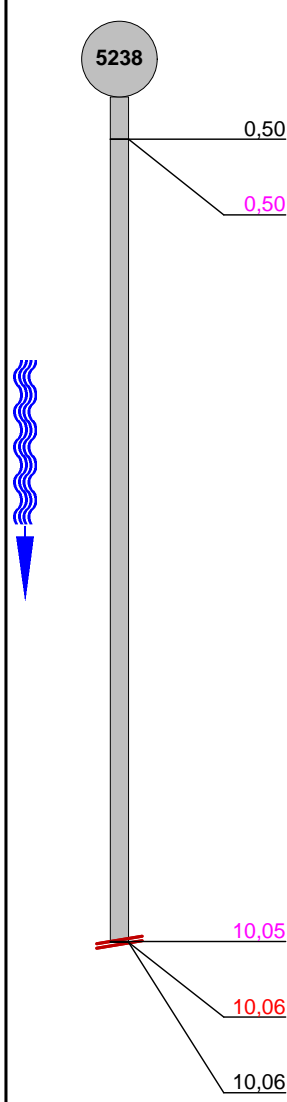
1:90	Posisjon	Kode	Observasjon	Vann
		SI	Start inspeksjon -	5%
	0,50	S1 KO3	Korrosjon/Slitasje, Manglende tilslag (rørveggen er sterkt påvirket), I bertongrør er tilslagsmateriale delvis borte eller armering synli	5%
	10,05	E1 KO3	Korrosjon/Slitasje, Manglende tilslag (rørveggen er sterkt påvirket), I bertongrør er tilslagsmateriale delvis borte eller armering synli	5%
	10,06	KO4	Korrosjon/Slitasje, Rørveggen mangler, fra 04 til 08 Kl.	5%
	10,06	IA	Inspeksjon avbrutt Hindring, hjull i bunn	5%




0,5 m //




0,5 m //

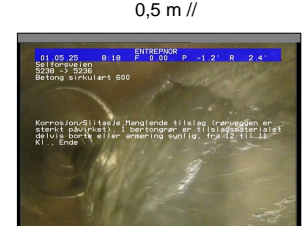

10,05 m //



10,06 m //



10,06 m //

Foto fra inspeksjon

Dato :	Oppdragsgivers referanse :	Fra gate/vei: Selforsveien	Streknummer : 8	Ledningsidentitet: 5834
--------	----------------------------	--------------------------------------	---------------------------	-----------------------------------



Foto: 5834_5236_5238_05022021_084512.JPG
0,5m, Start inspeksjon -



Foto: 5834_5236_5238_05022021_084523.JPG
0,5m, Korrosjon/Slitasje, Manglende tilslag (rørveggen er sterkt påvirket), I bertongrør er tilslagsmaterialet delvis borte eller armering synlig, fra 12 til 11 Kl., Start



Foto: 5834_5236_5238_05022021_084940.JPG
10,05m, Korrosjon/Slitasje, Manglende tilslag (rørveggen er sterkt påvirket), I bertongrør er tilslagsmaterialet delvis borte eller armering synlig, fra 12 til 11 Kl., Ende



Foto: 5834_5236_5238_05022021_085026.JPG
10,06m, Korrosjon/Slitasje, Rørveggen mangler, fra 04 til 08 Kl.

Foto fra inspeksjon

Dato :

Oppdragsgivers referanse :

Fra gate/vei:
SelforsveienStreknummer :
8Ledningsidentitet:
5834

Foto: 5834_5236_5238_05022021_085044.JPG
10,06m, Inspeksjon avbrutt Hindring, hjull i bunn