

Rapport fra inspeksjon

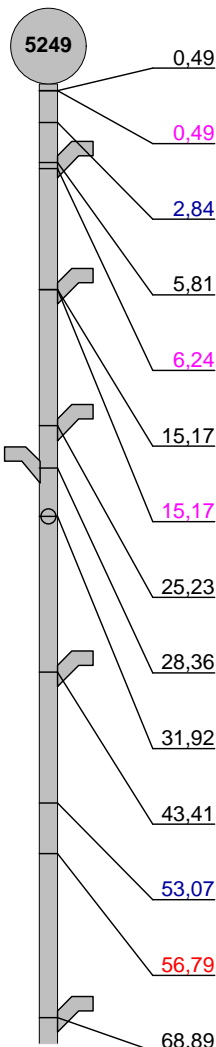
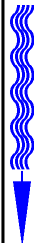
Dato: 06.05.2021	Oppdragsgivers referanse:	Avrenning	Operatør DN	Streknummer: 2	Ledningsidentitet: 5848
Tilstede	Inspeksjonsbil	Kameratype	Meter start: 0,5	Standard: 145/2005	Skadepoeng: 325

Fra gate/vei : Selforsveien	Fra kart:	Oppstrøms: 5249
Til gate/vei :	Til kart:	Nedstrøms: 8688
Beliggenhet :	Medie nr:	Insp. retning: Medstrøms
Ledningstype: Avløp felles	Lagingsmedie:	Insp lengde (m) : 74,34 m

Rengjørt: Rengjørt	Insp metode: Rørinspeksjon med videokamera
Formål:	Vannreg tiltak:
Type foring :	Dimensjon: sirkulært 600/mm
Foringsmateriale :	Rørmateriale: Betong

Anmerkning : Lengde i kart 77.55

1:558	Posisjon	Kode	Observasjon	Vann
	0,49	SI	Start inspeksjon -	5%
	0,49	S1 KO3	Korrosjon/Slitasje, Manglende tilslag (rørveggen er sterkt påvirket), I bertongrør er tilslagsmaterialet delvis borte eller armering synlig	5%
	2,84	S2 FS2	Forskjøvet skjot forskyvningen er mellom halve og hele rørtykkelsen, fra 03 til 09 Kl., Vinkelforskjøvet, Start	5%
	5,81	TK	Tilkopling Kjerneboret tilkopling fra 10 til 11 Kl.	5%
	6,24	SR3	Sprukket rør, Rørbiter har løsnet eller mangler/teglstein mangler fra sin opprinnlige posisjon, fra 08 til 11 Kl., Avskalling	5%
	15,17	TK	Tilkopling Kjerneboret tilkopling fra 10 til 11 Kl.	5%
	15,17	TF3	Tilkoplingsfeil, det er delvis åpning mellom stikkledning og hovedledning, fra 07 til 09 Kl.	5%
	25,23	TK	Tilkopling Kjerneboret tilkopling fra 10 til 11 Kl., 100mm	5%
	28,36	TK	Tilkopling Kjerneboret tilkopling fra 01 til 02 Kl.	5%
	31,92	TK	Tilkopling Kjerneboret tilkopling 12 Kl.	5%
	43,41	TK	Tilkopling Sadelgren med innhugget hull fra 10 til 11 Kl.	5%
	53,07	UB2	Utfelling/Belegg, reduksjon i tverrsnittsarealet er mellom 5 - 15%, fra 07 til 09 Kl., Utfelling	5%
	56,79	KO4	Korrosjon/Slitasje, Rørveggen mangler, fra 10 til 11 Kl.	5%
	68,89	TK	Tilkopling Kjerneboret tilkopling fra 10 til 11 Kl.	5%



0,49 m //



0,49 m //



2,84 m //



5,81 m //



6,24 m //

Rapport fra inspeksjon

Dato : 06.05.2021	Oppdragsgivers referanse :	Avrenning :	Operatør : DN	Streknummer : 2	Ledningsidentitet : 5848
Tilstede :	Inspeksjonsbil :	Kameratype :	Meter start: 0,5	Oppstrøm: 5249	Nedstrøm: 8688


1:558	Posisjon	Kode	Observasjon	Vann
	74,83	E1	KO3 Korrosjon/Slitasje, Manglende tilslag (rørveggen er sterkt påvirket), I bertongrør er tilslagsmaterialet delvis borte eller armering synli	5%
	74,83	E2	FS2 Forskjøvet skjøt forskyvningen er mellom halve og hele rørtykkelsen, fra 03 til 09 Kl., Vinkelforsjøvet, Ende	5%
	74,83	IF	Inspeksjon fullført -	5%

Foto fra inspeksjon

Dato : 06.05.2021	Oppdragsgivers referanse :	Fra gate/vei: Selforsveien	Streknummer : 2	Ledningsidentitet: 5848
-----------------------------	----------------------------	--------------------------------------	---------------------------	-----------------------------------



Foto: 5848_8688_5249_05022021_062312.JPG
0,49m, Start inspeksjon -

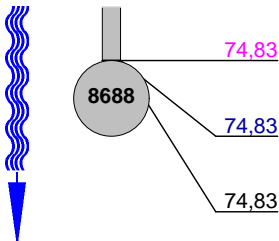

Foto: 5848_8688_5249_05022021_062331.JPG
0,49m, Korrosjon/Slitasje, Manglende tilslag (rørveggen er sterkt påvirket), I bertongrør er tilslagsmaterialet delvis borte eller armering synlig, fra 12 til 11 Kl., Start



Foto: 5848_8688_5249_05022021_062400.JPG
2,84m, Forskjøvet skjøt forskyvningen er mellom halve og hele rørtykkelsen, fra 03 til 09 Kl., Vinkelforskjøvet, Start



Foto: 5848_8688_5249_05022021_062432.JPG
5,81m, Tilkopling Kjerneboret tilkopling fra 10 til 11 Kl.

Foto fra inspeksjon

Dato :
06.05.2021

Oppdragsgivers referanse :

Fra gate/vei:
Selforsveien

Streknummer :
2

Ledningsidentitet:
5848



Foto: 5848_8688_5249_05022021_062509.JPG
6,24m, Sprukket rør, Rørbiter har løsnet eller mangler/teglstein mangler fra sin opprinnlige posisjon, fra 08 til 11 Kl., Avskalling



Foto: 5848_8688_5249_05022021_062651.JPG
15,17m, Tilkopling Kjerneboret tilkopling fra 10 til 11 Kl.



Foto: 5848_8688_5249_05022021_062706.JPG
15,17m, Tilkoplingsfeil, det er delvis åpning mellom stikkledning og hovedledning, fra 07 til 09 Kl.



Foto: 5848_8688_5249_05022021_062813.JPG
25,23m, Tilkopling Kjerneboret tilkopling fra 10 til 11 Kl., 100mm

Foto fra inspeksjon

Dato : 06.05.2021	Oppdragsgivers referanse :	Fra gate/vei: Selforsveien	Streknummer : 2	Ledningsidentitet: 5848
-----------------------------	----------------------------	--------------------------------------	---------------------------	-----------------------------------



Foto: 5848_8688_5249_05022021_062854.JPG
28,36m, Tilkopling Kjerneboret tilkopling fra 01 til 02 Kl.



Foto: 5848_8688_5249_05022021_062935.JPG
31,92m, Tilkopling Kjerneboret tilkopling 12 Kl.



Foto: 5848_8688_5249_05022021_063041.JPG
43,41m, Tilkopling Sadelgren med innhugget hull fra 10 til 11 Kl.



Foto: 5848_8688_5249_05022021_063104.JPG
43,41m, Tilkopling Sadelgren med innhugget hull fra 10 til 11 Kl.

Foto fra inspeksjon

Dato :
06.05.2021

Oppdragsgivers referanse :

Fra gate/vei:
Selforsveien

Streknummer :
2

Ledningsidentitet:
5848



Foto: 5848_8688_5249_05022021_063201.JPG
53,07m, Utfelling/Belegg, reduksjon i tverrsnittsarealet er mellom 5 - 15%, fra 07 til 09 Kl., Utfelling



Foto: 5848_8688_5249_05022021_063243.JPG
56,79m, Korrosjon/Slitasje, Rørveggen mangler, fra 10 til 11 Kl.



Foto: 5848_8688_5249_05022021_063345.JPG
68,89m, Tilkopling Kjerneboret tilkopling fra 10 til 11 Kl.



Foto: 5848_8688_5249_05022021_063357.JPG
68,89m, Tilkopling Kjerneboret tilkopling fra 10 til 11 Kl.

Foto fra inspeksjon

Dato : 06.05.2021	Oppdragsgivers referanse :	Fra gate/vei: Selforsveien	Streknummer : 2	Ledningsidentitet: 5848
-----------------------------	----------------------------	--------------------------------------	---------------------------	-----------------------------------



Foto: 5848_8688_5249_05022021_063515.JPG
74,83m, Korrosjon/Slitasje, Manglende tilslag (rørveggen er sterkt påvirket), I bertongrør er tilslagsmaterialet delvis borte eller armering synlig, fra 12 til 11 Kl., Ende



Foto: 5848_8688_5249_05022021_063530.JPG
74,83m, Inspeksjon fullført -