


Rapport fra inspeksjon

Dato: 04.05.2021	Oppdragsgivers referanse:	Avrenning	Operatør DN	Streknummer: 23	Ledningsidentitet: 27890
Tilstede	Inspeksjonsbil	Kameratype	Meter start: 0,5	Standard: 145/2005	Skadepoeng: 318

Fra gate/vei : Til gate/vei : Beliggenhet : Ledningstype: Avløp felles	Selforsveien	Fra kart: Til kart: Medie nr: Lagringsmedie:	Oppstrøms: 14254 Nedstrøms: 5253 Insp. retning: Medstrøms Insp lengde (m) : 51,77 m
--	--------------	---	--

Rengjort: Rengjort Formål: Investeringsplanlegging Type foring : Foringsmateriale :	Insp metode: Rørinspeksjon med videokamera Vannreg tiltak: Dimensjon: sirkulært 225/mm Rørmateriale: Betong
--	---

Anmerkning : **Lengde i kart 50.29 plu 90 pkt for svanker, mye svanker og dårlig stand på rør, burde renoveres**

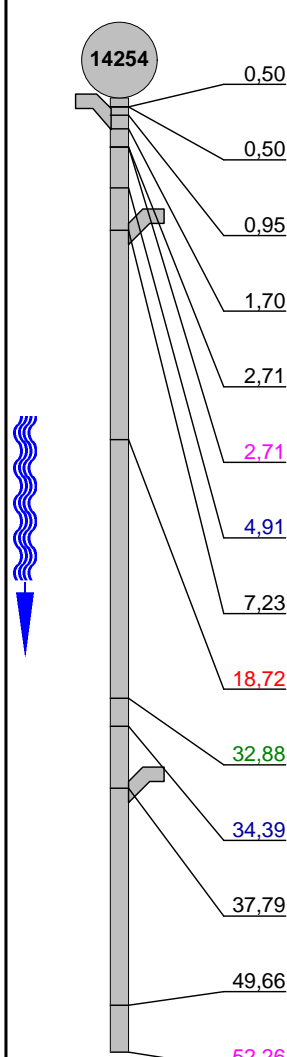1:414	Posisjon	Kode	Observasjon	Vann	
	0,50	SI	Start inspeksjon -	5%	
	0,50	ME	Materialendring til Plast	5%	
	0,95	TK	Tilkopling Prefabrikkert grennr. fra 01 til 05 Kl.	5%	
	1,70	RE	Retningsendring 03 Kl., Prefabrikkert bend	5%	
	2,71	ME	Materialendring til Betong	5%	
	2,71	S3	KO3	Korrosjon/Slitasje, Manglende tilslag (rørveggen er sterkt påvirket), I bertongrør er tilslagsmaterialet delvis borte eller armering synli	5%
	4,91	S1	FS2	Forskjøvet skjot forskyvningen er mellom halve og hele rørtykkelsen, fra 03 til 09 Kl., Vinkelforskjøvet, Start	5%
	7,23	TK	Tilkopling Prefabrikkert grennr. fra 08 til 10 Kl.	5%	
	18,72	KO4	Korrosjon/Slitasje, Rørveggen mangler, fra 09 til 10 Kl.	5%	
	32,88	SR1	Sprukket rør, overflatesprekker, avskalling eller teglstein er delvis løse, fra 10 til 02 Kl., Kompleks	5%	
	34,39	S2	UB2	Utfelling/Belegg, reduksjon i tverrsnittsarealet er mellom 5 - 15%, fra 12 til 11 Kl., Utfelling, Start	5%
	37,79	TK	Tilkopling Prefabrikkert grennr. fra 08 til 10 Kl.	5%	
	49,66	DS	Dårlig sikt Smuss på linsa	30%	
	52,26	E3	KO3	Korrosjon/Slitasje, Manglende tilslag (rørveggen er sterkt påvirket), I bertongrør er tilslagsmaterialet delvis borte eller armering synli	5%



Rapport fra inspeksjon

Dato : 04.05.2021	Oppdragsgivers referanse :	Avrenning :	Operatør : DN	Streknummer : 23	Ledningsidentitet : 27890
Tilstede :	Inspeksjonsbil :	Kameratype :	Meter start: 0,5	Oppstrøm: 14254	Nedstrøm: 5253

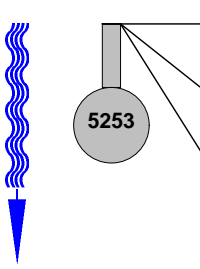
1:414	Posisjon	Kode	Observasjon	Vann
	<u>52,27</u> E1	FS2	Forskjøvet skjøt forskyvningen er mellom halve og hele rørtykkelsen, fra 03 til 09 Kl., Vinkelforskjøvet, Ende	30%
	<u>52,27</u> E2	UB2	Utfelling/Belegg, reduksjon i tverrsnittsarealet er mellom 5 - 15%, fra 12 til 11 Kl., Utfelling, Ende	30%
	<u>52,27</u>	IF	Inspeksjon fullført -	5%

Foto fra inspeksjon

Dato :
04.05.2021

Oppdragsgivers referanse :

Fra gate/vei:
Selforsveien

Streknummer :
23

Ledningsidentitet:
27890



Foto: 27890_5253_14254_05022021_052738.JPG
0,5m, Start inspeksjon -



Foto: 27890_5253_14254_05022021_052737.JPG
0,5m, Materialendring til Plast



Foto: 27890_5253_14254_05022021_052816.JPG
0,95m, Tilkopling Prefabrikkert grennrør. fra 01 til 05 Kl.



Foto: 27890_5253_14254_05022021_052852.JPG
1,7m, Retningsendring 03 Kl., Prefabrikkert bend

Foto fra inspeksjon

Dato : 04.05.2021	Oppdragsgivers referanse :	Fra gate/vei: Selforsveien	Streknummer : 23	Ledningsidentitet: 27890
-----------------------------	----------------------------	--------------------------------------	----------------------------	------------------------------------



Foto: 27890_5253_14254_05022021_052935.JPG
2,71m, Materialendring til Betong



Foto: 27890_5253_14254_05022021_052946.JPG
2,71m, Korrosjon/Slitasje, Manglende tilslag (rørveggen er sterkt påvirket), I bertongrør er tilslagsmaterialet delvis borte eller armering synlig, fra 12 til 11 Kl., Start



Foto: 27890_5253_14254_05022021_053027.JPG
4,91m, Forskjøvet skjøt forskyvningen er mellom halve og hele rørtykkelsen, fra 03 til 09 Kl., Vinkelforskjøvet, Start



Foto: 27890_5253_14254_05022021_053056.JPG
7,23m, Tilkopling Prefabrikkert grennrør, fra 08 til 10 Kl.

Foto fra inspeksjon

Dato : 04.05.2021	Oppdragsgivers referanse :	Fra gate/vei: Selforsveien	Streknummer : 23	Ledningsidentitet: 27890
-----------------------------	----------------------------	--------------------------------------	----------------------------	------------------------------------



Foto: 27890_5253_14254_05022021_053215.JPG
18,72m, Korrosjon/Slitasje,Rørveggen mangler, fra 09 til 10 Kl.



Foto: 27890_5253_14254_05022021_053413.JPG
32,88m, Sprukket rør, overflatesprekker,avskalling eller teglstein er delvis løse, fra 10 til 02 Kl., Kompleks



Foto: 27890_5253_14254_05022021_053438.JPG
34,39m, Utfelling/Belegg, reduksjon i tverrsnittsarealet er mellom 5 - 15%, fra 12 til 11 Kl., Utfelling, Start



Foto: 27890_5253_14254_05022021_053512.JPG
37,79m, Tilkopling Prefabrikkert grennr. fra 08 til 10 Kl.

Foto fra inspeksjon

Dato :
04.05.2021

Oppdragsgivers referanse :

Fra gate/vei:
Selforsveien

Strekknummer :
23

Ledningsidentitet:
27890



Foto: 27890_5253_14254_05022021_053825.JPG
49,66m, Dårlig sikt Smuss på linsa



Foto: 27890_5253_14254_05022021_053914.JPG
52,27m, Forskjøvet skjøt forskyvningen er mellom halve og hele rørtykkelsen, fra 03 til 09 Kl., Vinkelforskjøvet, Ende



Foto: 27890_5253_14254_05022021_053921.JPG
52,27m, Utfelling/Belegg, reduksjon i tverrsnittsarealet er mellom 5 - 15%, fra 12 til 11 Kl., Utfelling, Ende



Foto: 27890_5253_14254_05022021_053936.JPG
52,27m, Inspeksjon fullført -