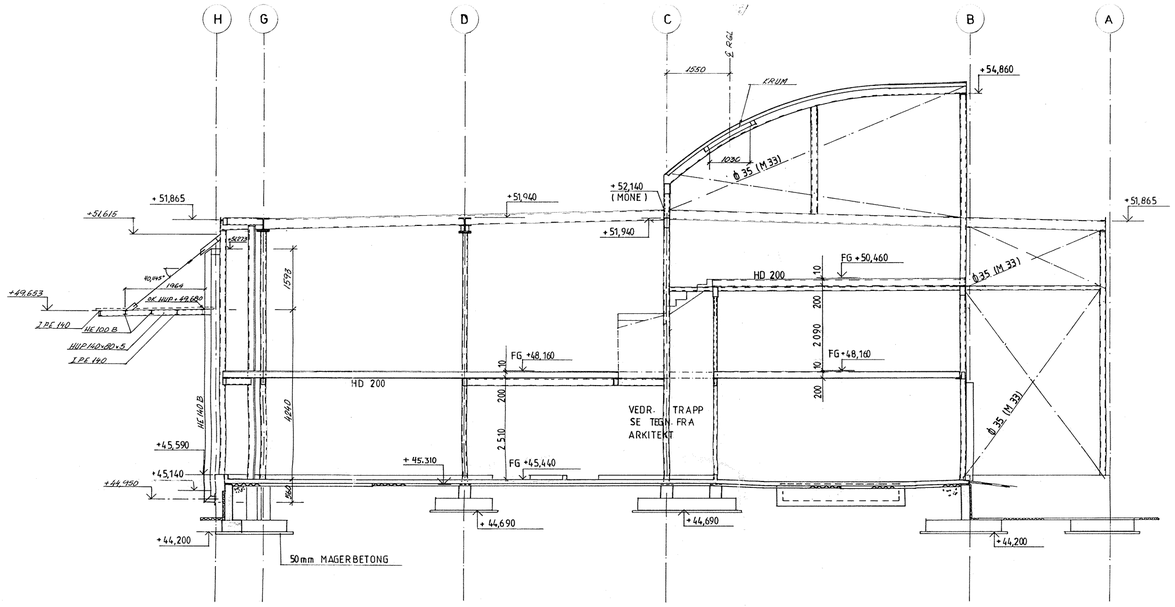

J — J

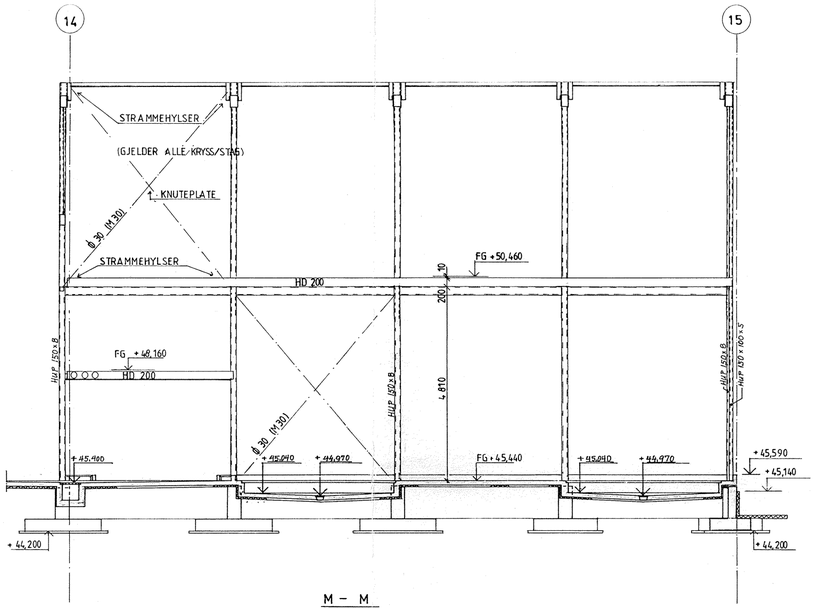

M — M

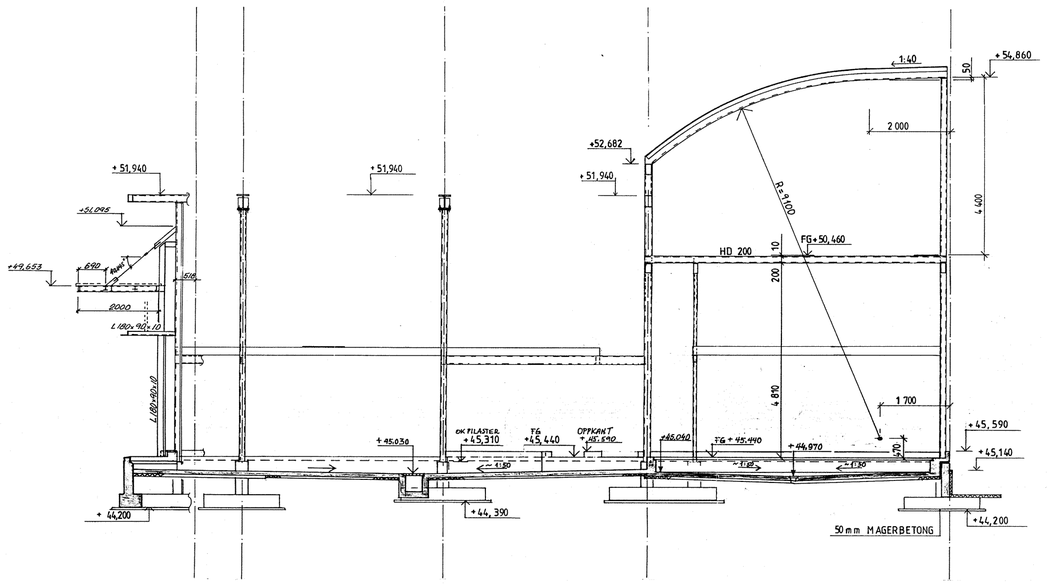

K — K

(FLYTTET I FHT. ANBIVELSE PÅ PLANTEGNINGENE)

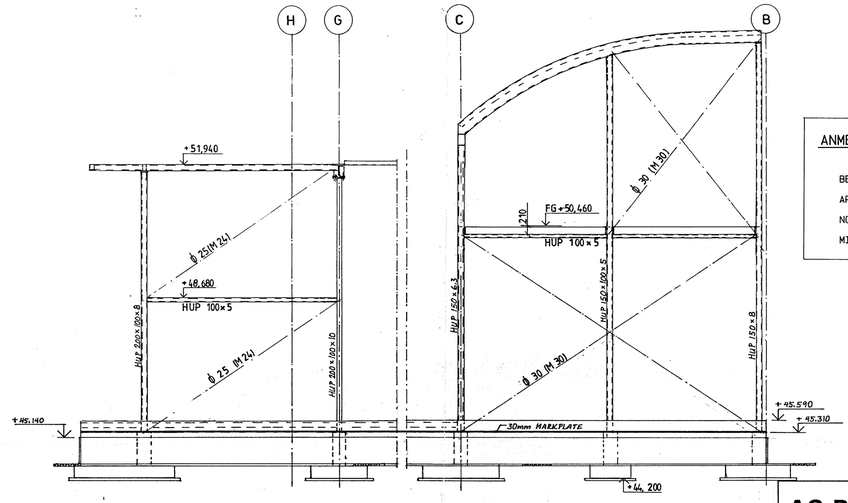

L — L

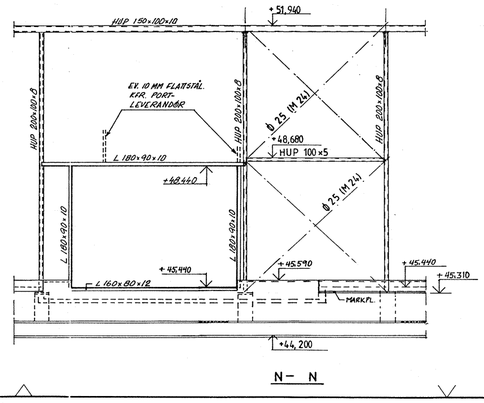

N — N

ANMERKNINGER:

BETONG: C35	STÅL: St52-3 (Fe510C)
ARMERING: K500TE	SVEISEKVAL.KL.: C
NORMAL KONTROLL	TOLERANSEKL.: 2
MILJØKL.: NA	

AS-BUILT

Utført:	Dato:
J.H	18.01.96
Kontroll: T.J.H	Dato: 09.01.96

Rev.	Antall	Revideringen gjelder	Dato	Signatur
E		Snitt J-J, omramming røykgassluke	10.03.95	J.H
D		Innlegn. utk tak snitt J-J og E-K.	13.1.95	J.H
C		Gulv lekkbokser senket (M-N), Portomramm. (E-K og N-N)	09.12.94	J.H
B		AJOURFØRT SNITT L-L, M-M, N-N	30.06.94	TJH
A		KOTEHØYDER STÅL. OPPDATERT SH. K-K, J-J	23.06.94	TJH

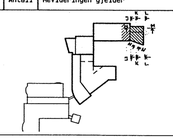

MJØLAN VIDEREGÅENDE SKOLE MO I RANA

2. BYGGETRINN

Arkitekt: ARKITEKT MAAL NILS TOFT A/S, Fr.Nansensgt.2, 8600 Mo, tlf. 150933	Tegning: SNITT - DEL 5		Målestokk: 1:50
Rådg.ing. Bygg: NORDLAND TEKNIKK A/S, Fr.Nansensgt.2, 8600 Mo, tlf. 150199			
Rådg.ing. VVS: SIV.ING GAUTE FLATHEIM A/S, Fr.Nansensgt.2, 8600 Mo, tlf. 153625	Tegnet av: O.B	Kontroll: T.J.H	Kontroll	Dato: 15.04.94
Rådg.ing. Elektro: ING. ØYSTEIN PETTERSEN, Nordlandsv.3, 8600 Mo, tlf. 152778	Prosjekt nr.: 92132	Tegn.nr.: 02-B205		Rev.index: E.

Tegnet med MECHSK BYGG

snitt 5