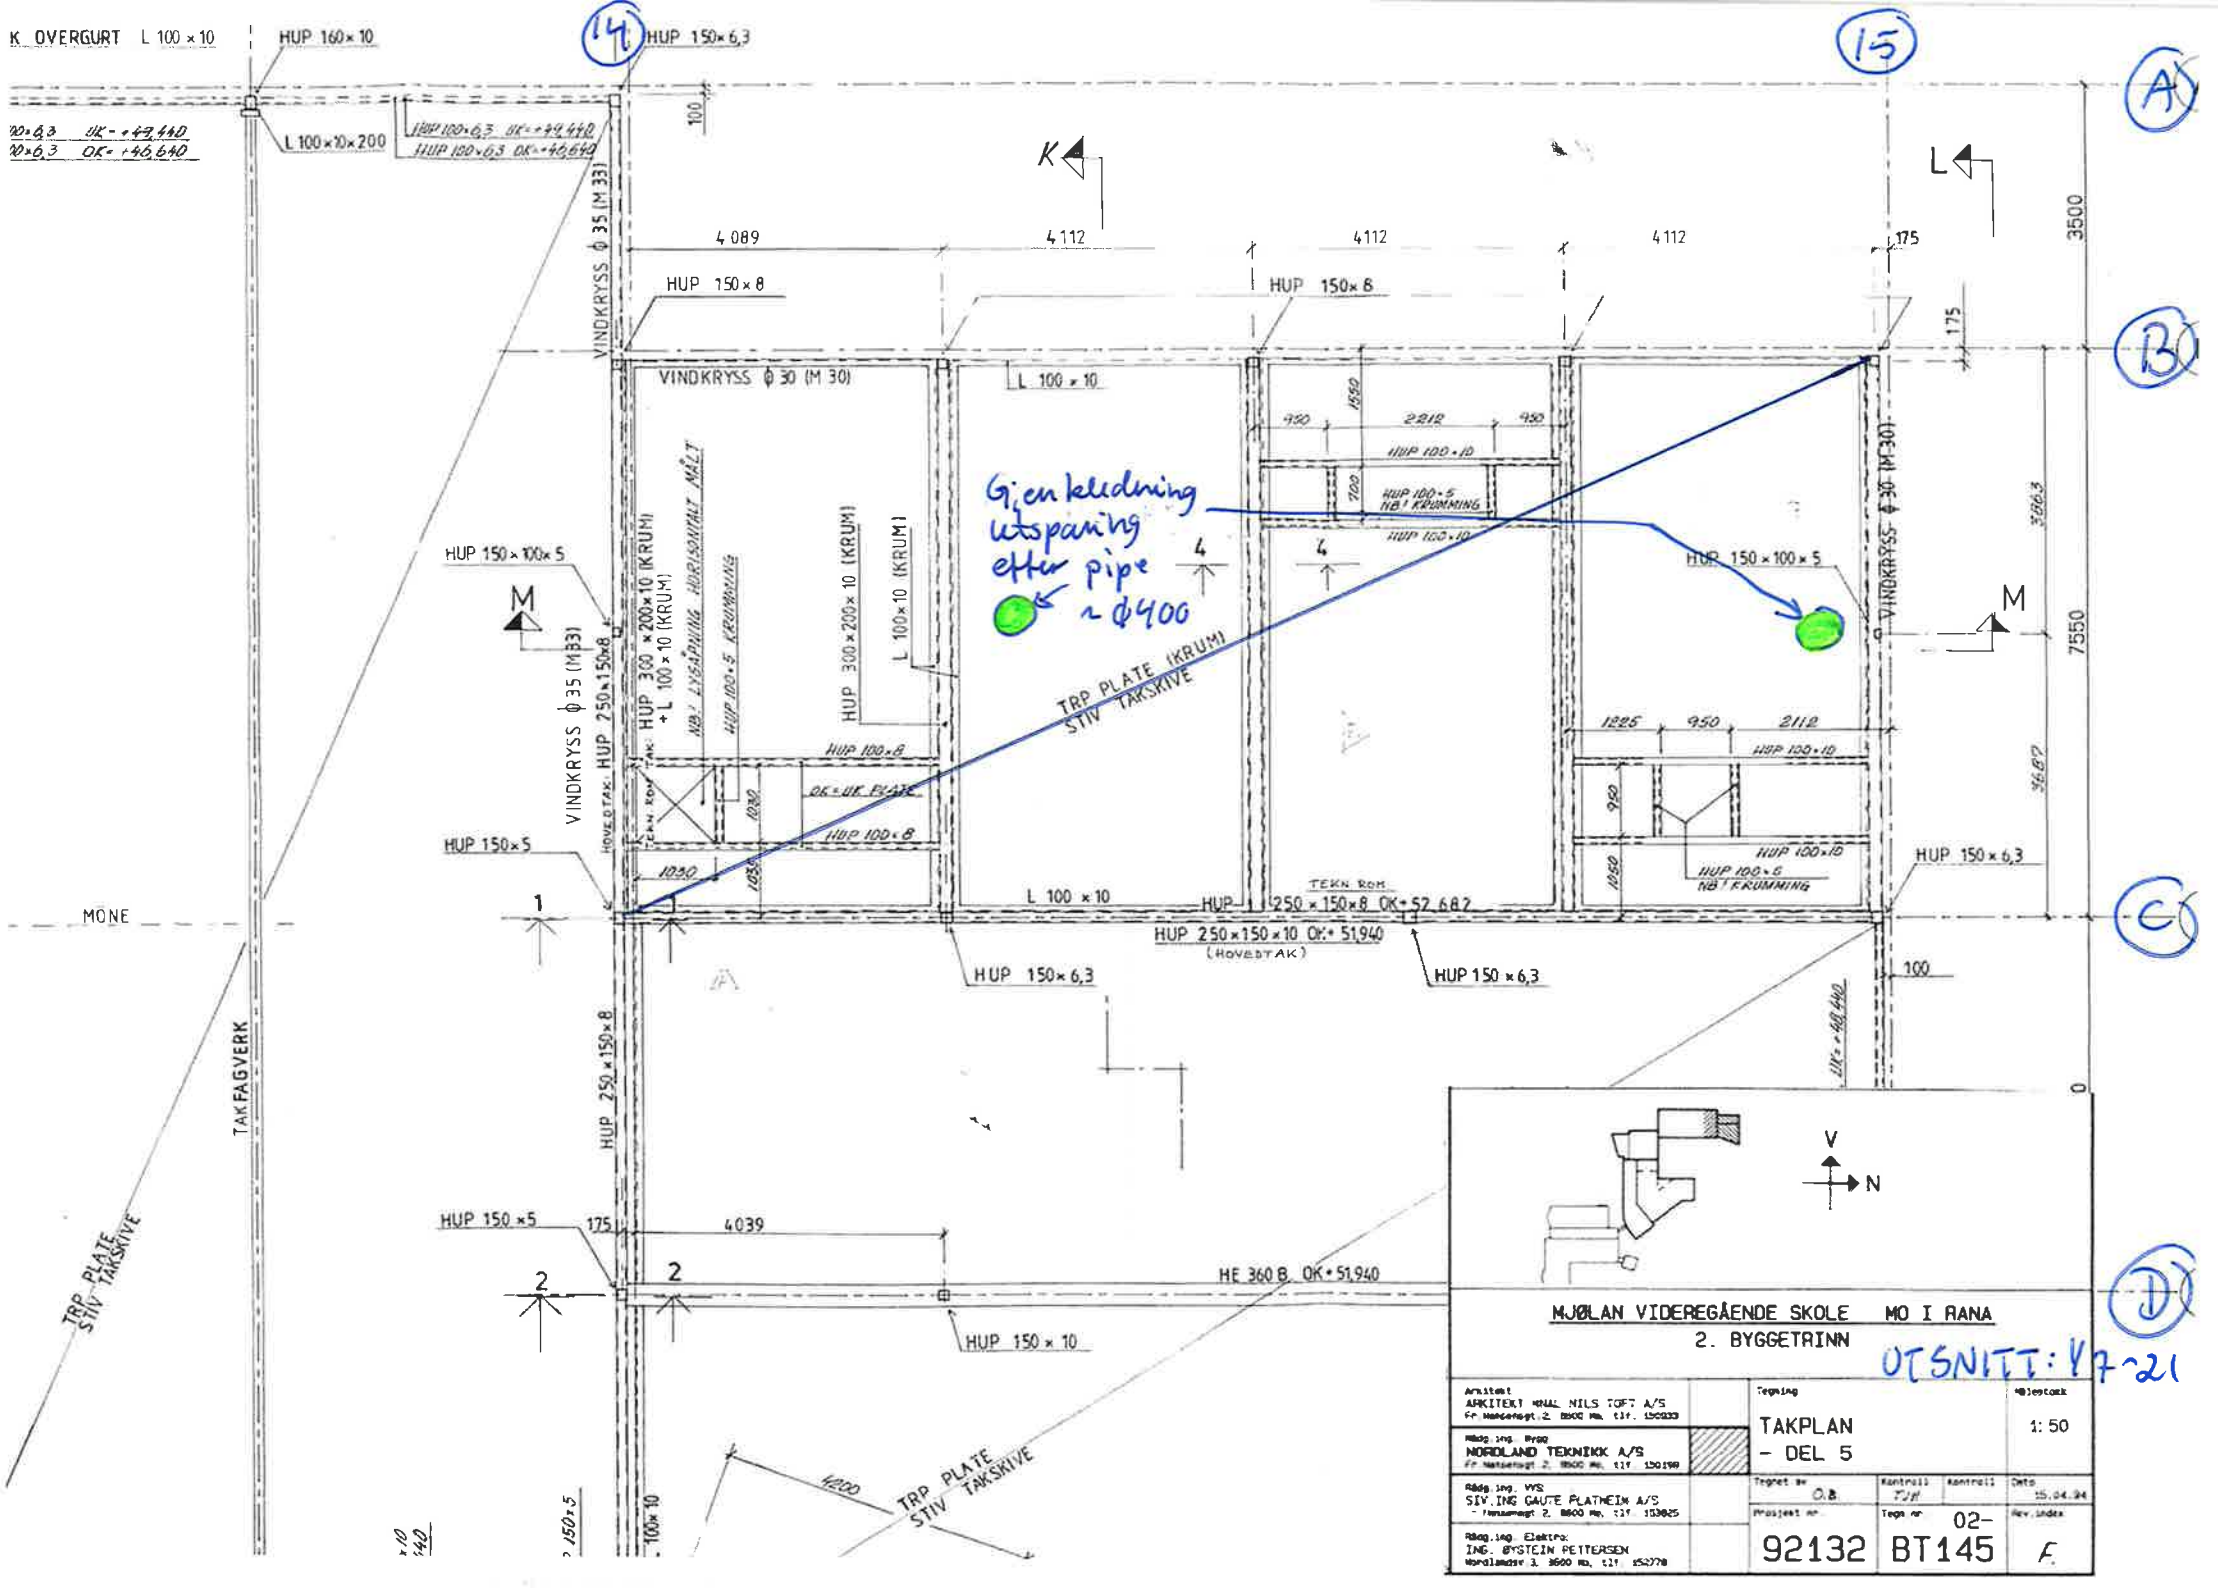
K OVERGURT L 100 × 10
HUP 160 × 10
14
HUP 150 × 6,3
15
L 100 × 10 × 200
HUP 100 × 6,3 UK = + 49,440
HUP 100 × 6,3 OK = + 46,640
VINDKRYSS ϕ 35 (M 33)
4 089
4 112
4 112
4 112
175
3500
HUP 150 × 8
HUP 150 × 8
VINDKRYSS ϕ 30 (M 30)
L 100 × 10
Gjennkledning utspaning etter pipe ~ ϕ400
HUP 150 × 100 × 5
HUP 150 × 100 × 5
M
M
HUP 360 × 200 × 10 (KRUM) + L 100 × 10 (KRUM)
HUP 300 × 200 × 10 (KRUM)
L 100 × 10 (KRUM)
TRP PLATE (KRUM) STIV TAKSKIVE
HUP 100 × 10
HUP 100 × 5 NB! KRUMMING
HUP 100 × 8
HUP 100 × 8
HUP 150 × 5
HUP 150 × 5
HUP 150 × 6,3
HUP 150 × 6,3
HUP 250 × 150 × 10 OK = 51,940 (HOVEDTAK)
HUP 250 × 150 × 8 OK = 52,682
TEKN ROM
L 100 × 10
MØNE
TAKFAGVERK
HUP 250 × 150 × 8
HUP 150 × 5
HUP 150 × 10
HE 360 B OK = 51,940
4039
4200
TRP PLATE STIV TAKSKIVE
TRP PLATE STIV TAKSKIVE
A
B
C
D
V
N
MJØLAN VIDEREGÅENDE SKOLE MO I RANA
2. BYGGETRINN
UTSNITT: 17-21
TAKPLAN - DEL 5
1: 50
92132
BT145
02-
F
15.04.94