


ROM 256

ROM 257

+D=320.001

# Ny leveranse Varmefordeling fløy D

Etablet rør/utstyr

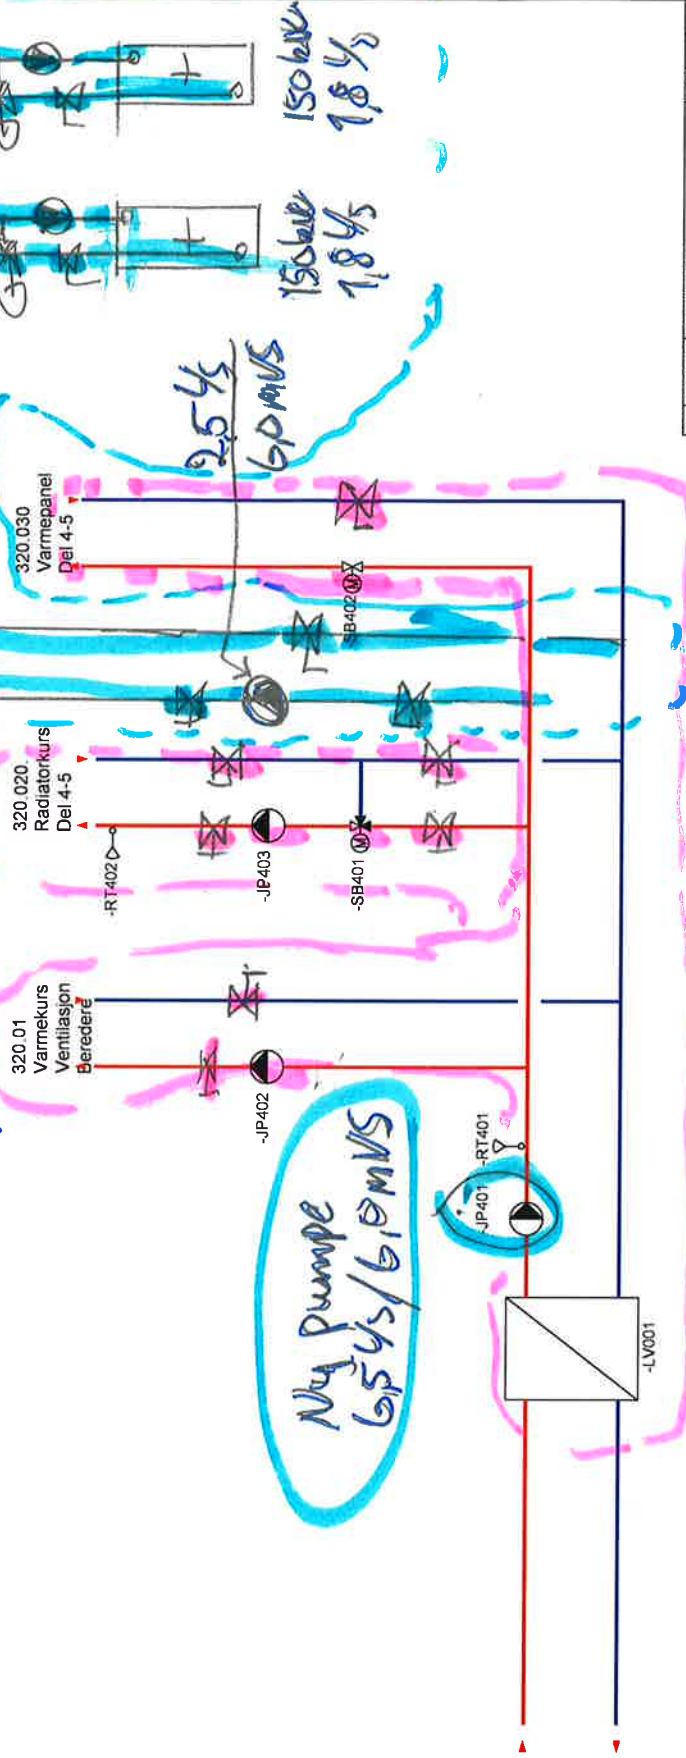

F01 2016-01-27 Tibudsunderlag		ASBOI
Prosjekt	Oppdragsnr.	Oppdragsnavn
Prosjektleder	Oppdragsleder	Oppdragsnavn
Nordland Fylkeskommune Polarsirkelen VGS, Mjøljan Ny automatikk og SD-anlegg Systemskjema Varmefordeling fløy D +D=320.001		
Norconsult 5150589 V-70-D 320.001		F01