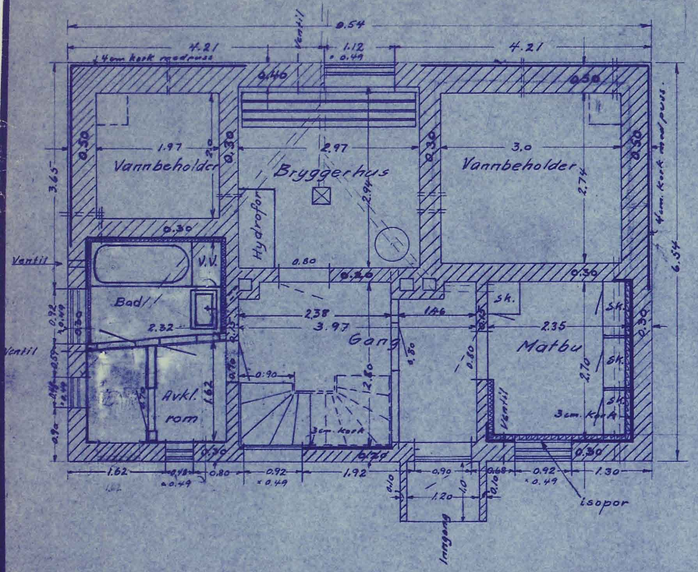

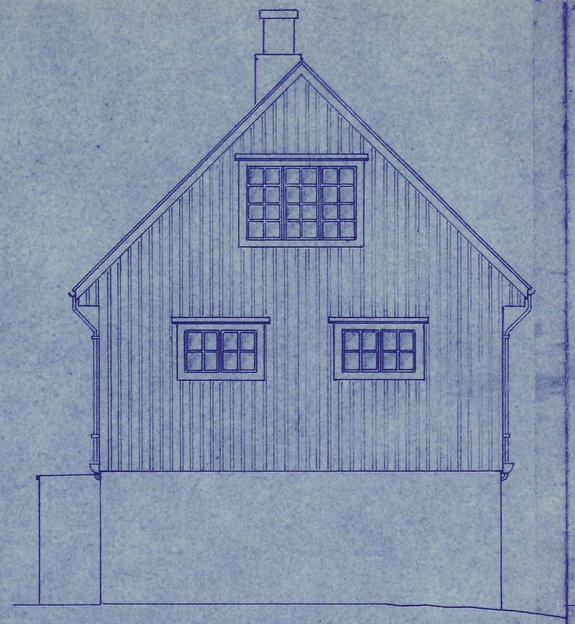

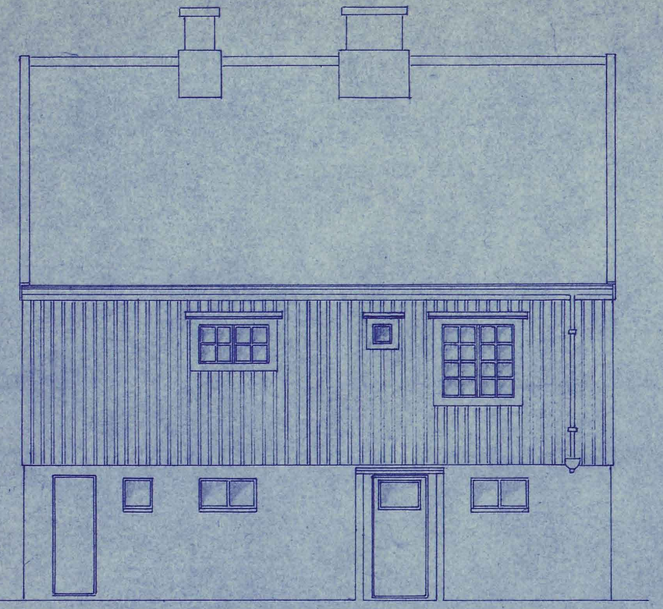

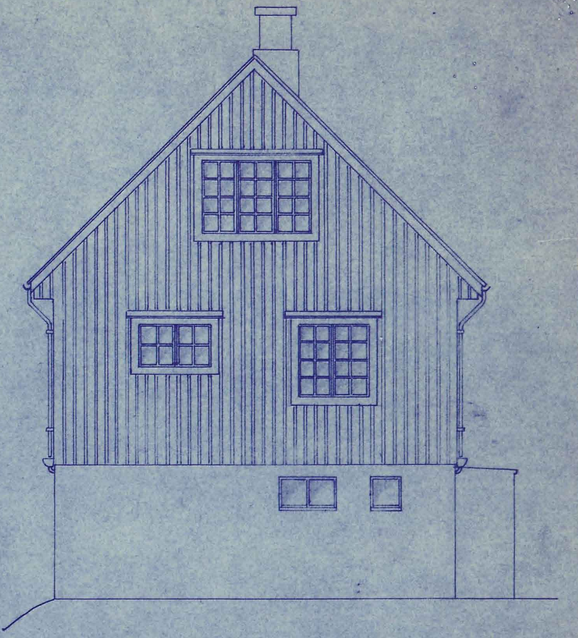

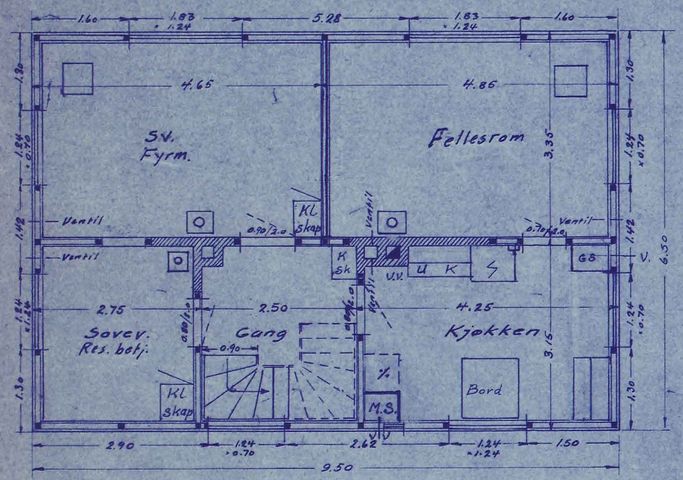

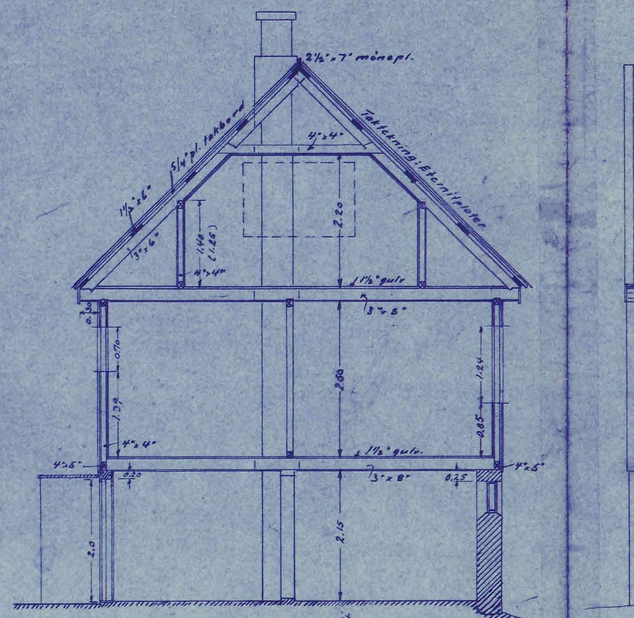

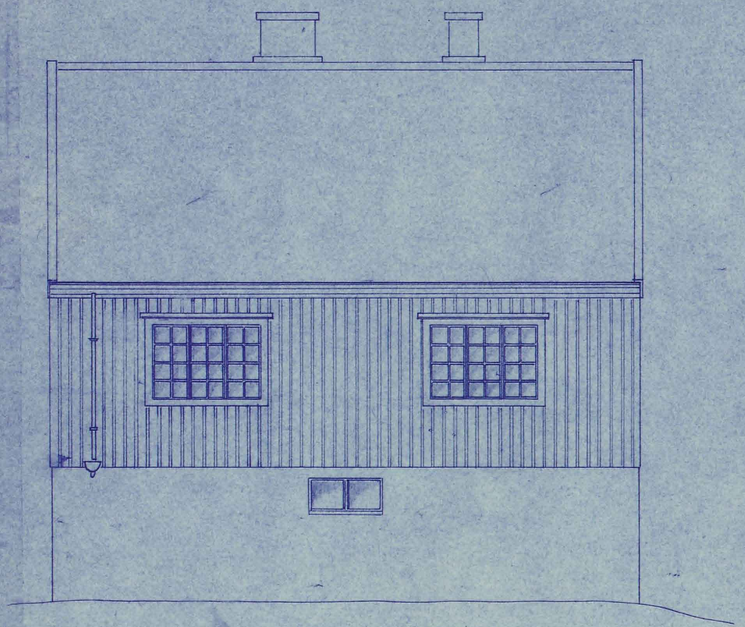

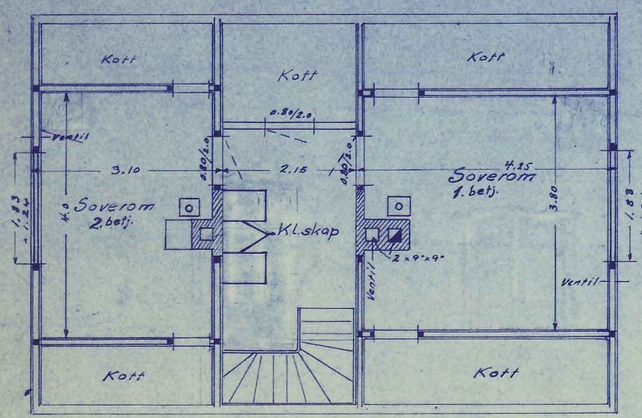

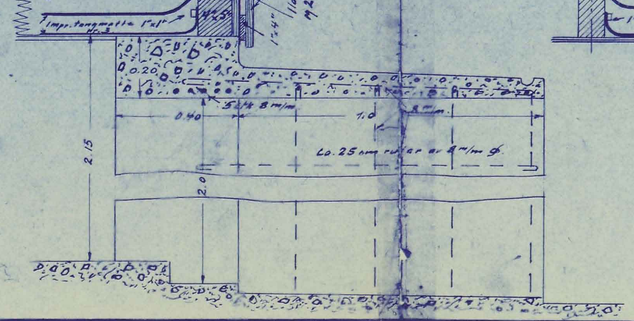

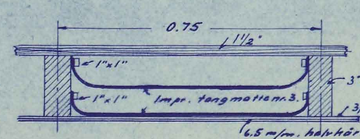

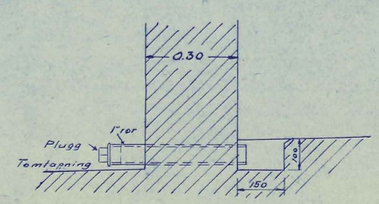

Forandret bad 6/5-66 RØN.
Forandret bad 18/9-65 RØN
Tilbygget mod. kj. og bad 28/2-65 R.Ø.N. Nilsen

4/5-62 Arb.
28/3-56 Arb.

Tvestein fyr Bolig.	Målestokk 1:50 1:10	Tegn. 16/2 Trace. 1939 Kfr.	C. W.
FYRVESENET.	51		12 17a
C. Ulltg			