

Glassgate til psykiatri

Bygg 1250

Bygg 1260

Bygg 1270

El-rom Nord
Sjakt 50.2

El-rom Sør
Sjakt 50.3

El-rom Nord
Sjakt 60.1


El-rom Sør
Sjakt 60.2

B

A


Kabeltyper

- A: IFSI 4x240mm² Al
- B: IFSI 4x150mm² Al
- C: IFSI 4x95mm² Al
- D: IFSI 4x50mm² Al
- E: IFSI 4x25mm² Al
- G: BFSI 4x150mm² Cu
- H: BFSI 4x95mm² Cu
- I: BFSI 4x50mm² Cu
- J: BFSI 4x16mm² Cu
- K: BFSI 2x16mm² Cu

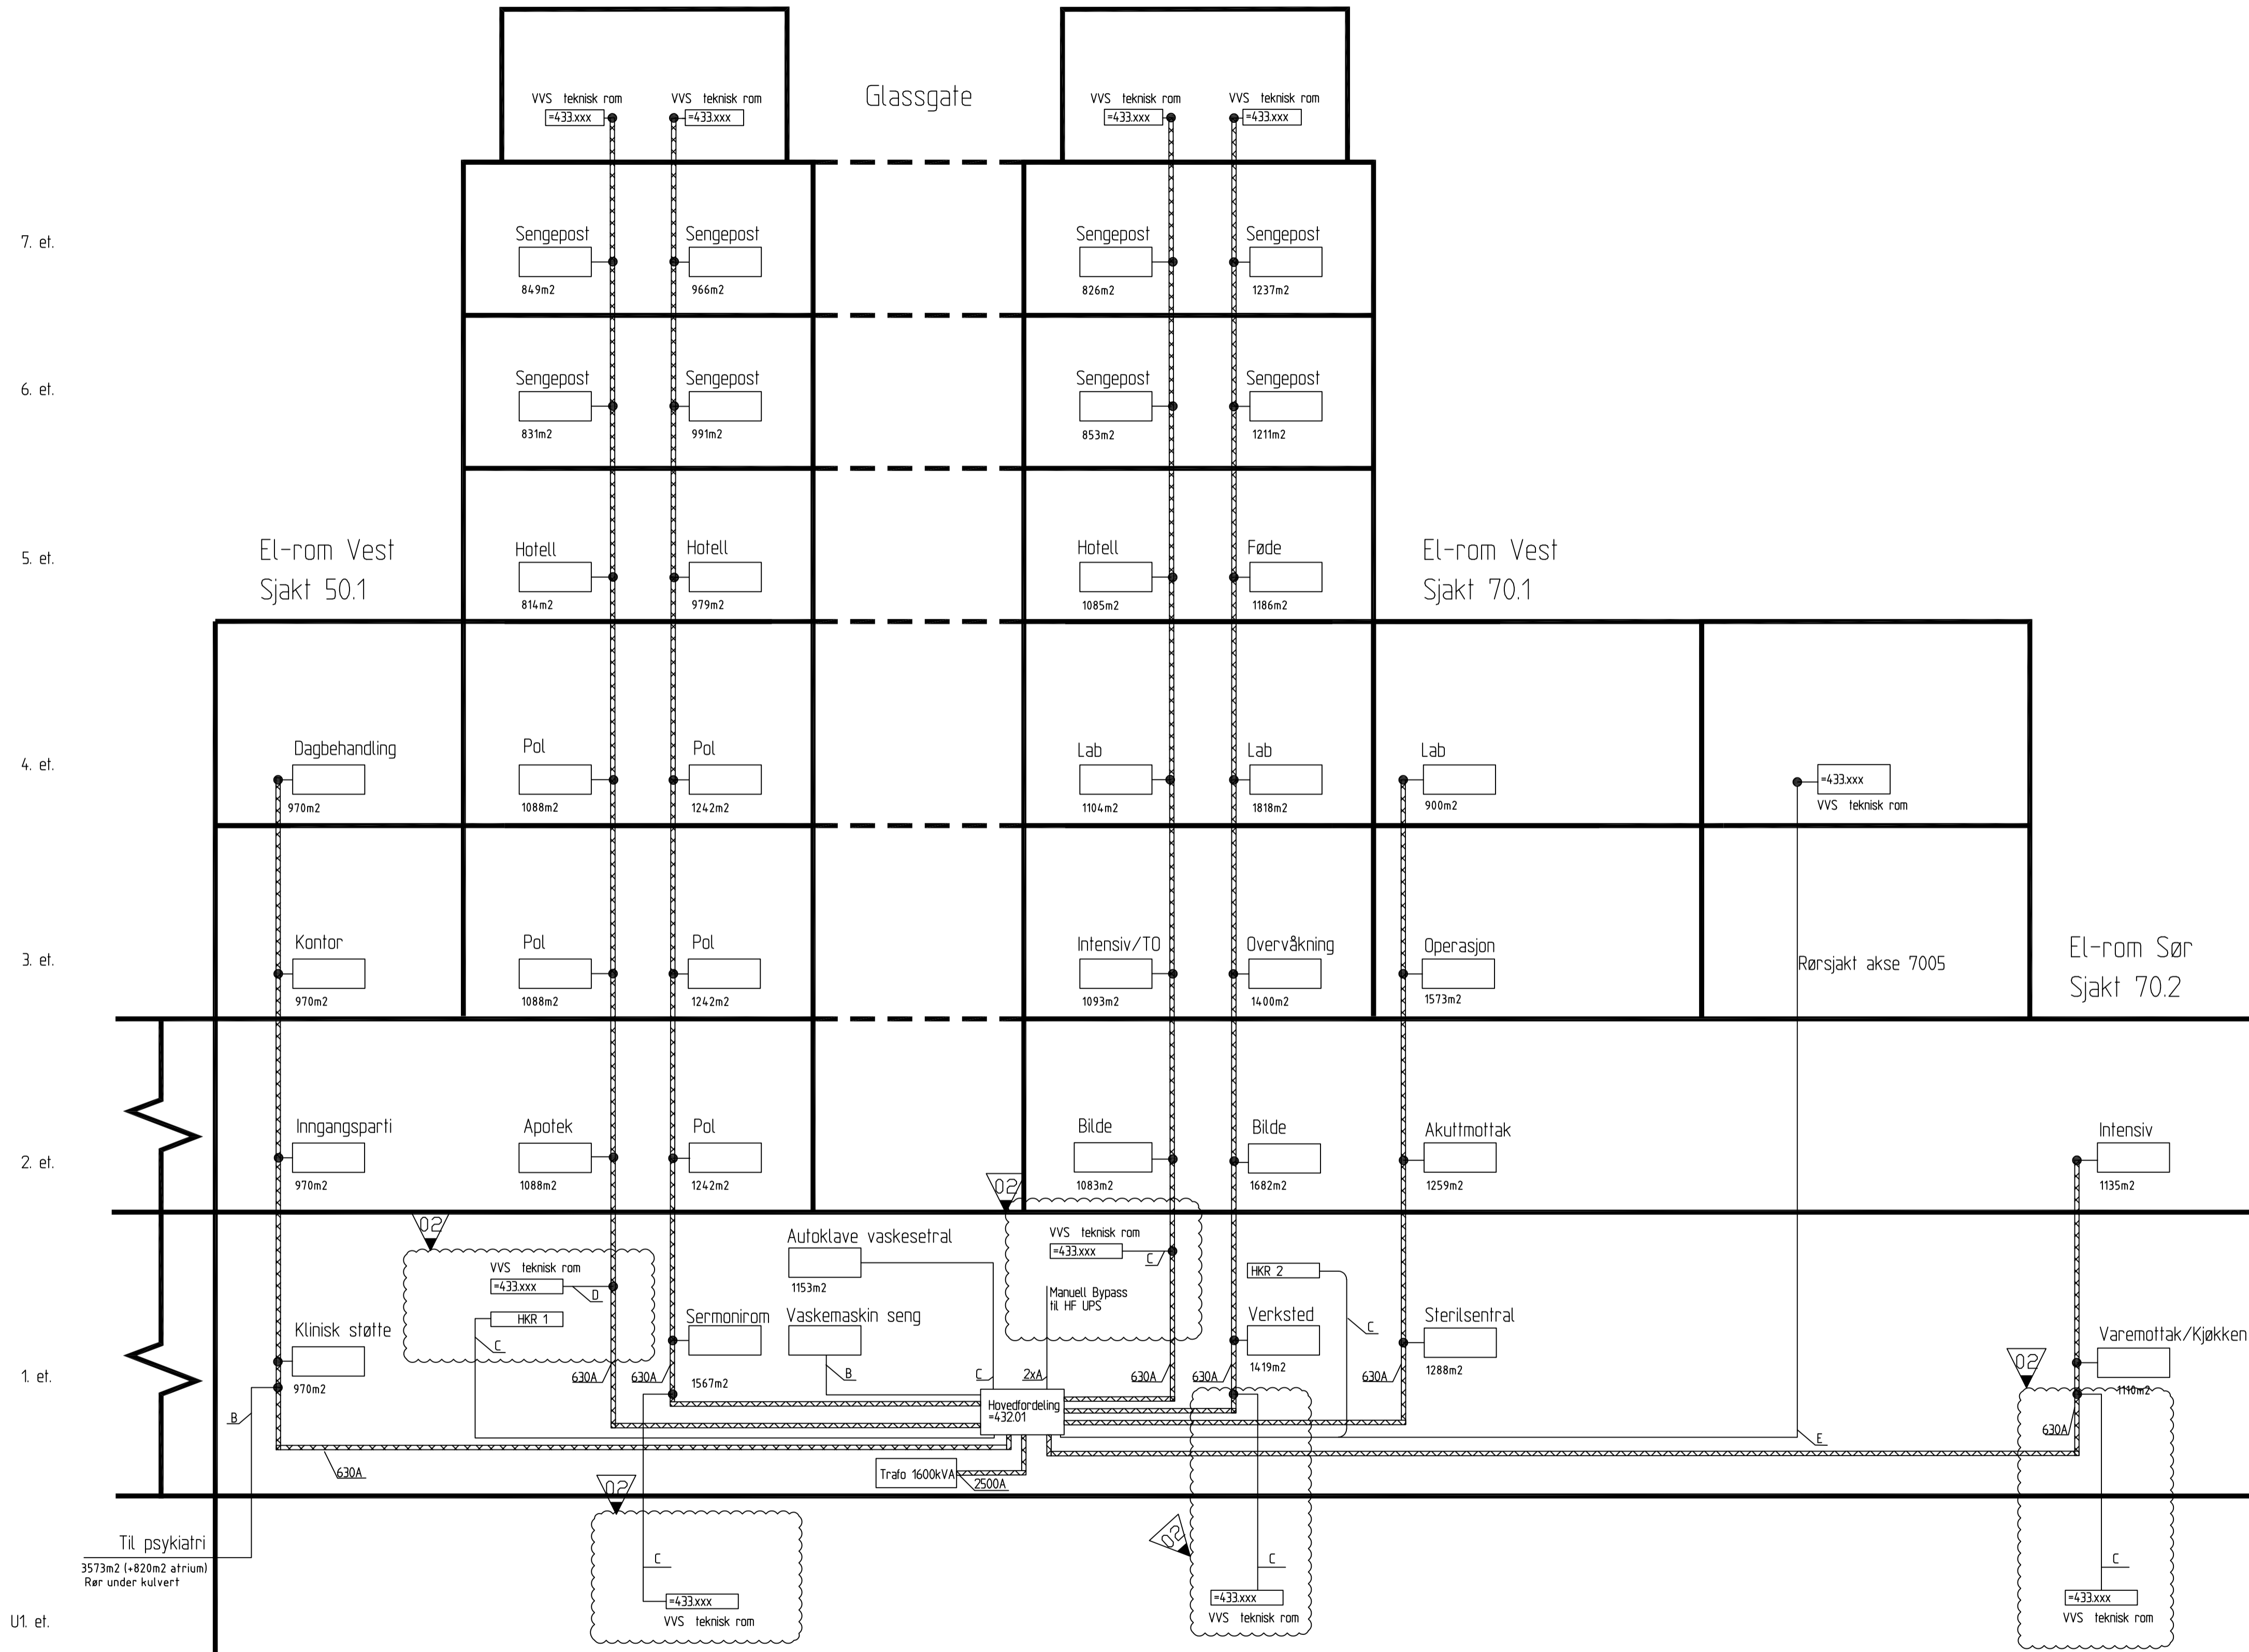

Teknisk sentral

Kulvert

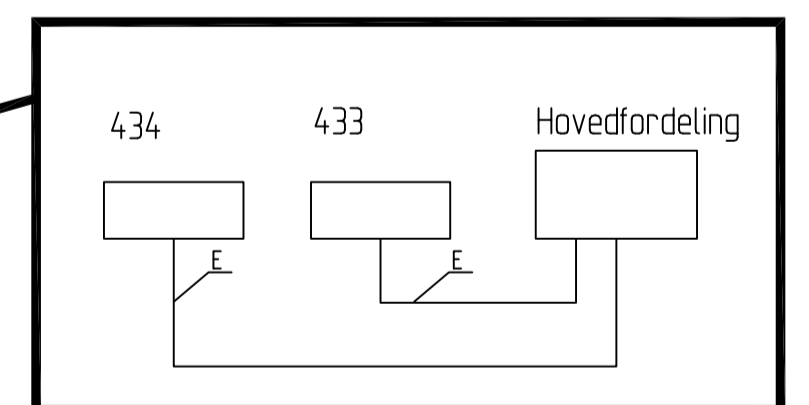

Normalkraft

02	19.10.2021	Justert konkurransegrunnlag			STHI	GA	ASK
01	31.08.21	Konkurransegrunnlag			ANGS	OJUN	ASK
Rev.	Dato	Revideringen gjelder	Nr.	Saksb.	Sidem.k.	Oppdr.a.	
SNR					STHI	GA	
SNR - Sjukehuset Nordmøre og Romsdal					Sidemansktr. OJUN	Oppdragsansvarlig ASK	
STIGELEDNINGSSKJEMA NORMALKRAFT					ELEKTRO ELEKTRO	Målestokk	
					Dato 31.08.2021		
COWI					Oppdragsnr. A229827	Status	I
					Tegning nr.	1200-0-00-E-430-70-002	Rev. 02

Filnavn: O:\A225000\A229827\37_Tegninger\ELO_Skjemateriale\Stigeledningskjema.dwg Xref: Tittelfelt_A3.dwg

Format: A1