

Glassgate til psykiatri

Bygg 1250

Bygg 1260

Bygg 1270

El-rom Nord Sjakt 50.2

El-rom Sør Sjakt 50.3

El-rom Nord Sjakt 60.1

El-rom Sør Sjakt 60.2

B

A

Kabeltyper

- A: IFSI 4x240mm<sup>2</sup> Al
- B: IFSI 4x150mm<sup>2</sup> Al
- C: IFSI 4x95mm<sup>2</sup> Al
- D: IFSI 4x50mm<sup>2</sup> Al
- E: IFSI 4x25mm<sup>2</sup> Al
- G: BFSI 4x150mm<sup>2</sup> Cu
- H: BFSI 4x95mm<sup>2</sup> Cu
- I: BFSI 4x50mm<sup>2</sup> Cu
- J: BFSI 4x16mm<sup>2</sup> Cu
- K: BFSI 2x16mm<sup>2</sup> Cu

7. et.

6. et.

5. et.

4. et.


3. et.

2. et.

1. et.

U1. et.

Glassgate

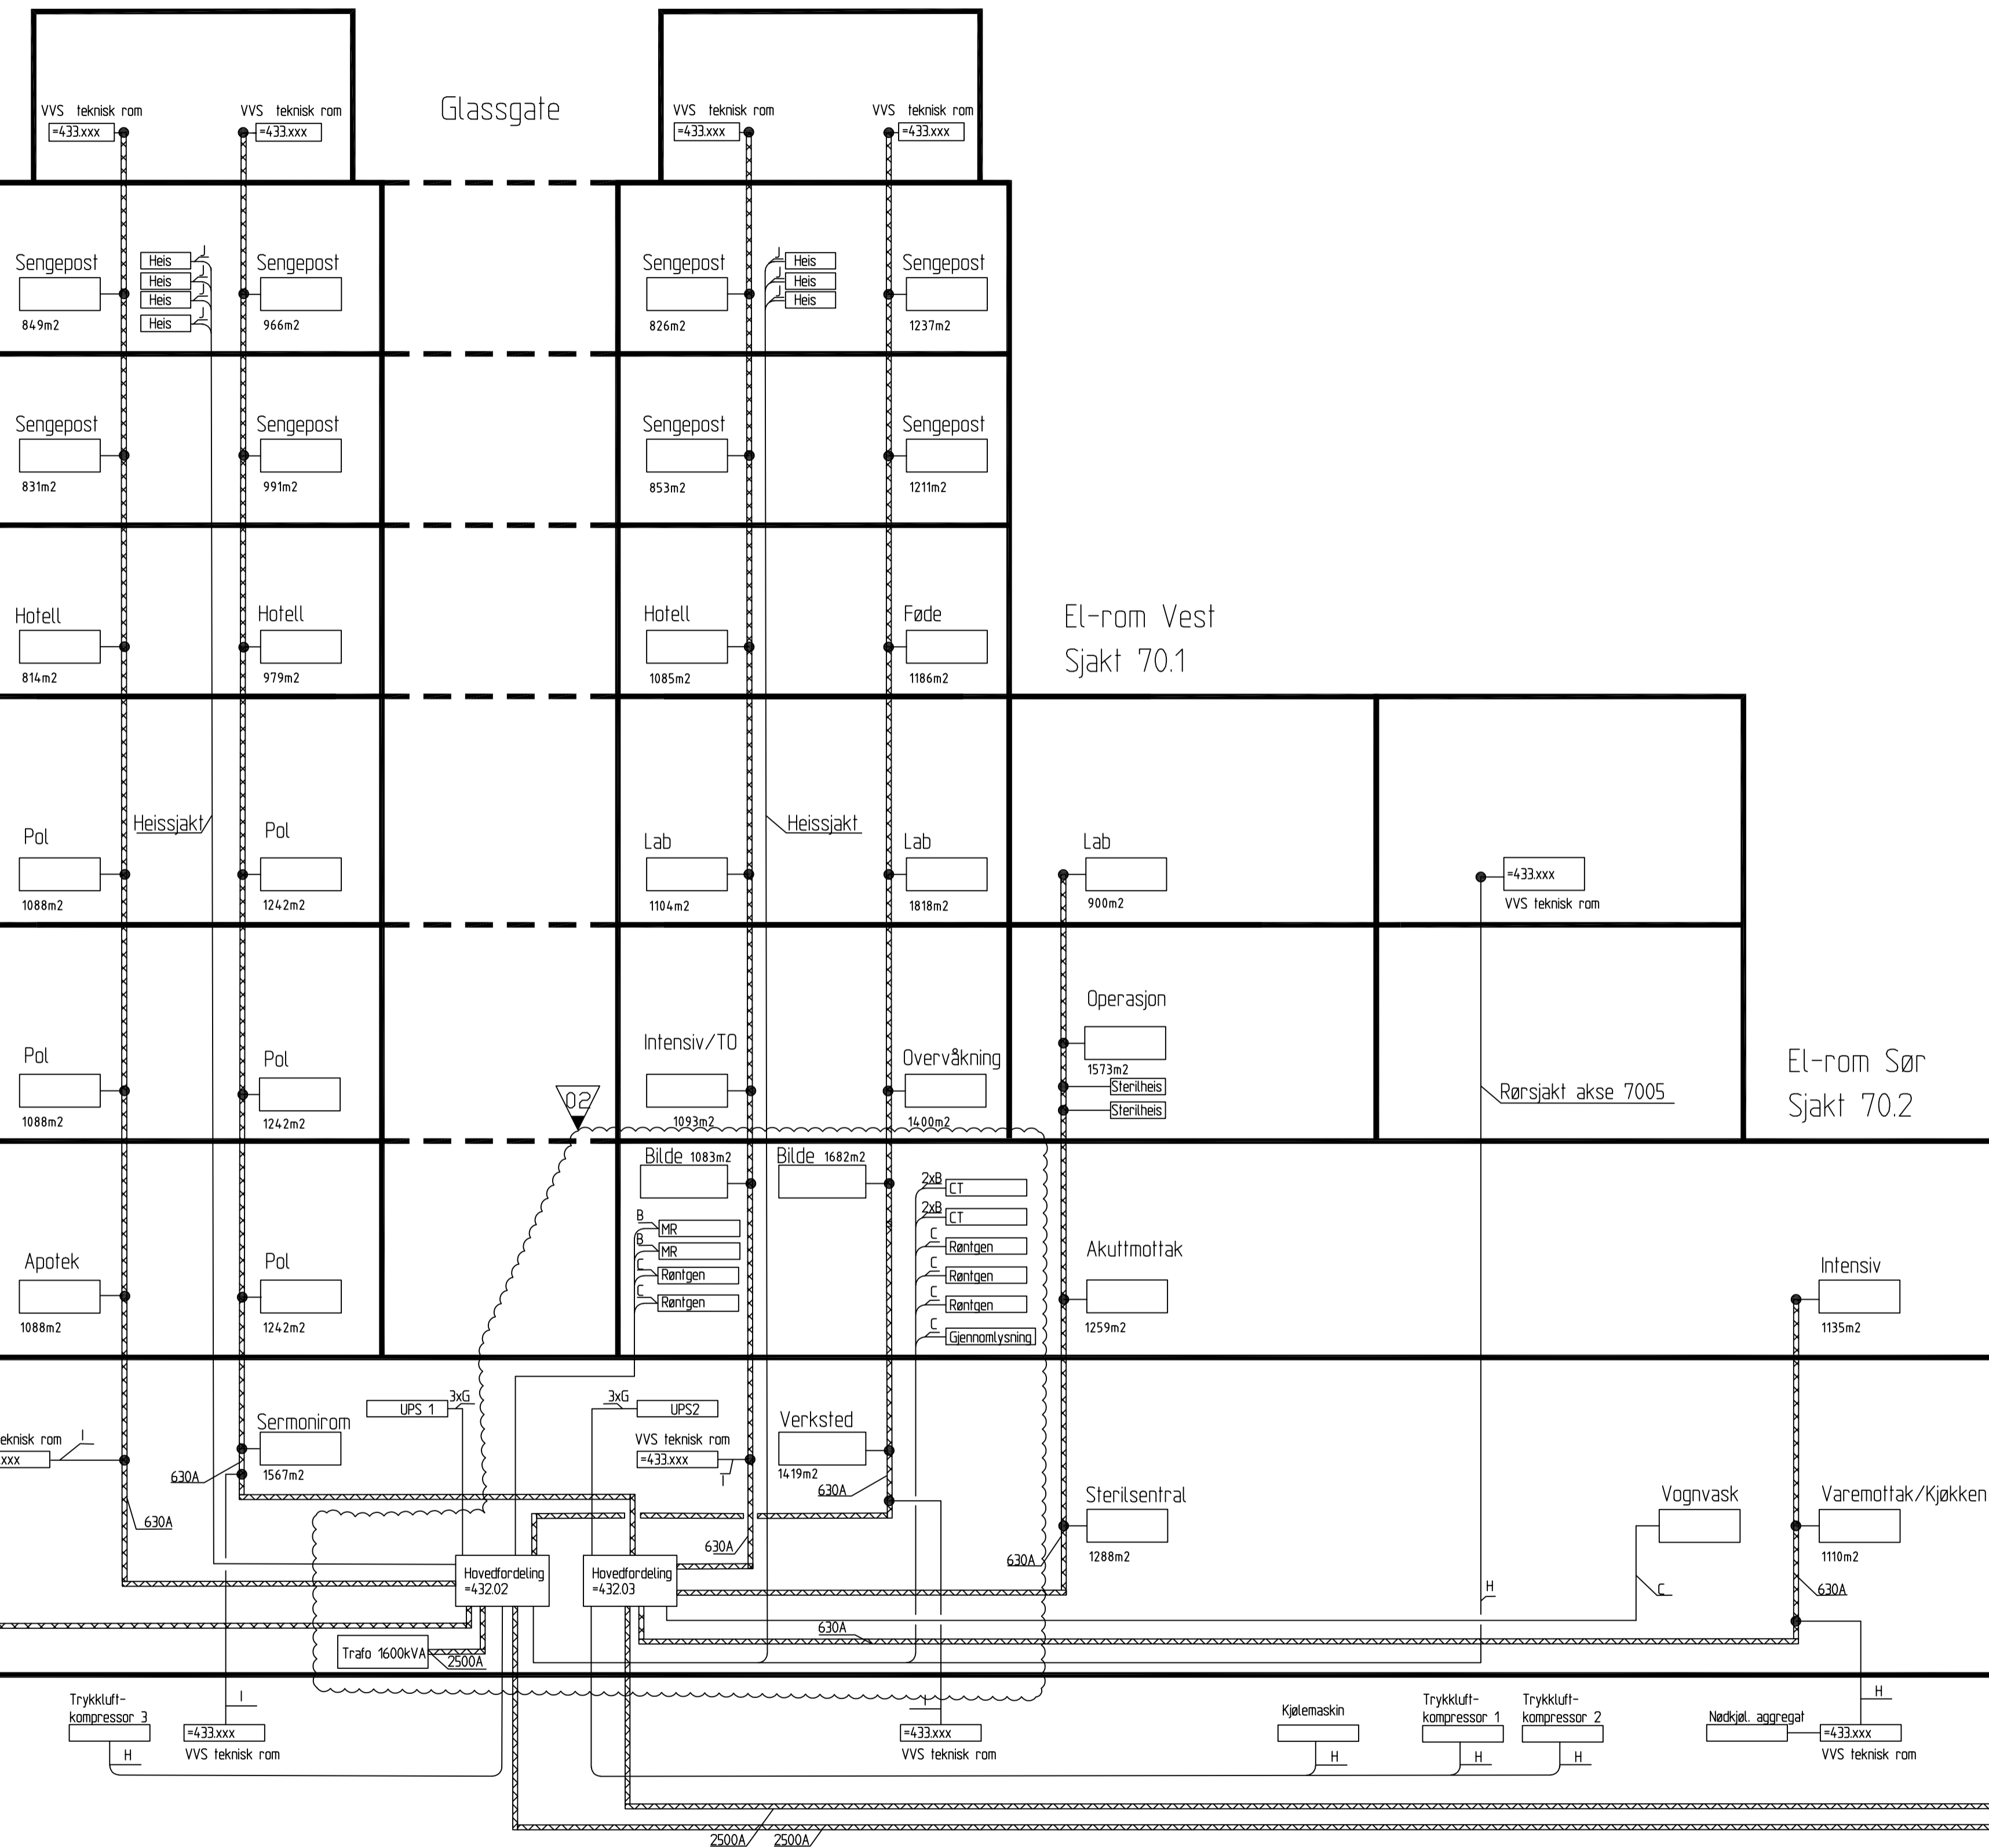

Nødkraft

|                                      |            |                             |                        |        |                   |          |     |
|--------------------------------------|------------|-----------------------------|------------------------|--------|-------------------|----------|-----|
| 02                                   | 19.10.2021 | Justert konkurransegrunnlag |                        |        | STHI              | GA       | ASK |
| 01                                   | 31.08.21   | Konkurransegrunnlag         |                        |        | ANGS              | OJUN     | ASK |
| Rev.                                 | Dato       | Revideringen gjelder        | Nr.                    | Saksb. | Sidem.k.          | Oppdr.a. |     |
| SNR                                  |            |                             | Tegnet av              |        | Saksbehandler     |          |     |
| SNR - Sjukehuset Nordmøre og Romsdal |            |                             | STHI                   |        | GA                |          |     |
|                                      |            |                             | Sidemannsktr.          |        | Oppdragsansvarlig |          |     |
|                                      |            |                             | OJUN                   |        | ASK               |          |     |
| STIGELEDNINGSSKJEMA NØDKRAFT         |            |                             | ELEKTRO                |        | Målestokk         |          |     |
|                                      |            |                             | Dato                   |        | 31.08.2021        |          |     |
| COWI                                 |            |                             | Oppdragsnr. A229827    |        | Status            |          |     |
|                                      |            |                             | Tegning nr.            |        | I                 |          |     |
|                                      |            |                             | 1200-0-00-E-430-70-003 |        | 02                |          |     |

Filnavn: O:\A225000\A229827\3.1\_Tegninger\ELO\_Skjemaer\Stigeledningskjema.dwg Xref: Tittelfelt\_A3.dwg