


SYMBOLFORKLARING

| | | | |
|--|---|--|----------------------------|
| | Armaturskinne | | Kabelstige, vertikal |
| | Kabelstige, Striplet trinn angir knekkpunkt for høydeendring | | Kabelstige, høykant |
| | Trekkeror, 2D (Ixb). For 1D er den vist som stripet linje (l) | | Kabelkanal, vertikal (KKV) |
| | Jordspyd | | Skjøtepunkt |
| | Fordeling | | Tilkobling til armering |
| | Stikkontakt | | Bryter |
| | Stikkontakt, 2-veis m/jord | | Bryter, 1-polt |
| | Stikkontakt, 3-polt | | Bryter, 2-polt |
| | Industri/rundstift | | Bryter, serievender |
| | Skråstille uttak plasseres | | Dimmer |
| | Tilleggssymbol for uttak montert i kanal | | Bevegelsesføler |
| | Tilleggssymbol for utstyr montert innfelt / i kanal | | Lystøler (lux) |
| | Tilkoblingspunkt for utstyr levert av andre | | Termostat |
| | Sammenkobling av en eller flere kabler. Angir ikke punkt for koblingsboks | | Koblingsboks, påvegg |
| | Lysarmatur, nedhengt | | Koblingsboks, innfelt |
| | Lysarmatur, utenpåliggende | | Lysarmatur, på vegg |
| | Lysarmatur, innfelt | | Lysarmatur, innfelt |
| | Ledelys | | Lysrør, 2 rør |
| | Ovn | | Markeringsslys, høyre |
| | | | Varmekabel |

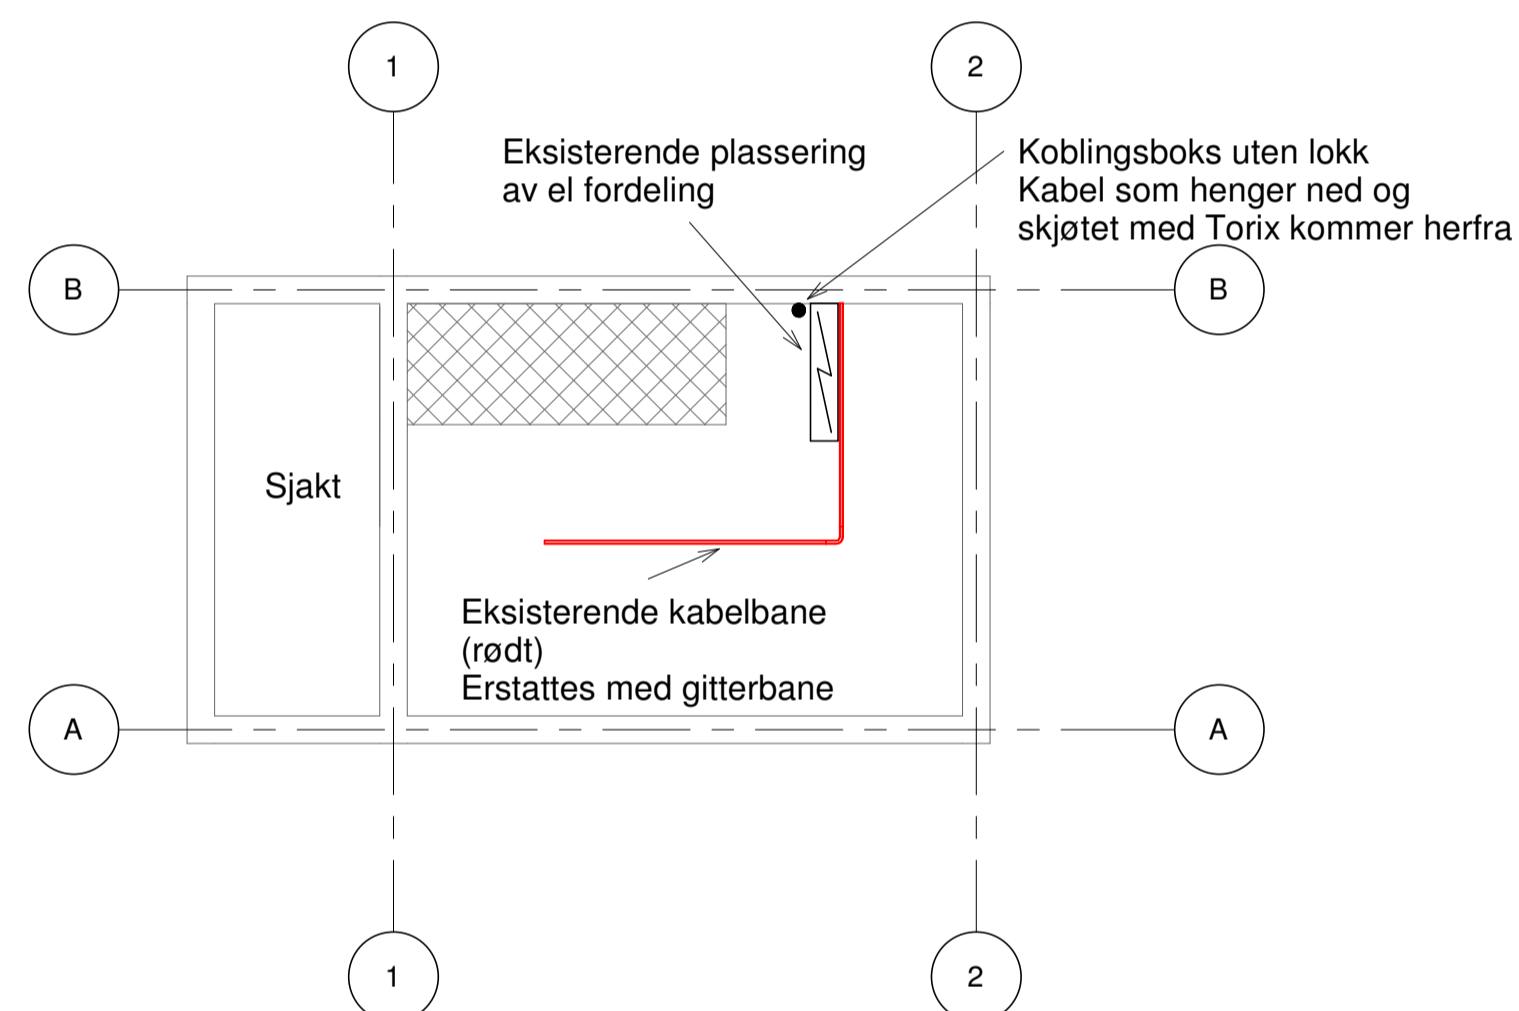

| | |
|----------------|----------|
| Tegningsnummer | Revisjon |
| E-20-40-01 | F1 |

FOR ANSKAFFELSE

STATUSIDENTIFIKASJON

- A - For intern bruk hos utgivende part
- B - For informasjon / kommentar hos eksterne parter
- C - For gjennomgåelse / kontroll hos eksterne parter
- D - For godkjenning hos oppdragsgiver
- E - For godkjenning hos myndigheter
- F - For anskaffelse
- G - For utførelse i fabrikk / verksted (produksjon / prefabrikasjon)
- H - For utførelse på anlegg / byggeplass / montasjested (bygging / montasje)
- J - For bruk
- U - Utgått
- Z - Som utført (produsert / bygget / montert / implementert)

| | | | | | |
|--|----------------|-----------------|------------|-------------|------------------------|
| F1 | 2021-09-17 | For anskaffelse | KrThom | | |
| Rev. | Dato | Beskrivelse | Utarbeidet | Fagkontroll | Godkjent |
| Dette dokumentet er utarbeidet av Norconsult AS som del av det oppdraget som fremgår nedenfor. Opphavsretten tilhører Norconsult AS. Dokumentet må bare benyttes til det formål som oppdragsavtalen beskriver, og må ikke kopieres eller gjøres tilgjengelig på annen måte eller i større utstrækning enn formålet tillater. | | | | | Målestokk (gjelder A1) |
| Vefsn Kommune | | | | | 1 : 50 |
| Vefsn rådhus System 40.01 Teknisk rom del 3 - Plan 1 | | | | | |
| Norconsult | Oppdragsnummer | Tegningsnummer | Revisjon | | |
| | 5192296 | E-20-40-01 | F1 | | |