


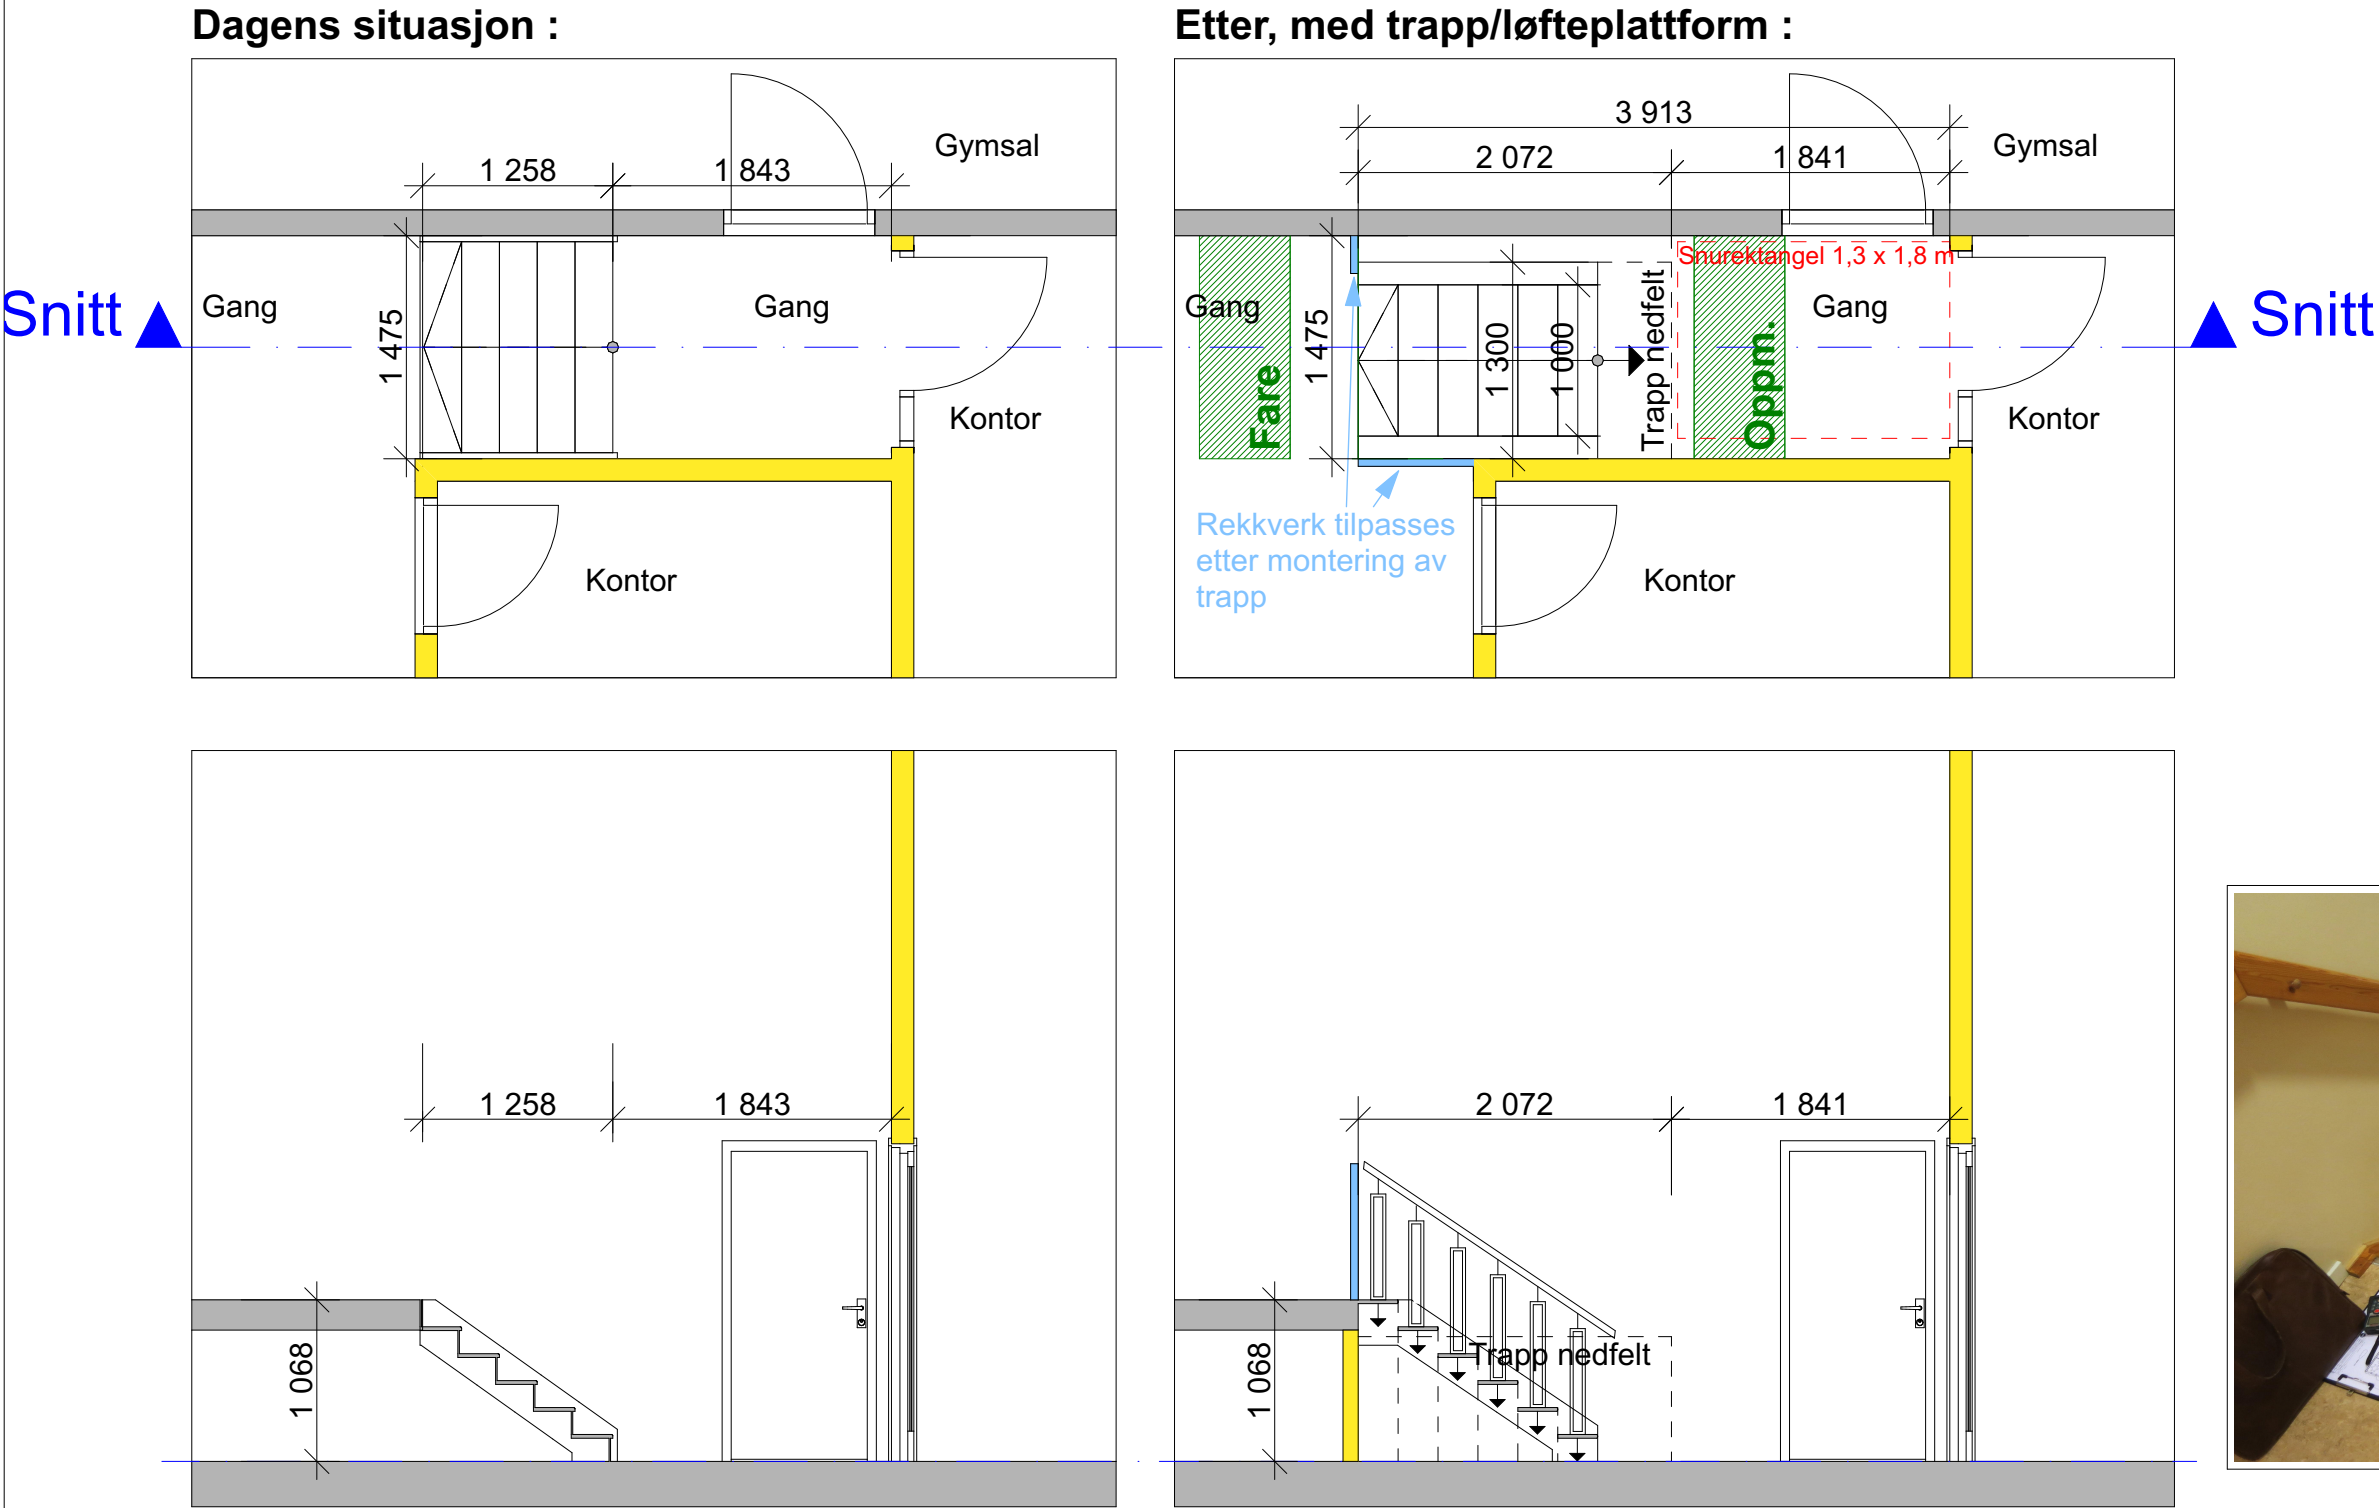

Prosjekt: Stjørdal Ungdomssenter, Kirkevegen 33			Fase: Skisse		
Tiltakshaver: Statsbygg, Byggherreavdelingen Postboks 232 Sentrum 0103 Oslo			Gnr./Bnr./Festnr.: 107/392		
S. A. K.	Stokmovegen 2 7500 Stjørdal	Tlf.: 464 29 077 gmh@sakas.no	Kontroll prosjekt:		
			Sign.: JAK	Kontroll: GMH	
© Alle rettigheter tilhører utførende for prosjektering, kopiering eller bruk av disse tegningene er forbudt uten skriftlig samtykke			Dato: 28.09.2021		
Tegning: Plan og snitt trapp			Målestokk: 1:50 i A3		
			Tegningsnr.: A20-01	Rev.: .	