
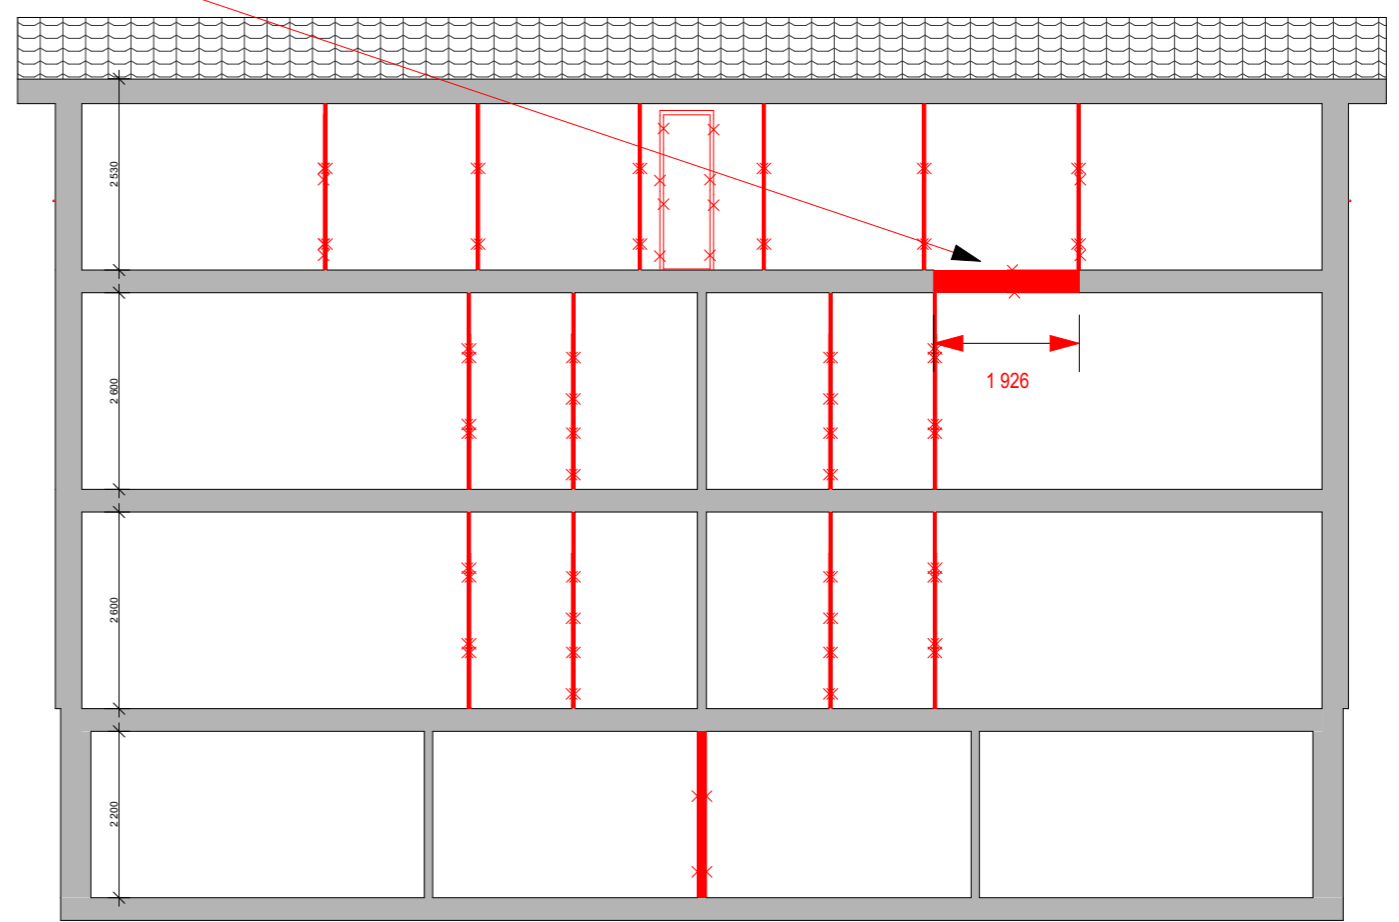


Riving av etasjeskiller og takvindu
gjelder kun bygg der leilighet skal
utvides til loft.
Gjelder Løvstakklien 5, 7 og 9

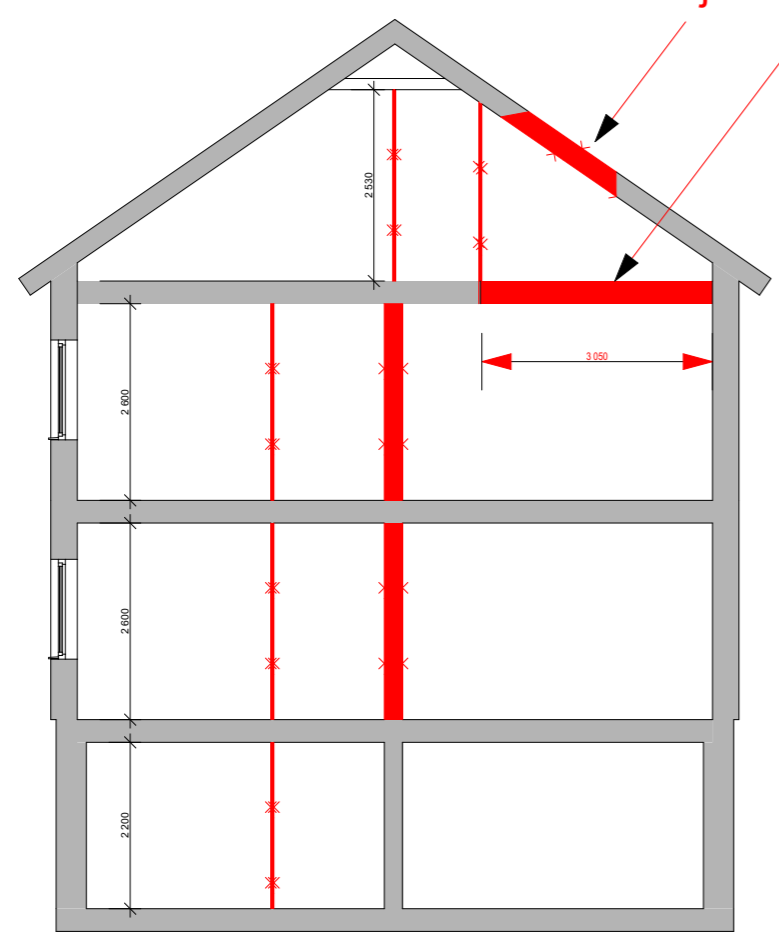

1:100	Snitt A
-------	---------

1:100	Snitt B
-------	---------