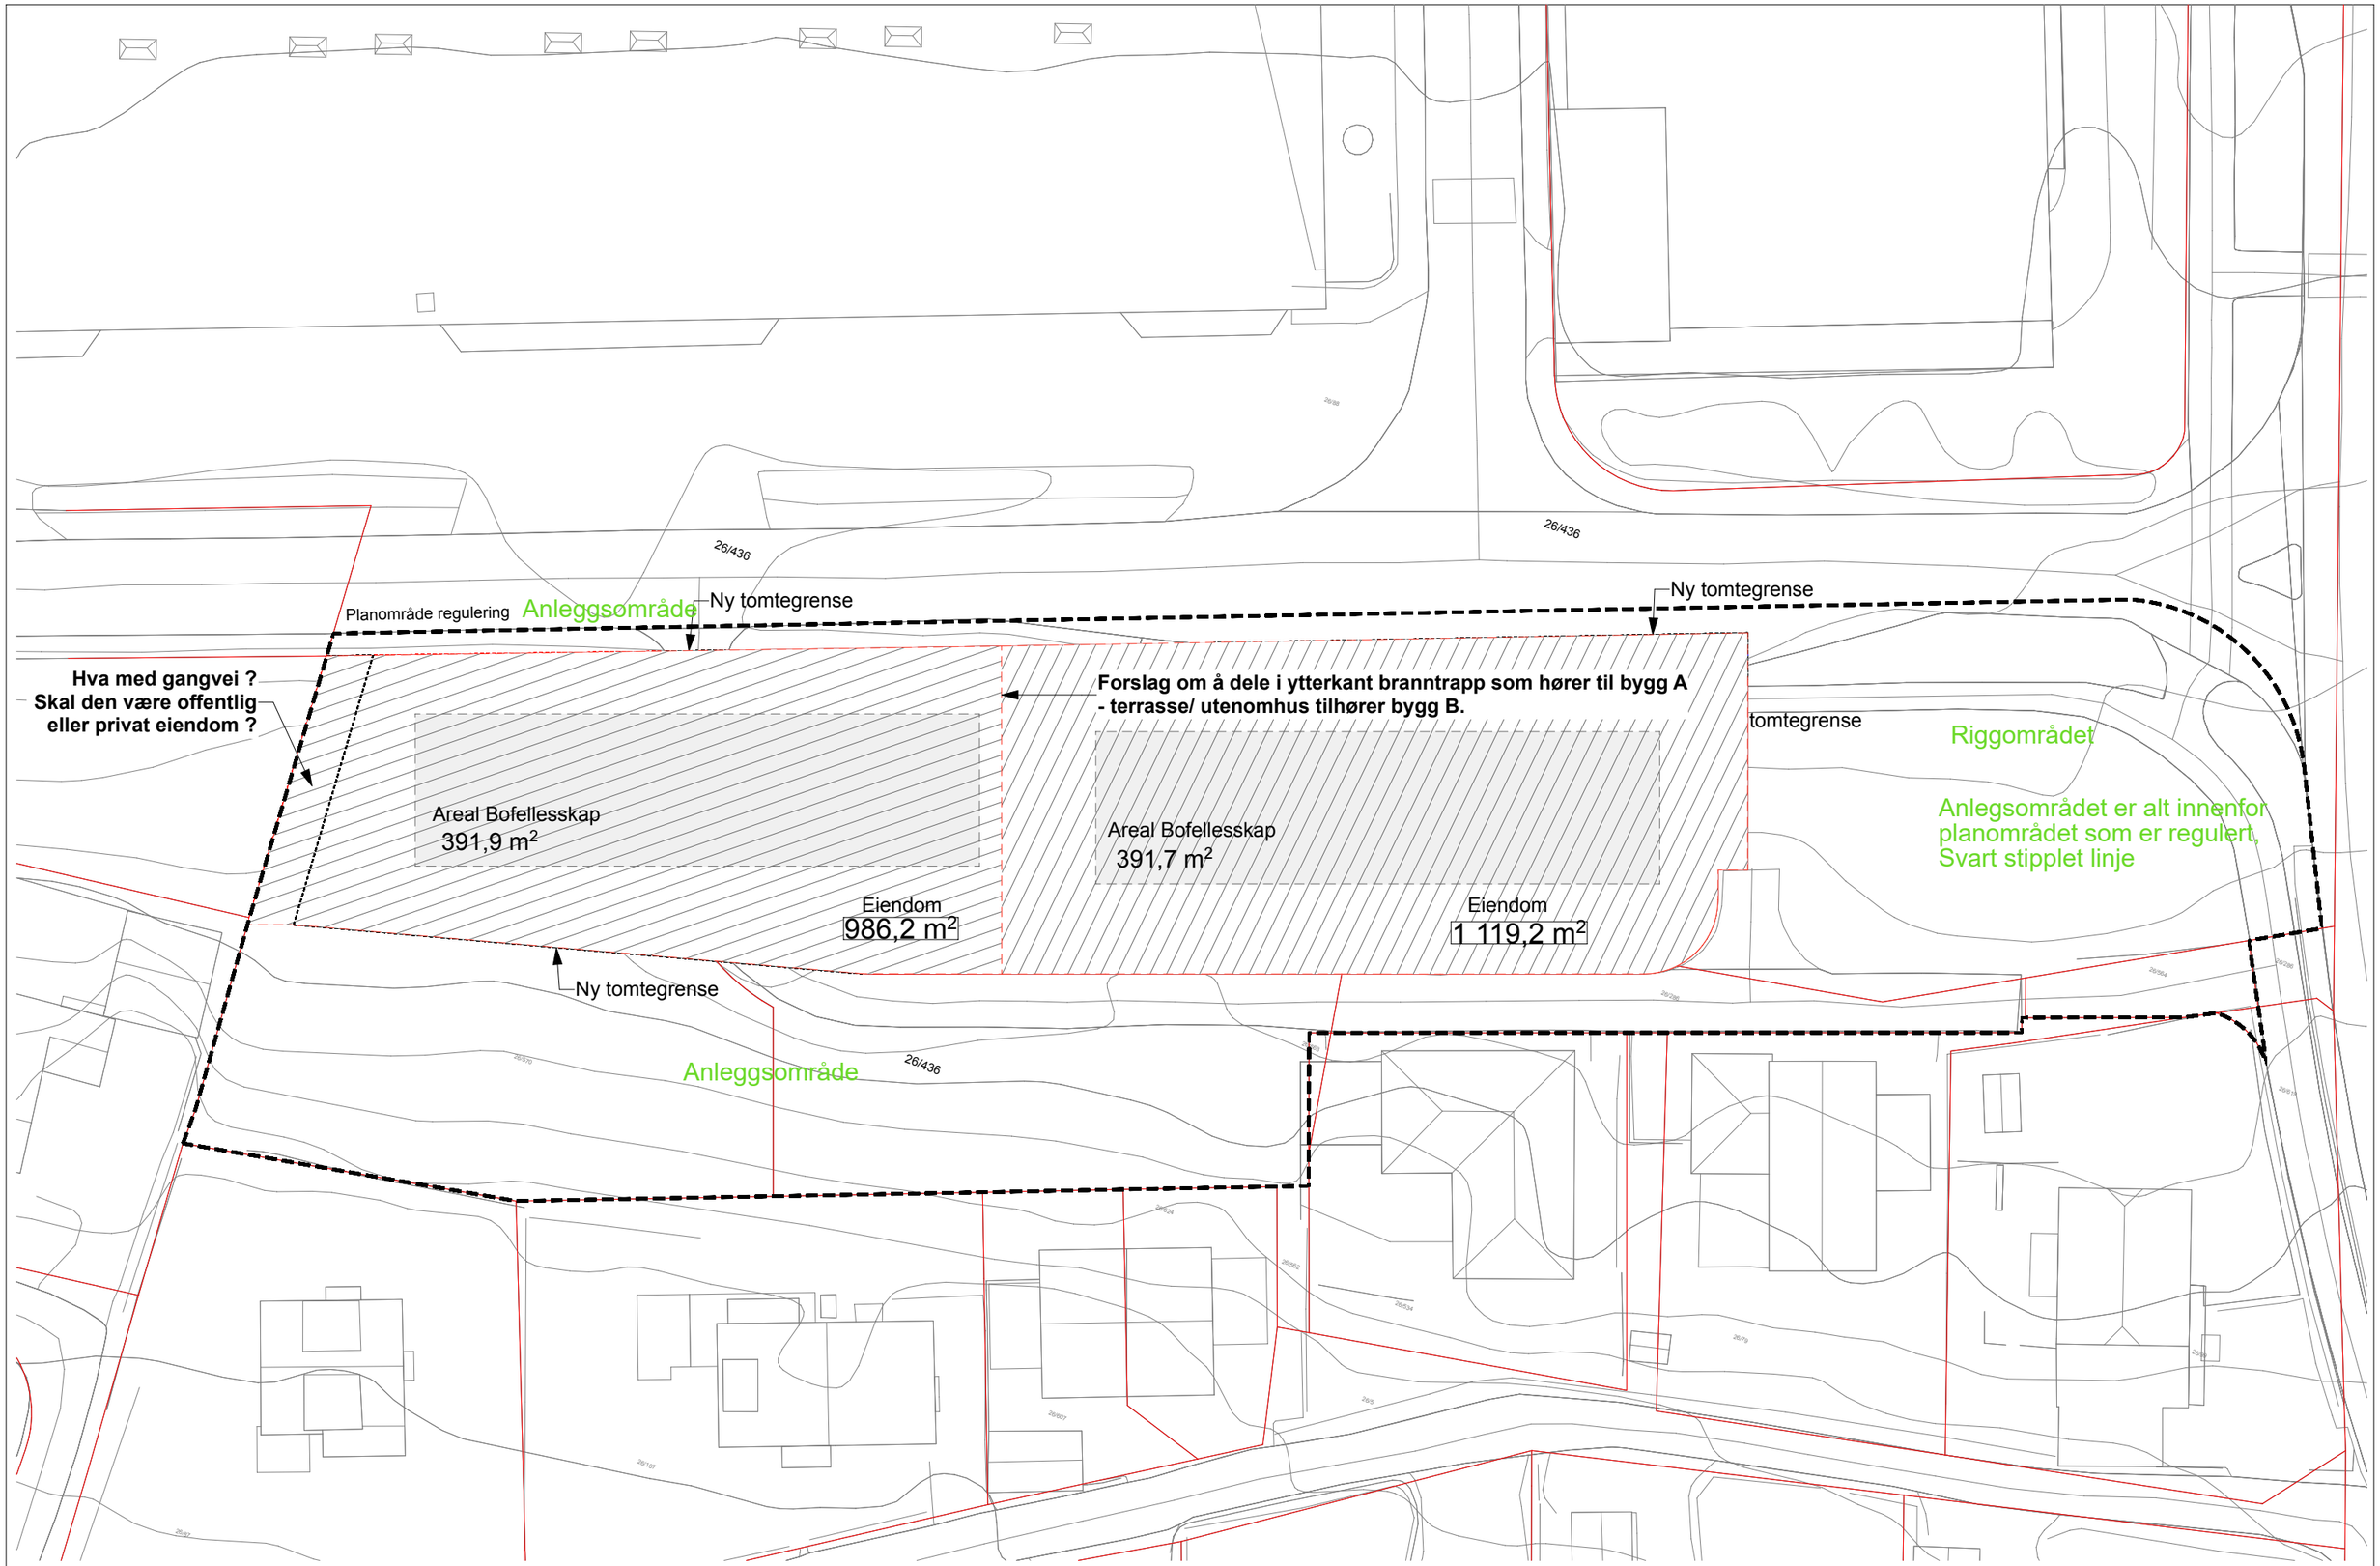

BRANDSBERG-DAHLS ARKITEKTER
Engelsminnegt. 16a, 4008 Stavanger

4498 Gunnar Warebergs gate

Tegning:
Nytt tomtegrunnlag Anlegsområde

Tegningsnr.:
A-003

Dato: 05.02.2021

Målestokk: **1:400** (A3)