

- I tillegg til denne skisse vises her til at krav gitt i
- 01 TEK17,
  - UU,
  - Prosjektets brannkonsept,
  - Prosjektets lydkrav,
- også skal oppfylles av totalentreprenøren.

Salto offline.

Dører til leiligheter skal leveres klargjort for komplett dørautomatikk.

Det etableres spikerslag for komplett installasjon.

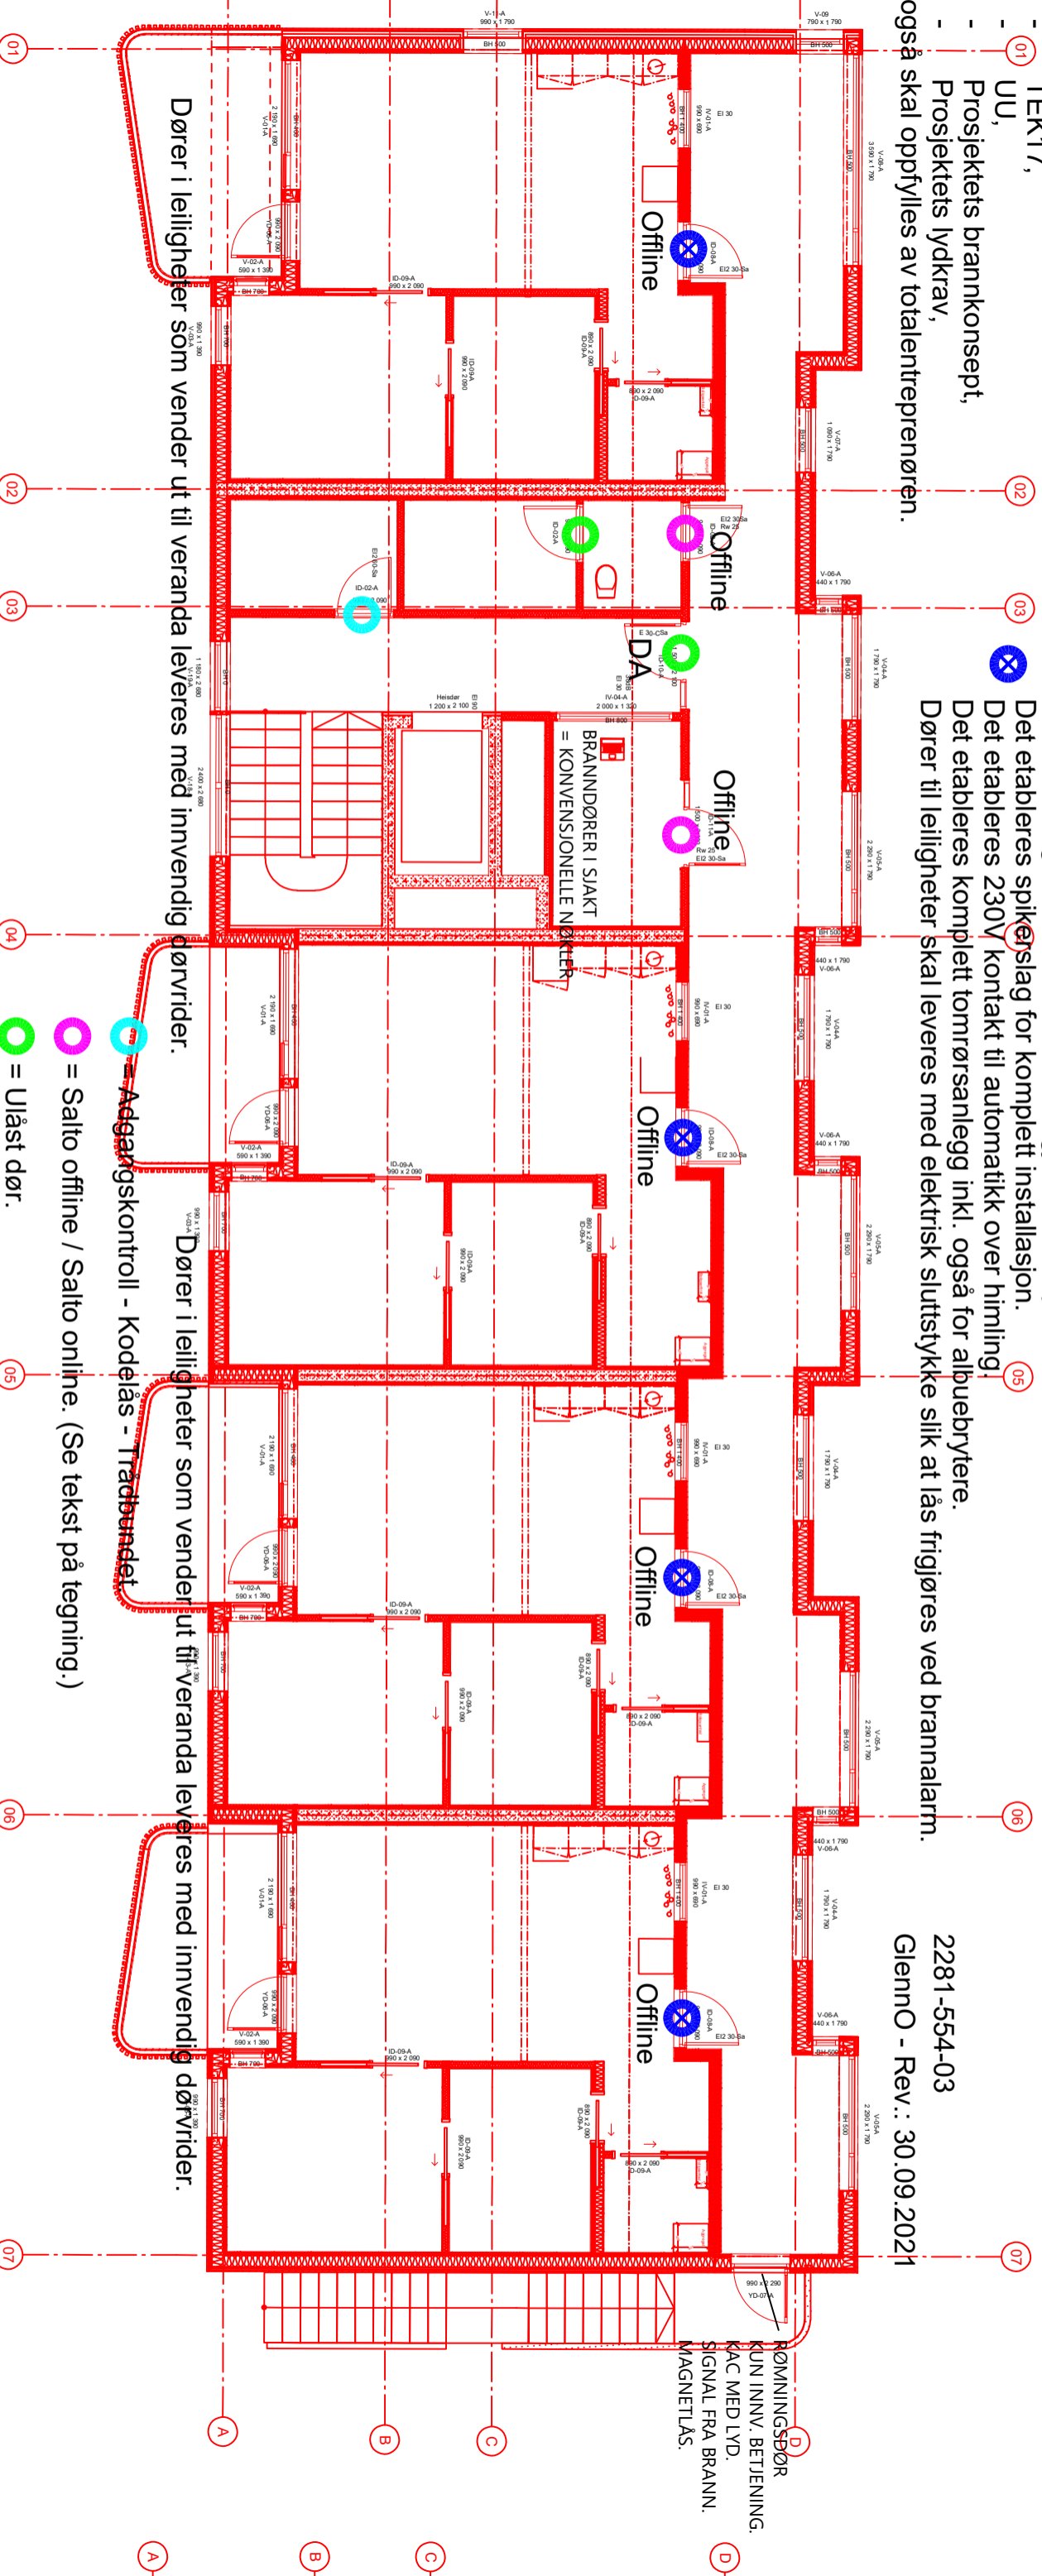
Det etableres 230V kontakt til automatikk over himling!




Det etableres komplett tomrørsløp inkl. også for alubuebrytere.

Dører til leiligheter skal leveres med elektrisk sluttstykke slik at lås frigjøres ved brannalarm.

2281-554-03

GlennO - Rev.: 30.09.2021



-  = Salto offline / Salto online. (Se tekst på tegning.)
-  = Ulåst dør.
-  = Mekanisk lås - Signalskilt ledig/opptatt.
- DA = Dørautomatikk