


Type tegning

Farge- og materialplan

Rev	Nr	Beskrivelse	Dato	Sign	Kontr
D		Endret farge 4.1 kjøkken, spikerslag 6.4 grovkjøkken	170 110	MAA	
C		Endret farge 2.1 møterom	170 105	MAA	
B		Justering vegger, målsetting, beskrivelse gulv.	16 12 23	MAA	
A		Revidering etter møte	16 12 19	MAA	

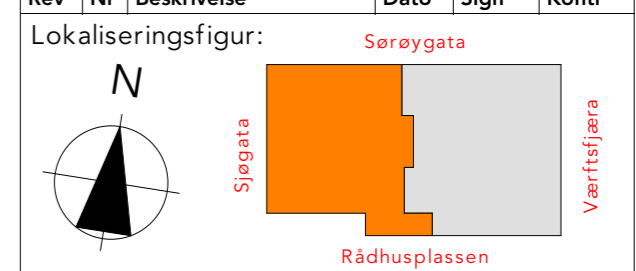

Prosjekteringsgruppen

- **ARK:** Metropolis arkitektur & design as
- **RIB:** Rådg. ing. Bygg
- **RIE:** Rådg. ing. Elektro
- **RIV:** Rådg. ing. VVS

Rosenborggata 19 A
0356 Oslo
Tlf: +47 40 00 63 33
post@metropolis.no

RIBveien18
0000 RIBbyen
Tlf: 000 00 000
rib@ribfirma.no

RIEveien18
0000 RIEbyen
Tlf: 000 00 000
rie@riefirma.no

RIVveien18
0000 RIVbyen
Tlf: 000 00 000
riv@rivfirma.no

Fase: **Detaljprosjekt**

PROSJEKTNR.: **2016-0162**

Tittel: **Metropolis arkitektur & design as**
Mattilsynet - Hammerfest
Sjøgata 8-10 Hammerfest
9600

Godkjent
Kontroll prosjekt.
Sign. Kontroll
CS MAA


Filnavn
170112_Mattilsynet_Hammerfest.pln
Dato opprettet:
13.12.16
Skala på A3 ark
1:100

Kontroll utførende
Sign. Kontroll

Tegningsnummer:
1246 30-A20

Type tegning:
Farge- og materialplan

Prosjektnr. for prosjekterende /lev.

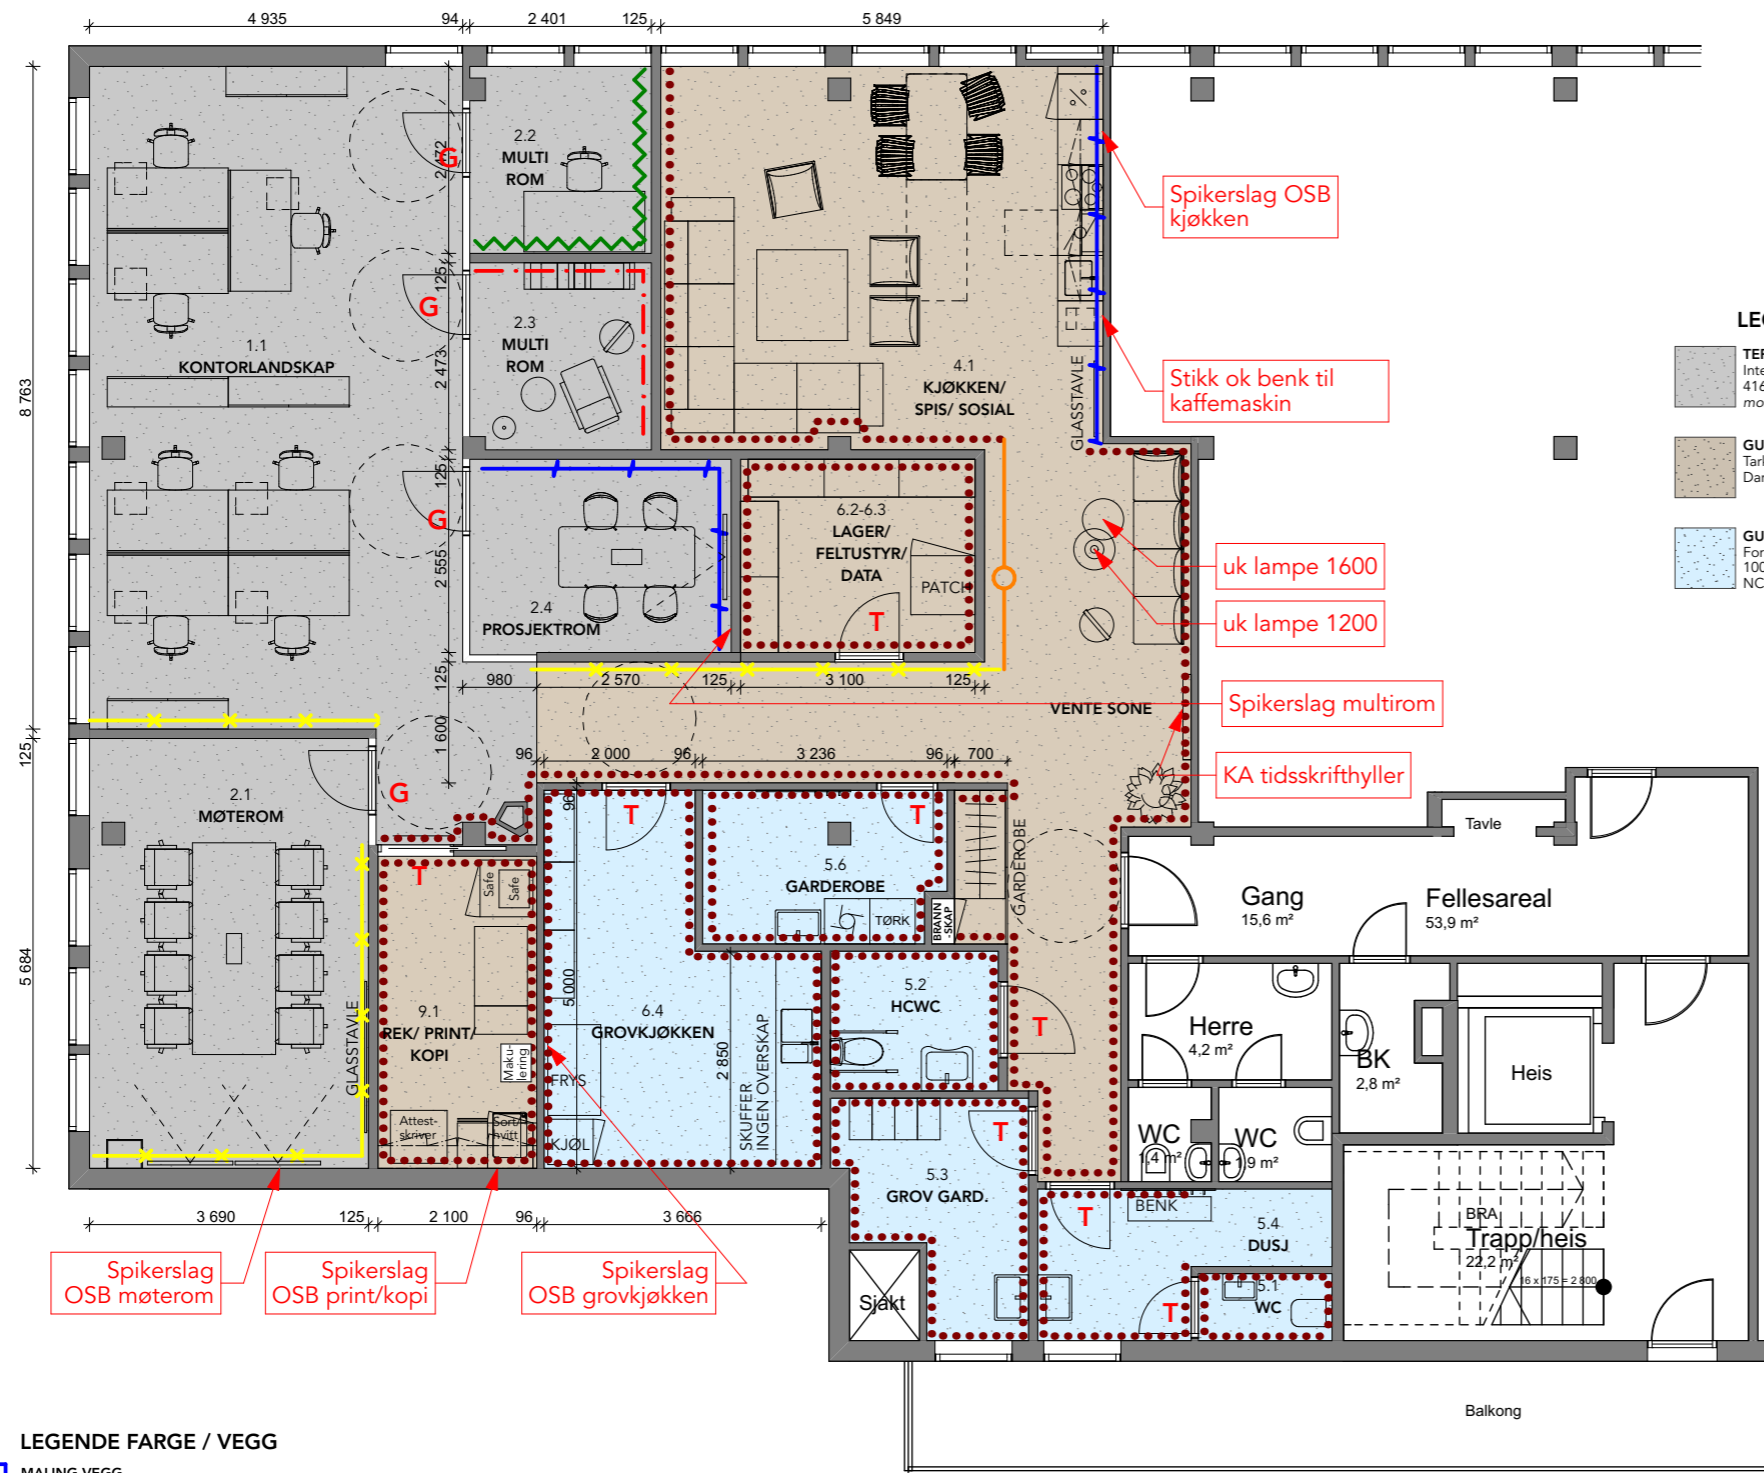


- #### LEGENDE GULV
- TEPPEFLIS GULV**
Interface - Composure 4169012 Retreat monteres med tactiles
 - GULVBELEGG VINYL**
Tarkett - Tapiflex Excellence 65, Kraft Dark Warm Grey
 - GULVBELEGG VINYL, VÅTROM**
Forbo - Eternal Material/ R10B 10032 - Fossil Stucco NCS S 3502-Y

- #### LEGENDE FARGE / VEGG
- A** MALING VEGG
JOTUN LADY, DEMPET BLÅ - LADY 4618 KVELDSDHIMMEL, S5010-R90B GLANSGRAD 07
Farge gulvlist følger farge vegg
 - B** MALING VEGG
JOTUN LADY, GRÅ - LADY 394 VARMGRÅ, 3504-Y19R GLANSGRAD 07
Farge gulvlist følger farge vegg
 - C** MALING VEGG
JOTUN LADY, RUSTRØD - LADY 2856 WARM BLUSH NCS 3923-Y74R GLANSGRAD 07
Farge gulvlist følger farge vegg
 - D** MALING VEGG
JOTUN LADY, GRØNN - LADY 8252 GREEN HARMONY NCS S4010-G70Y GLANSGRAD 07
Farge gulvlist følger farge vegg
 - E** FOTOTAPET
Sparklet og malt hvit, slett overflate - foto skal dekke hele vegg
Taktmaling matt, Jotuplast el.tilsvarende, ikke maling med silikoninnslag, kraftig lim som hefter godt.
Farge gulvlist LADY 394 VARMGRÅ, 3504-Y19R
 - F** MALING VEGG
JOTUN LADY, DEMPET BEIGE - 10679 WASHED LINEN, 2303-Y14R GLANSGRAD / TYKKELSE
Farge gulvlist følger farge vegg

- #### GENERELL MALING VEGG & SØYLER
- HVIT - NCS S0500-N
GLANSGRAD 07
Farge gulvlist følger farge vegg
- #### BRANNKAP/EL-SKAP MALES I SAMME FARGE SOM VEGG
- T TETTE DØRER:** Formica Colors, farge F7837 Matte 58, Graphite
- G GLASSDØRER:** Karmen i hvitlaseret eik
- E EKSISTERENDE DØRER**
- NB!**
- Ved behov for slagsfast eller vannbestandig overflate på vegg - se egen materialveileder!
 - Plassering av innredning og tilhørende spikerslag på grovkjøkken etc. drøftes med leietaker!
 - Kabelkanal i multirom plasseres langs gulv hvis mulig!
 - All maling i evt. våtrom skal være våtromsmaling og tilpasset bruk
 - Kontorfronter skal leveres i hvitlaseret eik med fullglass og glassdør med ramme. Hele fronten skal være i glass, uten tette tilpasningsfelt. Tilpasningsfelt skal også være i glass.



Kontorfront med tilsvarende utførelse med glassfelt, glassdør m ramme, hvitlaseret eik.

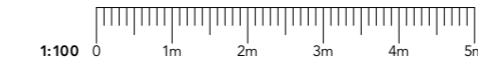

Alle mål må kontrolleres på stedet. Tegningen viser hovedutførelse og prinsippplønsninger. Leverandør skal ivareta og innestå for alle krav til styrke og kvalitet. Tilsier slike hensyn at løsninger vist på tegning bør justeres, må leverandøren kontakte Metropolis arkitektur & design AS.