


Nødt = Nødtgang
 10m² = utgang
 BS = Bænkstom (støper)

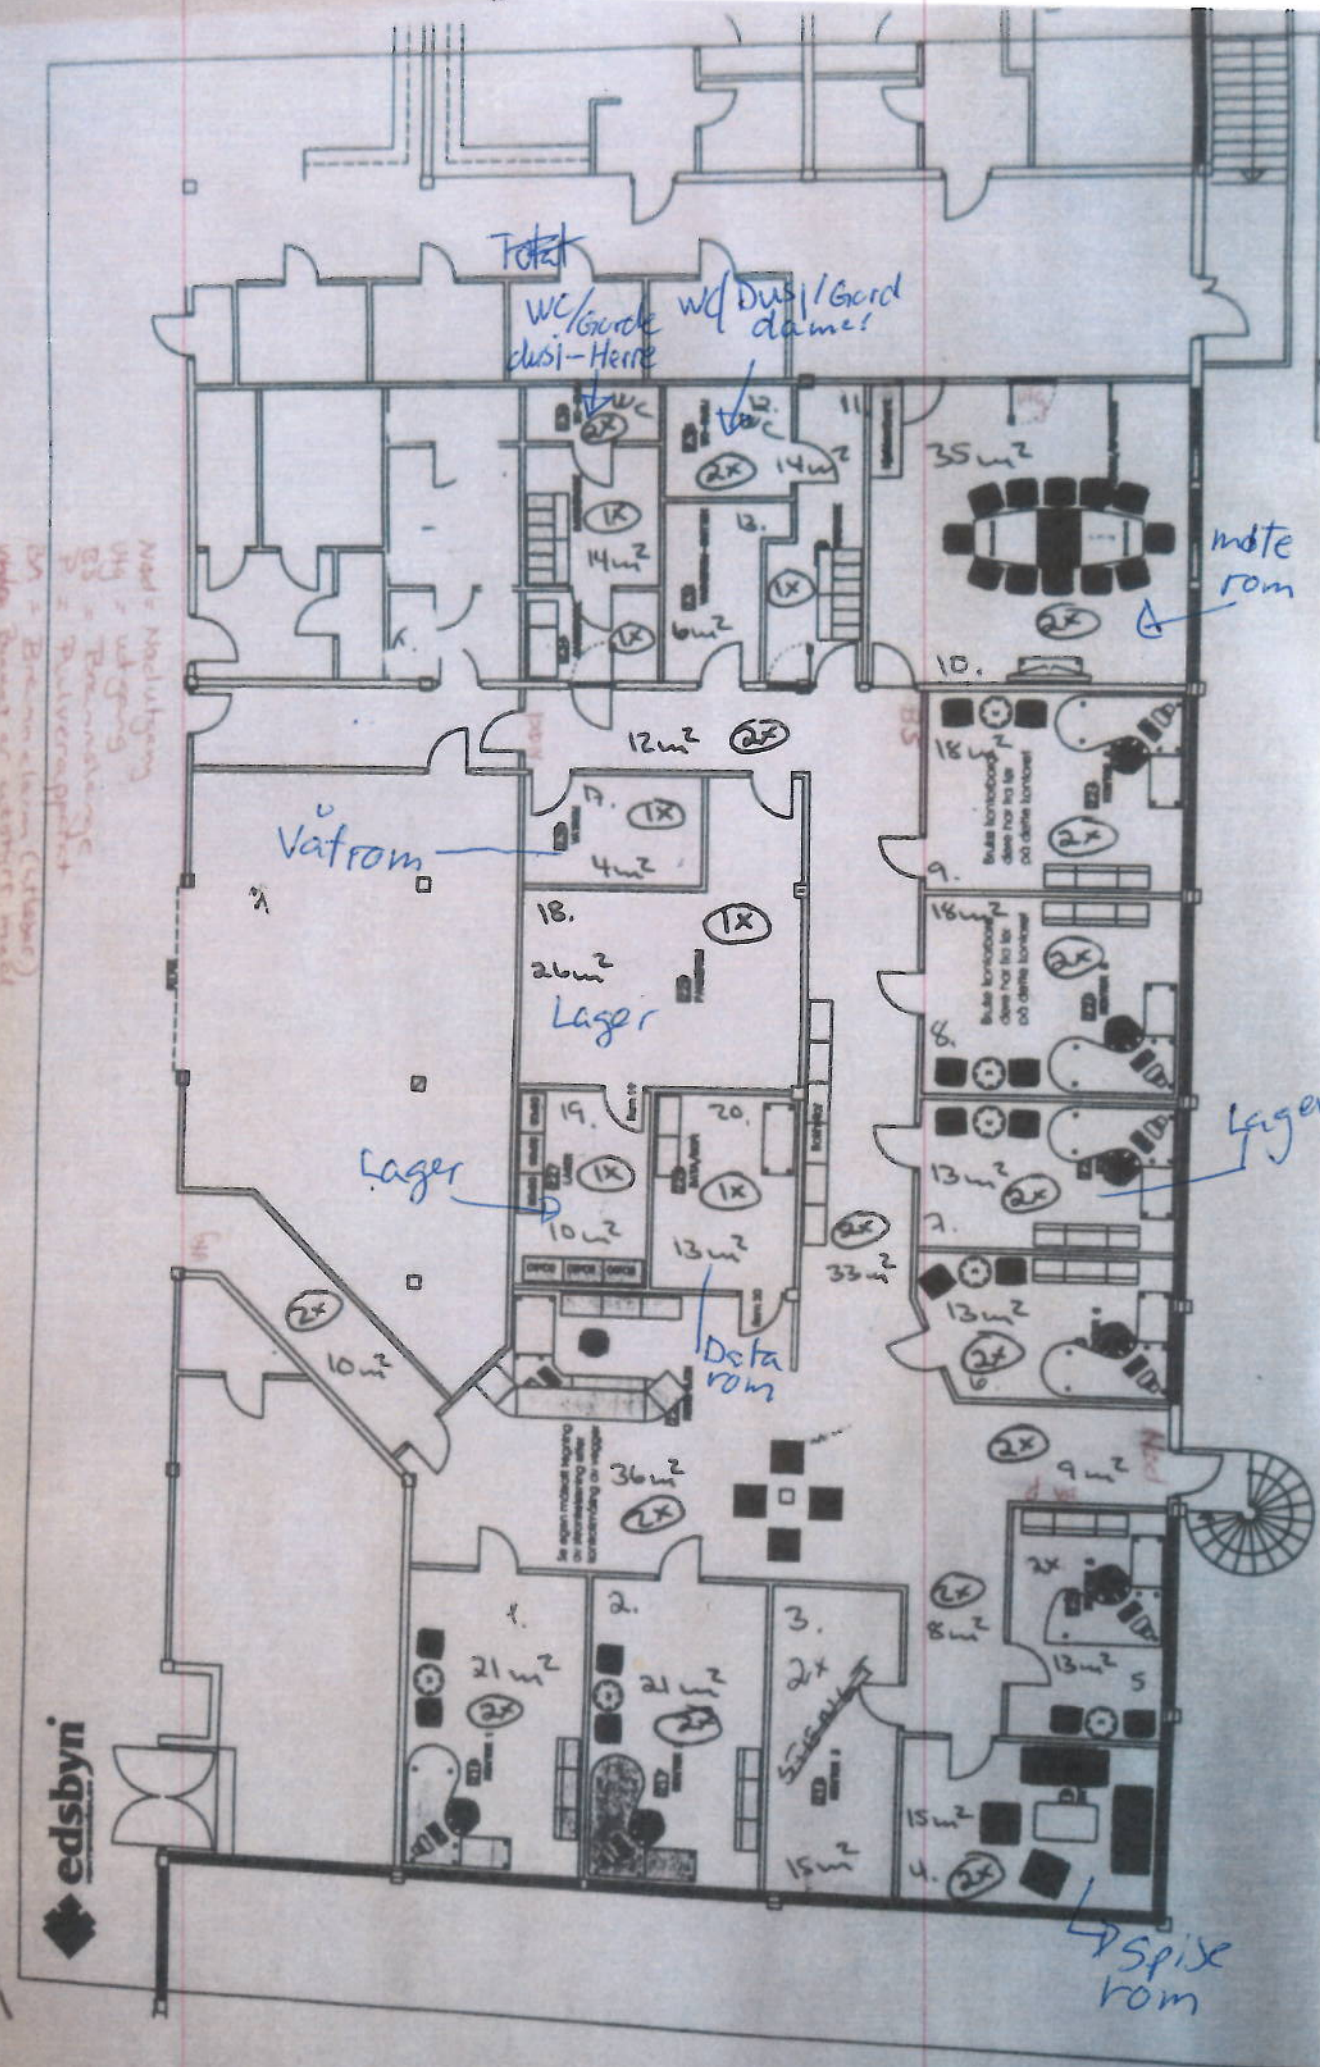

Total

WC/Garde dushi-Herre

WC/Dushi/Garde dame!

møte rom

Vatrom

Lager

Lager

Data rom

Lager

spise rom

Se egen maling tegning for plassering av alle kabinetter og reguler