

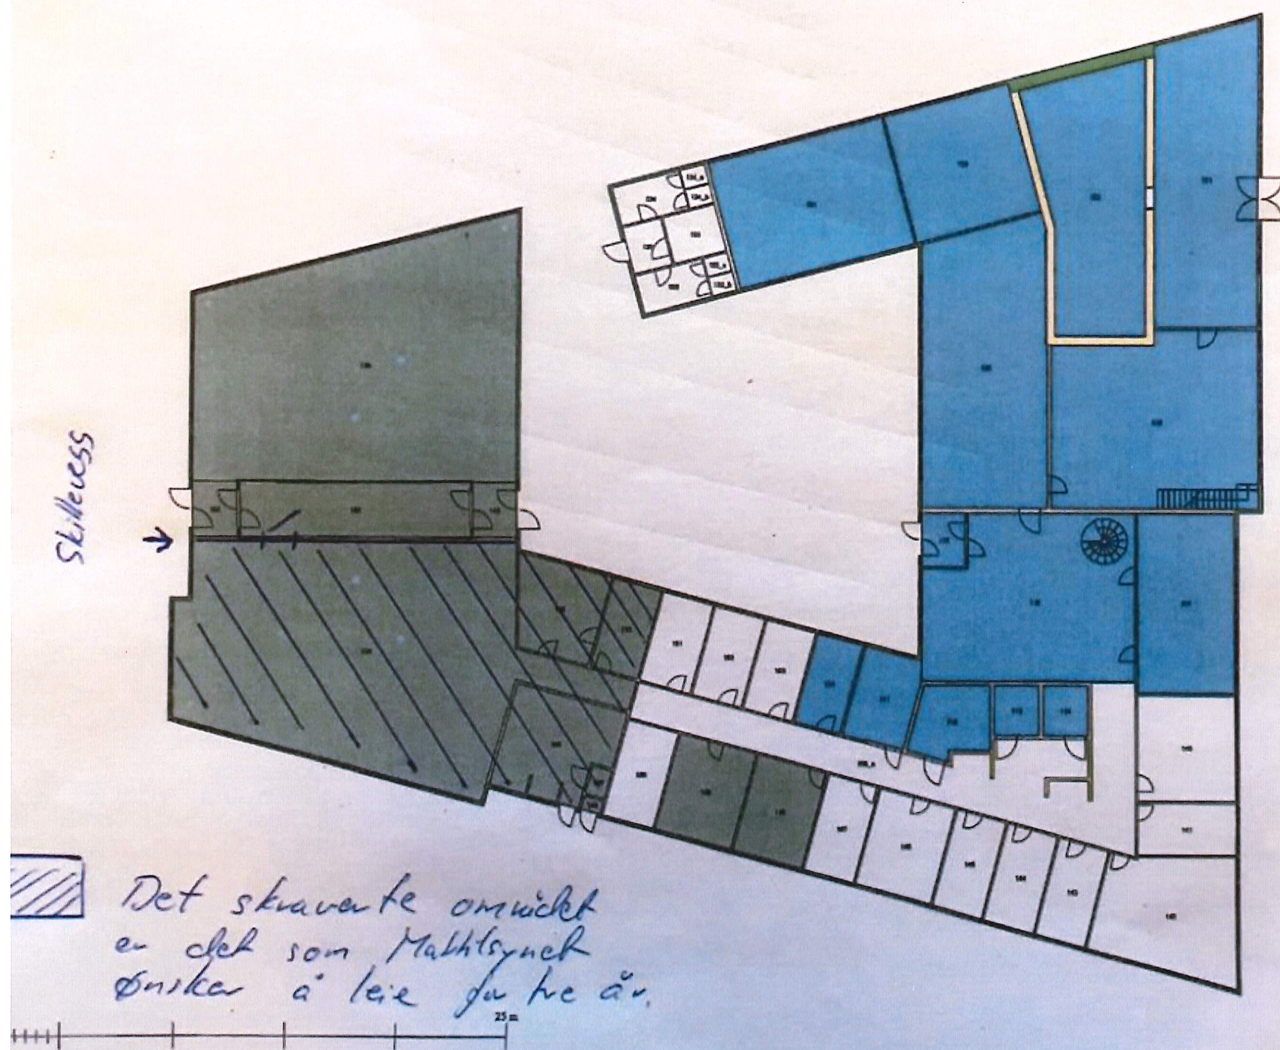


Enhet

Duodje Duodjeinsthutta (554 m²) 
Mattilsynet Mattilsynet Region Troms og Finnmark (446 m²) 



Skilleess

Det skraverte området
er det som Mattilsynet
ønsker å leie for de år.

25m

Evcon AS
2230100
01
1:300
08.04.15



Evcon AS

2230100

01

1:300

26.11.15

Kategori	Romtype	Netto	Brutto
FUA	Kjøkken	22,16	23,90
FUA	Kontor	25,65	27,89
FUA	Salgslokale	158,75	164,52
KOA	Vindfang	4,93	5,58
TEA	Bøttekott	1,13	1,35
unset	unset	13,33	14,06
		225,95	237,30

Rom

Kategori	Romtype	Navn	Netto
FUA	Kjøkken	105	22,16
FUA	Kontor	109	16,18
FUA	Kontor	110	9,47
FUA	Salgslokale	104	158,75
KOA	Vindfang	101	4,93
TEA	Bøttekott	107	1,13
unset	unset	108	0,56
unset	unset	unset	12,77