

B	Flyttet vegg pga UU	170810	CS	AKE	
A	Endringer etter møte	170808	CS		
Rev	Nr	Beskrivelse	Dato	Sign	Kontr

Lokaliseringsfigur:

Prosjekteringsgruppen

- **ARK:** Metropolis arkitektur & design as
- **RIB:** Rådg. ing. Bygg
- **RIE:** Rådg. ing. Elektro
- **RIV:** Rådg. ing. VVS

Rosenborggata 19 A
0356 Oslo
Tlf.: tlf: +47 40 00 63 33
post@metropolis.no
RIBveien18
0000 RIBbyen
Tlf: 000 00 000
rib@ribfirma.no
RIEveien18
0000 RIEbyen
Tlf: 000 00 000
rie@riefirma.no
RIVveien18
0000 RIVbyen
Tlf: 000 00 000
riv@rivfirma.no

Fase: **Detaljprosjekt**

PROSJEKTNR.: **2016-0162**

Tittel: **Metropolis arkitektur & design as**
Mattilsynet - Leknes
Lekneskroken 6 Leknes 8370

Godkjent
Kontroll prosjekt.
Sign. Kontroll
CS AKE

Filnavn
Mattilsynet_Leknes


Dato opprettet:
03.07.17
Skala på A3 ark
1:125

Kontroll utførende
Sign. Kontroll

Tegningsnummer:
1246 30-A20

Type tegning:
Farge- og materialplan
2.etg

Prosjektnr. for
prosjekterende
/lev.

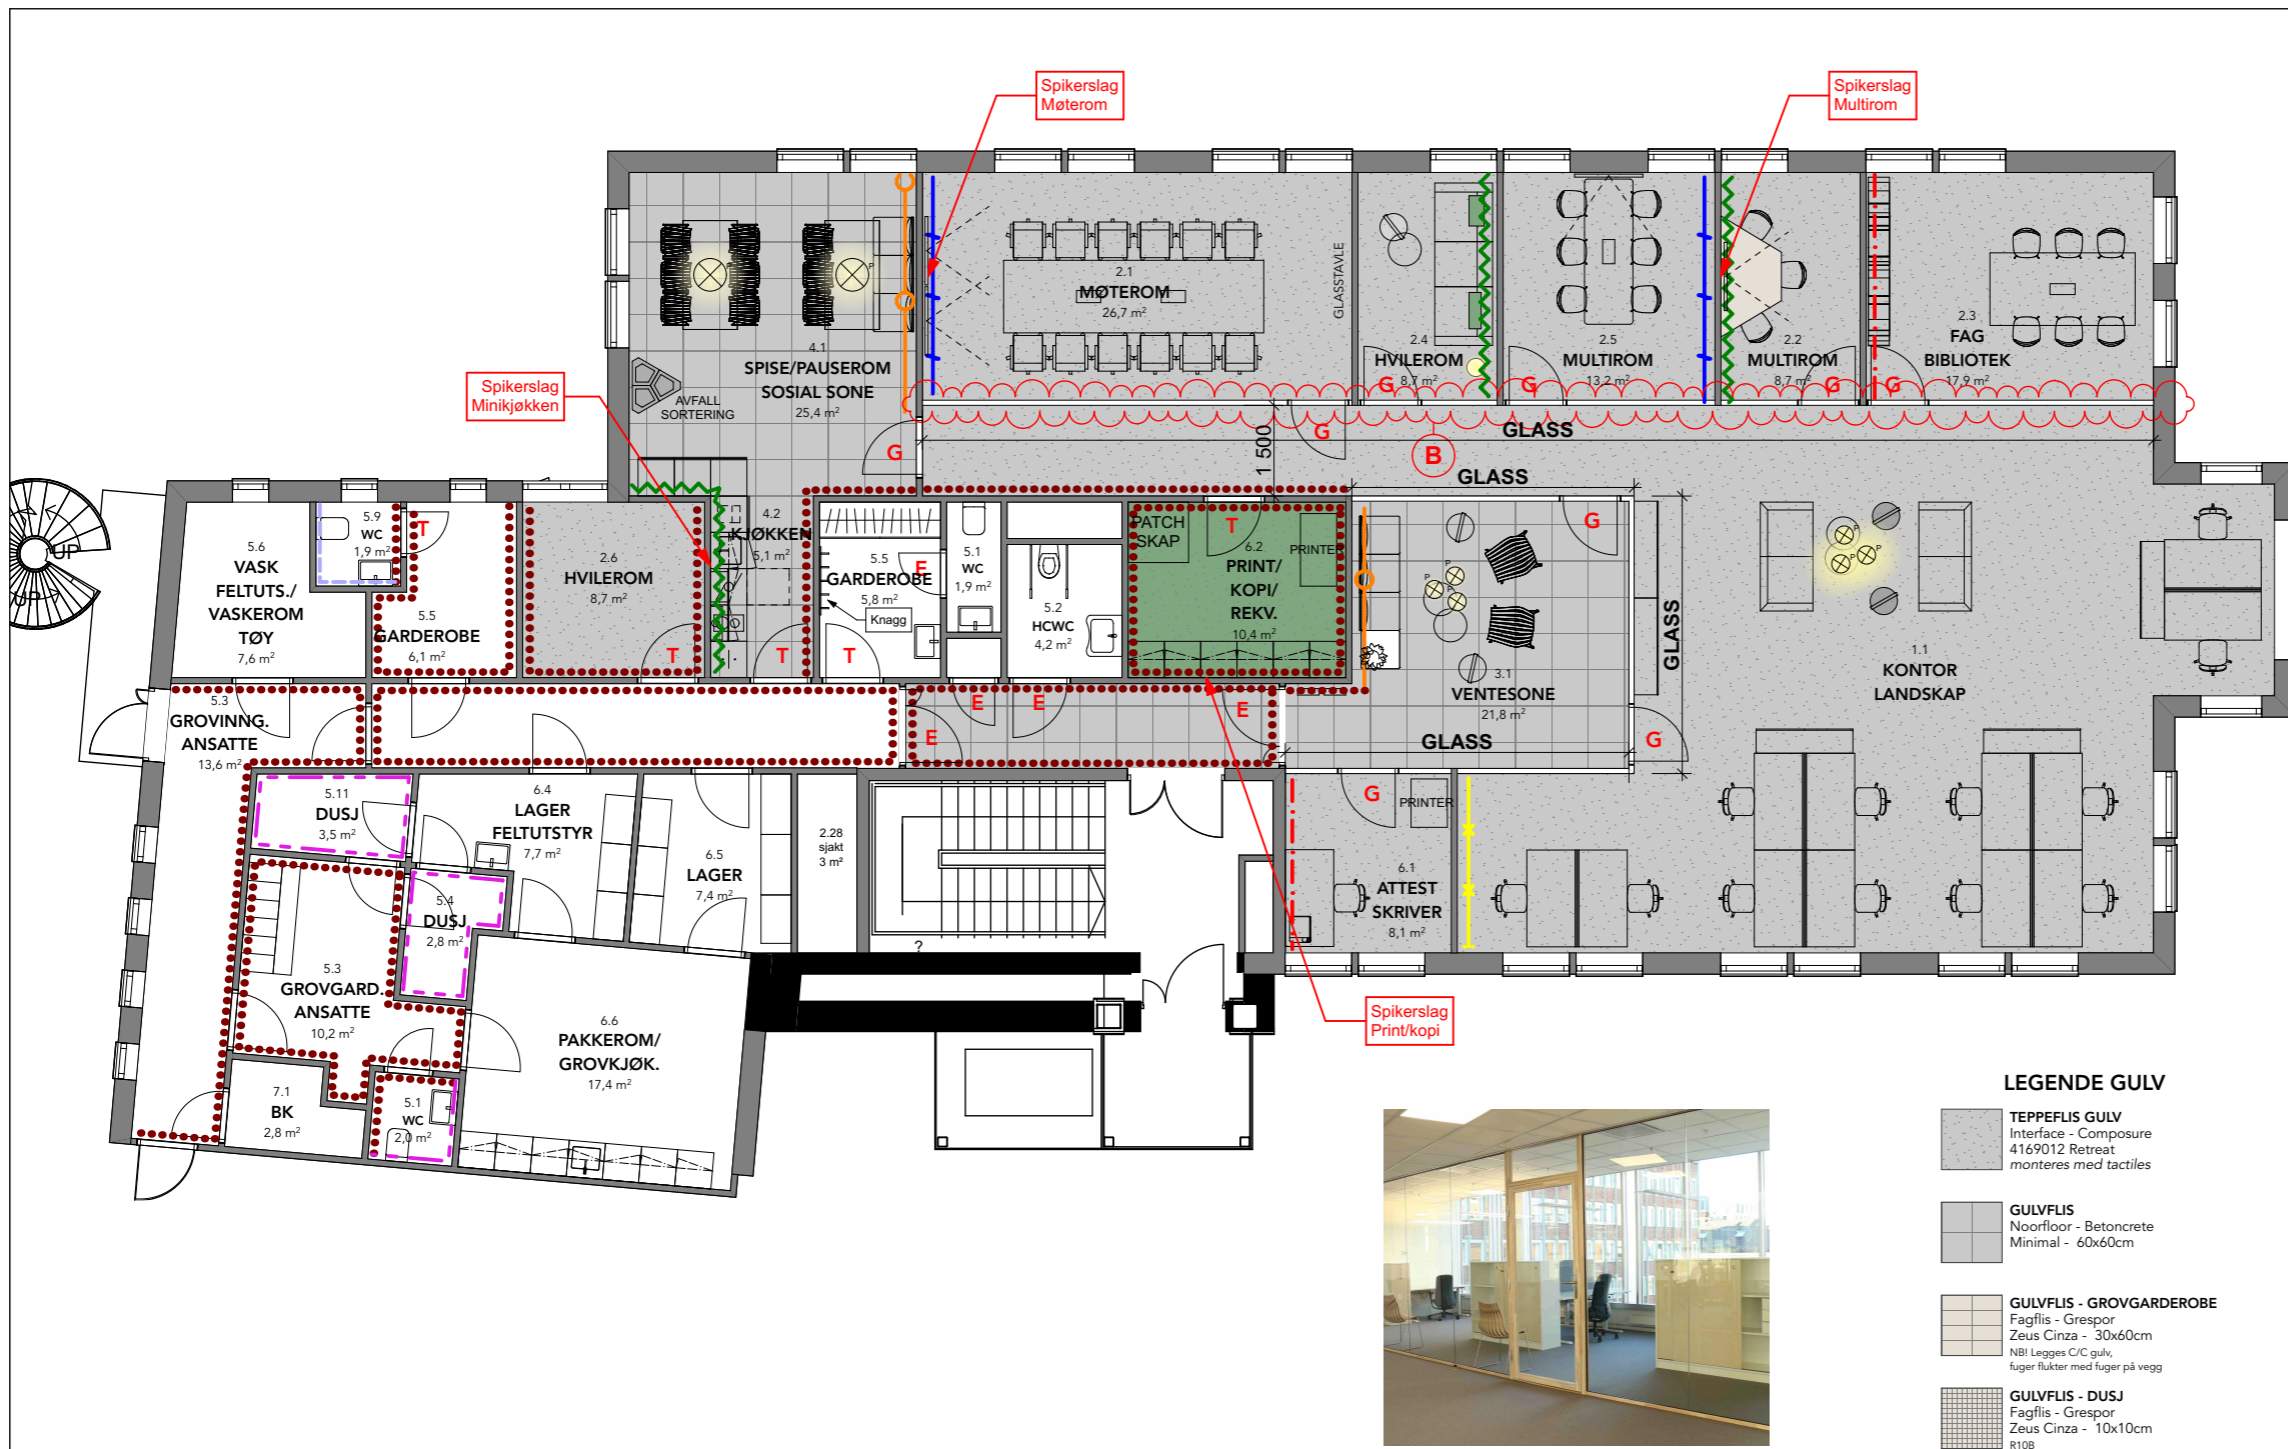

Kontorfront med tilsvarende utførelse med glassfelt, glassdør m ramme, hvitlaseret eik.

LEGENDE GULV

- TEPPEFLIS GULV**
Interface - Composure
4169012 Retreat
monteres med tactiles
- GULVFLIS**
Noorfloor - Betoncrete
Minimal - 60x60cm
- GULVFLIS - GROVGARDEROBE**
Fagflis - Grespor
Zeus Cinza - 30x60cm
NB! Legges C/C gulv,
fuger flukter med fuger på vegg
- GULVFLIS - DUSJ**
Fagflis - Grespor
Zeus Cinza - 10x10cm
R10B
- GULV GUMMIBELEGG BANE**
Polyflor - Artigo
Screed - S03 Greige
- GULVBELEGG VINYL**
Forbo - Eternal Material
10032 - Fossil Stucco
NCS 3502-Y

NB! I rom med ulik flis på vegg/gulv, må fliser bestilles med matchende kaliber mellom vegg- og gulvflis (slik at fuger på gulv og vegg flukter!)


- LEGENDE FARGE / VEGG**
- A** MALING VEGG
DEMPET BLÅ - LADY 4618 KVELDSHIMMEL, S5010-R90B
GLANSGRAD 07
Farge gulvlister følger farge vegg
 - B** MALING VEGG
GRÅ - LADY 394 VARMGRÅ, 3504-Y19R
GLANSGRAD 07
Farge gulvlister følger farge vegg
 - C** MALING VEGG
RUSTRØD - LADY 2856 WARM BLUSH NCS 3923-Y74R
GLANSGRAD 07
Farge gulvlister følger farge vegg
 - D** MALING VEGG
GRØNN - LADY 8252 GREEN HARMONY NCS S4010-G70Y
GLANSGRAD 07
Farge gulvlister følger farge vegg
 - E** FOTOTAPET
Sparklet og malt hvit, slett overflate - foto skal dekke hele vegg
Takmaling matt, Jotuplast el.tilsvarende, ikke maling med silikoninnslag,
kraftig lim som hefter godt.
Farge gulvlister LADY 394 VARMGRÅ, 3504-Y19R
 - F** MALING VEGG
DEMPET BEIGE - 10679 WASHED LINEN, 2303-Y14R
GLANSGRAD / TYKKELSE
Farge gulvlister følger farge vegg

- G** FLIS VEGG - WC GROVGARDEROBE
Fagflis - Grespor
Zeus Cinza - 30x60cm
- H** FLIS VEGG - DUSJ
Fagflis - Vitra PRO Color
Light Grey, RAL 7047, overflate matt - 10x10cm
Fugefølge/ sammenfallende kaliber gulv og vegg.
Må presiseres ved bestilling!

- GENERELL MALING VEGG**
HVT - NCS S0500-N
GLANSGRAD 07
Farge gulvlister følger farge vegg
- KABELKANAL I MULTIROM**
Plasseres langs gulv hvis mulig!
- VERTIKALE EL-KANALER PÅ FARGET VEGG**
Males som vegg!
- BRANNSKAP/EL-SKAP MALES I SAMME FARGE SOM VEGG**

- NB!**
- Ved behov for slagsfast eller vannbestandig overflate på vegg - se egen materialeveileder!
 - Plassering av innredning og tilhørende spikerslag på grovkjøkken etc. drøftes med leietaker!
 - All maling i evt. våtrom skal være våtromsmaling og tilpasset bruk
 - Kontorfronter skal leveres i hvitlaseret eik med fullglass og glassdør med ramme. Hele fronten skal være i glass, uten tette tilpasningsfelt. Tilpasningsfelt skal også være i glass.

- MINIKJØKKEN**
- BENKEPLATE:** CORIAN, LAVA ROCK(4)
KJØKKENFRONT: HVTPIGMENTERT EIK
ANNET HORIZONTALT GREP
BACKSLASH: GLASSPLATE MED MALT BAKSIDE, (MALES I STØVFRITT MILJØ)
GRØNN - LADY 8252 GREEN HARMONY NCS S4010-G70Y
- T TETTE DØRER:** Formica Colors, farge F7837 Matte 58, Graphite
NCS S 8000-N // RAL 8019
- G GLASSDØRER:** Karmen i hvitlaseret eik
- E EKSISTERENDE DØRER**

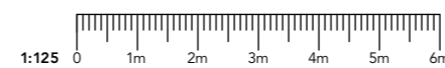

Alle mål må kontrolleres på stedet. Tegningen viser hovedutforming og prinsipppløsninger. Leverandør skal ivareta og innestå for alle krav til styrke og kvalitet. Tilsier slike hensyn at løsninger vist på tegning bør justeres, må leverandøren kontakte Metropolis arkitektur & design AS.