


G	1	Oppdatert soner og arealer	BM	16.02.2016
F	3	Garderoberom, møbel, møblrom, markert landskapsareal	BM	09.02.2016
E	4	Møblering møblrom, patchskap (lagt), arealbelegging, ny langgangsgader	BM	7.03.2016
D	4	Snudd møblrom, endret møblrom, areal i landskap og fjernet HCvc	BM	4.03.2016
C	DK	Ny layout iht til modstat skisse	BM	01.03.2016
B	1	Redusert areal	BM	23.02.2016
A	DK	Ny layout, redusert areal	BM	22.02.2016
Rev. artikkel	Revisjonen gjelder		Syn.	Dato
Rev. nr.	1		Godkjent av:	
Rev. nr.	R. Skjerve		Entetatt av:	
Rev. nr.	B. Magnusson		Entetatt av:	
Rev. nr.	E. Engseth		Entetatt av:	
Rev. nr.	S. Skjerve		Entetatt av:	
<b>MATTILSYNET</b> Skippergata 16-18 Tromsø				
Moelven Modus AS – rom for forandring Tlf.: 06650 Faks: 22 68 79 65 Engjevn. 3 0555 Oslo www.moelven.no				
Dato: 21.12.2015 Målestokk: 1:50 (A2)				
Tegnr.: 5050302 Rev: G				

- Netto totalareal 272m²
- Arbeidsplasser netto 107m²
- Kjøkken/sosial sone 31.5m²
- Møterom 54m²
- Patch, kopi og lager 8m²
- Sosialsoner og fellesareal 41m²
- Ventestasjon og sosial sone 7+41m²
- Garderobe, bk og toaletter 11.6m²

Denne tegningen er Moelven Modus kopieren og må ikke benyttes, eller utveksles med andre uten skriftlig tillatelse.

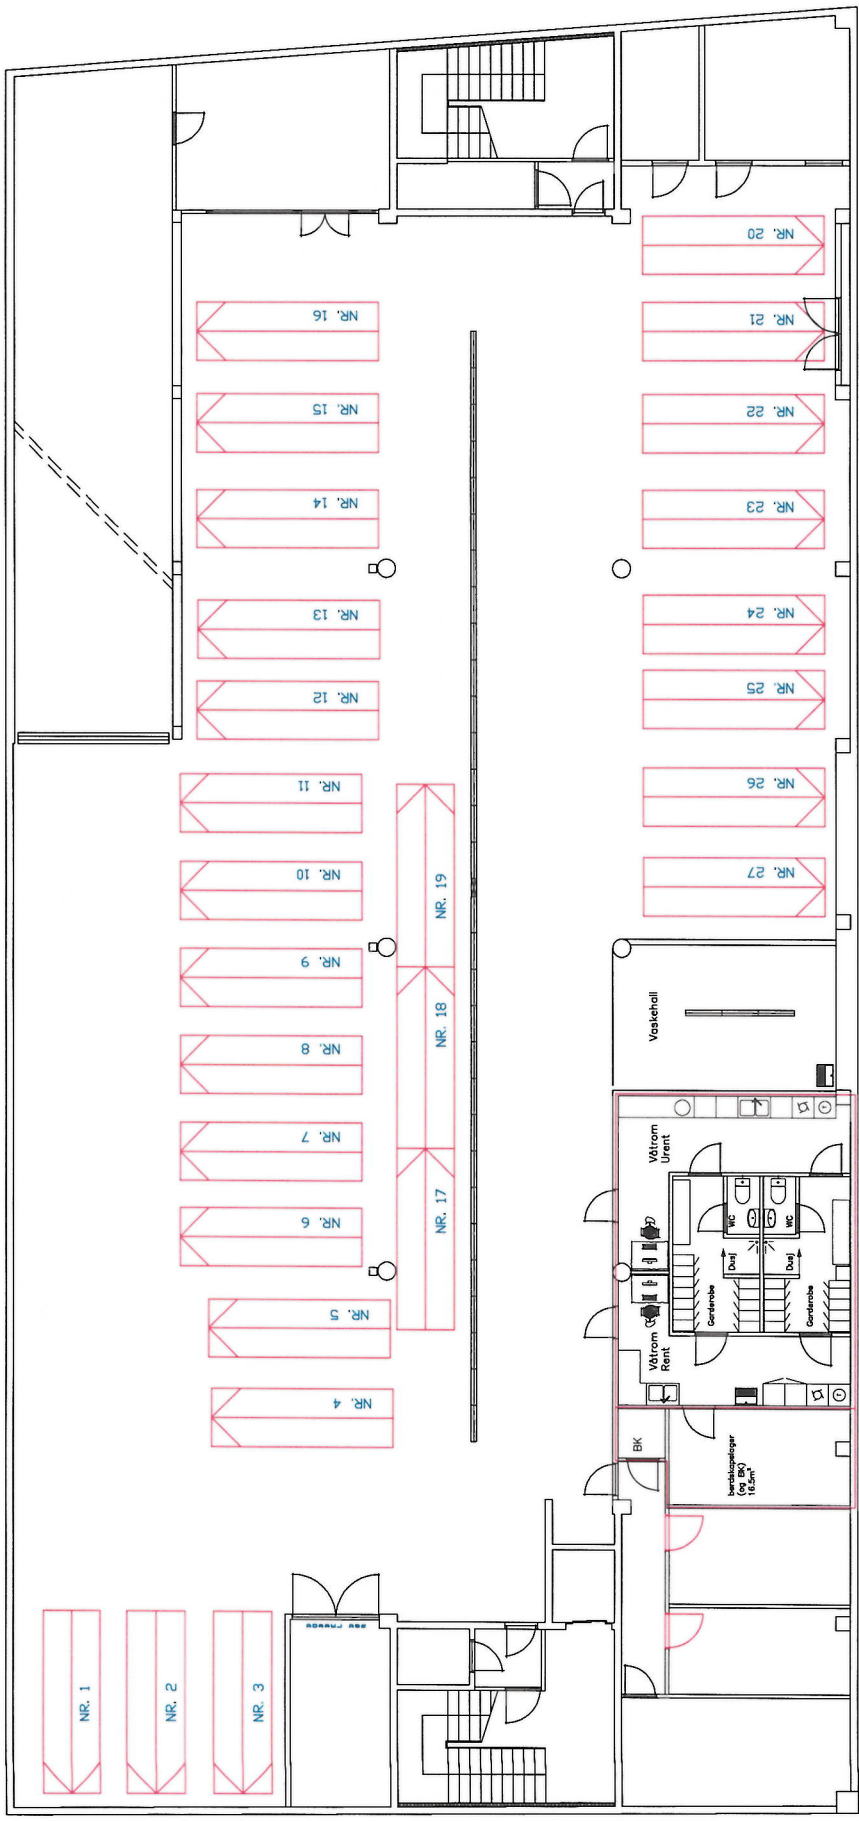

A	2	Høvet beredningsplasser og BK innlemmet i areal	BK	23.02.2016
Rev.	Antall	Revisjonen gjelder	Spn.	Dato
Saksbeh.	R. Skjuren	Fagnr.	B. Magnusson	Godkjent av:
Sak. nr.:		Erstatning for:	Erstatning av:	
<p><b>MATTILSYNET</b>                  Skippergata 16-18                  Tromsø</p>				
<p><b>Moelven Modus AS</b>                  – rom for forandring</p> <p>Tlf.: 06050                  Fax: 22 88 79 85                  Engjavn 3                  0655 Oslo                  www.moelven.no</p>				
Dato:			Målestokk:	Rev.:
13.01.2016			1:100 (A2)	
Eksisterende plan 0.etg				A
5050300				

16

Denne tegningen er Moelven Nordens eiendom og må ikke kopieres eller kopieres av andre uten skriftlig tillatelse.



**Kontorsted Tromsø**

Rom og funksjonsprogram

17 personer

SUM VEILEDENDE BRUTTOAREAL		1,5	448,5				
ref.nr	Rom - funksjon	Antall rom / plasser	netto areal pr funksjon	sum netto areal pr funksjon	antall personer	kategori	merknader, funksjonsbeskrivelse/ funksjonskrav
	<b>Totalt - funksjonsareal</b>			299			
<b>1</b>	<b>Arbeidsplasser</b>			<b>102</b>	<b>17</b>		
1.1.	arbeidsplass	16	6	96	16	arbpl	
1.2.	arbeidsplass, låsbart kontor	1	6	6	1	arbpl	saksbehandling attester, i nærhet av resepsjon
<b>2</b>	<b>Møterom</b>			<b>54</b>			
2.1.	Møterom 16 pl	1	24	24		møte	
2.2.	Multirom	2	6	12		møte	
2.3.	Multirom/hvilerom	1	6	6		møte	
2.4.	Fagbibliotek/ prosjektrum	1	12	12		møte	
<b>3</b>	<b>Felles</b>			<b>10</b>			
3.1.	Ventesone	1	10	10		felles	
<b>4</b>	<b>Sosiale soner/ møteplasser</b>			<b>35</b>			
4.1.	Kjøkken og spise/pauserom	1	35	35		sos	
<b>5</b>	<b>Fellesfunksjoner</b>			<b>46</b>			
5.1.	toalett ansatte	1	3	3		fel.funk	
5.2.	HCWC	1	6	6		fel.funk	
5.3.	Grovgarderobe ansatte	2	4	8		fel.funk	dame+herre
5.4.	Dusj ansatte	2	3	6		fel.funk	dame+herre
5.5.	Garderobe ansatte (kontor)	1	8	8		fel.funk	
5.6.	Vask av feltutstyr	1	3	3		fel.funk	
5.7.	Vaskerom (tøy)	1	7	7		fel.funk	
5.8.	Garderobe wc besøkende	1	5	5		fel.funk	
	Grovingang ansatte		10			fel.funk	inngår i faktoren
<b>6</b>	<b>Lager/ kopi/ print</b>			<b>52</b>			
6.1.	Printer/ kopi/ rekv.	1	12	12		lager	
6.2.	Patch/ data	1	2	2		lager	
6.3.	lager feltutstyr/ tøy	1	14	14		lager	
6.4.	lager beredskapsutstyr	1	2	2		lager	
6.5.	Pakkerom/ grovkjøkken	1	16	16		lager	
6.6.	Arkiv	1	6	6		lager	
<b>7</b>	<b>Drift</b>						
7.1.	Renholdsrom					drift	forutsettes besørget av utleier uten spesifisering
7.2.	Øvrige arealer drift					drift	forutsettes besørget av utleier uten spesifisering
	Teknisk						inngår i faktoren

TA

UA.