


DENNE TEGNING OMFATTES AV LOV OM OPPHAVSRETT TIL ANDSVERK (ANDSVERKLOVEN) AV 12 MAI 1961.
 ENHVER DISPONERING AV ARKITEKTENS MATERIALE MÅ SKJE I HENHOLD TIL AVTALE MED ARKITEKTEN.
 ALLE MÅL MÅ KONTROLLERES PÅ STEDET AV ENTREPRENØR FØR PRODUKSJON. EVENTUELLE TILPASNINGER AV VISTE LØSNINGER I UOVERENSSTEMMELSE MED TEGNING, AVKLARES MED ARKITEKT FOR PRODUKSJON. KONSTRUKSJONSLØSNINGER UTARBEIDES BASERT PÅ ARKITEKTENS TEGNINGER. ENTREPRENØREN SKAL PÅ GRUNNLAG AV TILBUDSTEGNINGER UTARBEIDE NØDVENDIGE PRODUKSJONS OG MONTERINGSANVISNINGER. DISSE TEGNINGENE SKAL FORELLEGES ARKITEKT FØR ENDELIG BESTILLING.

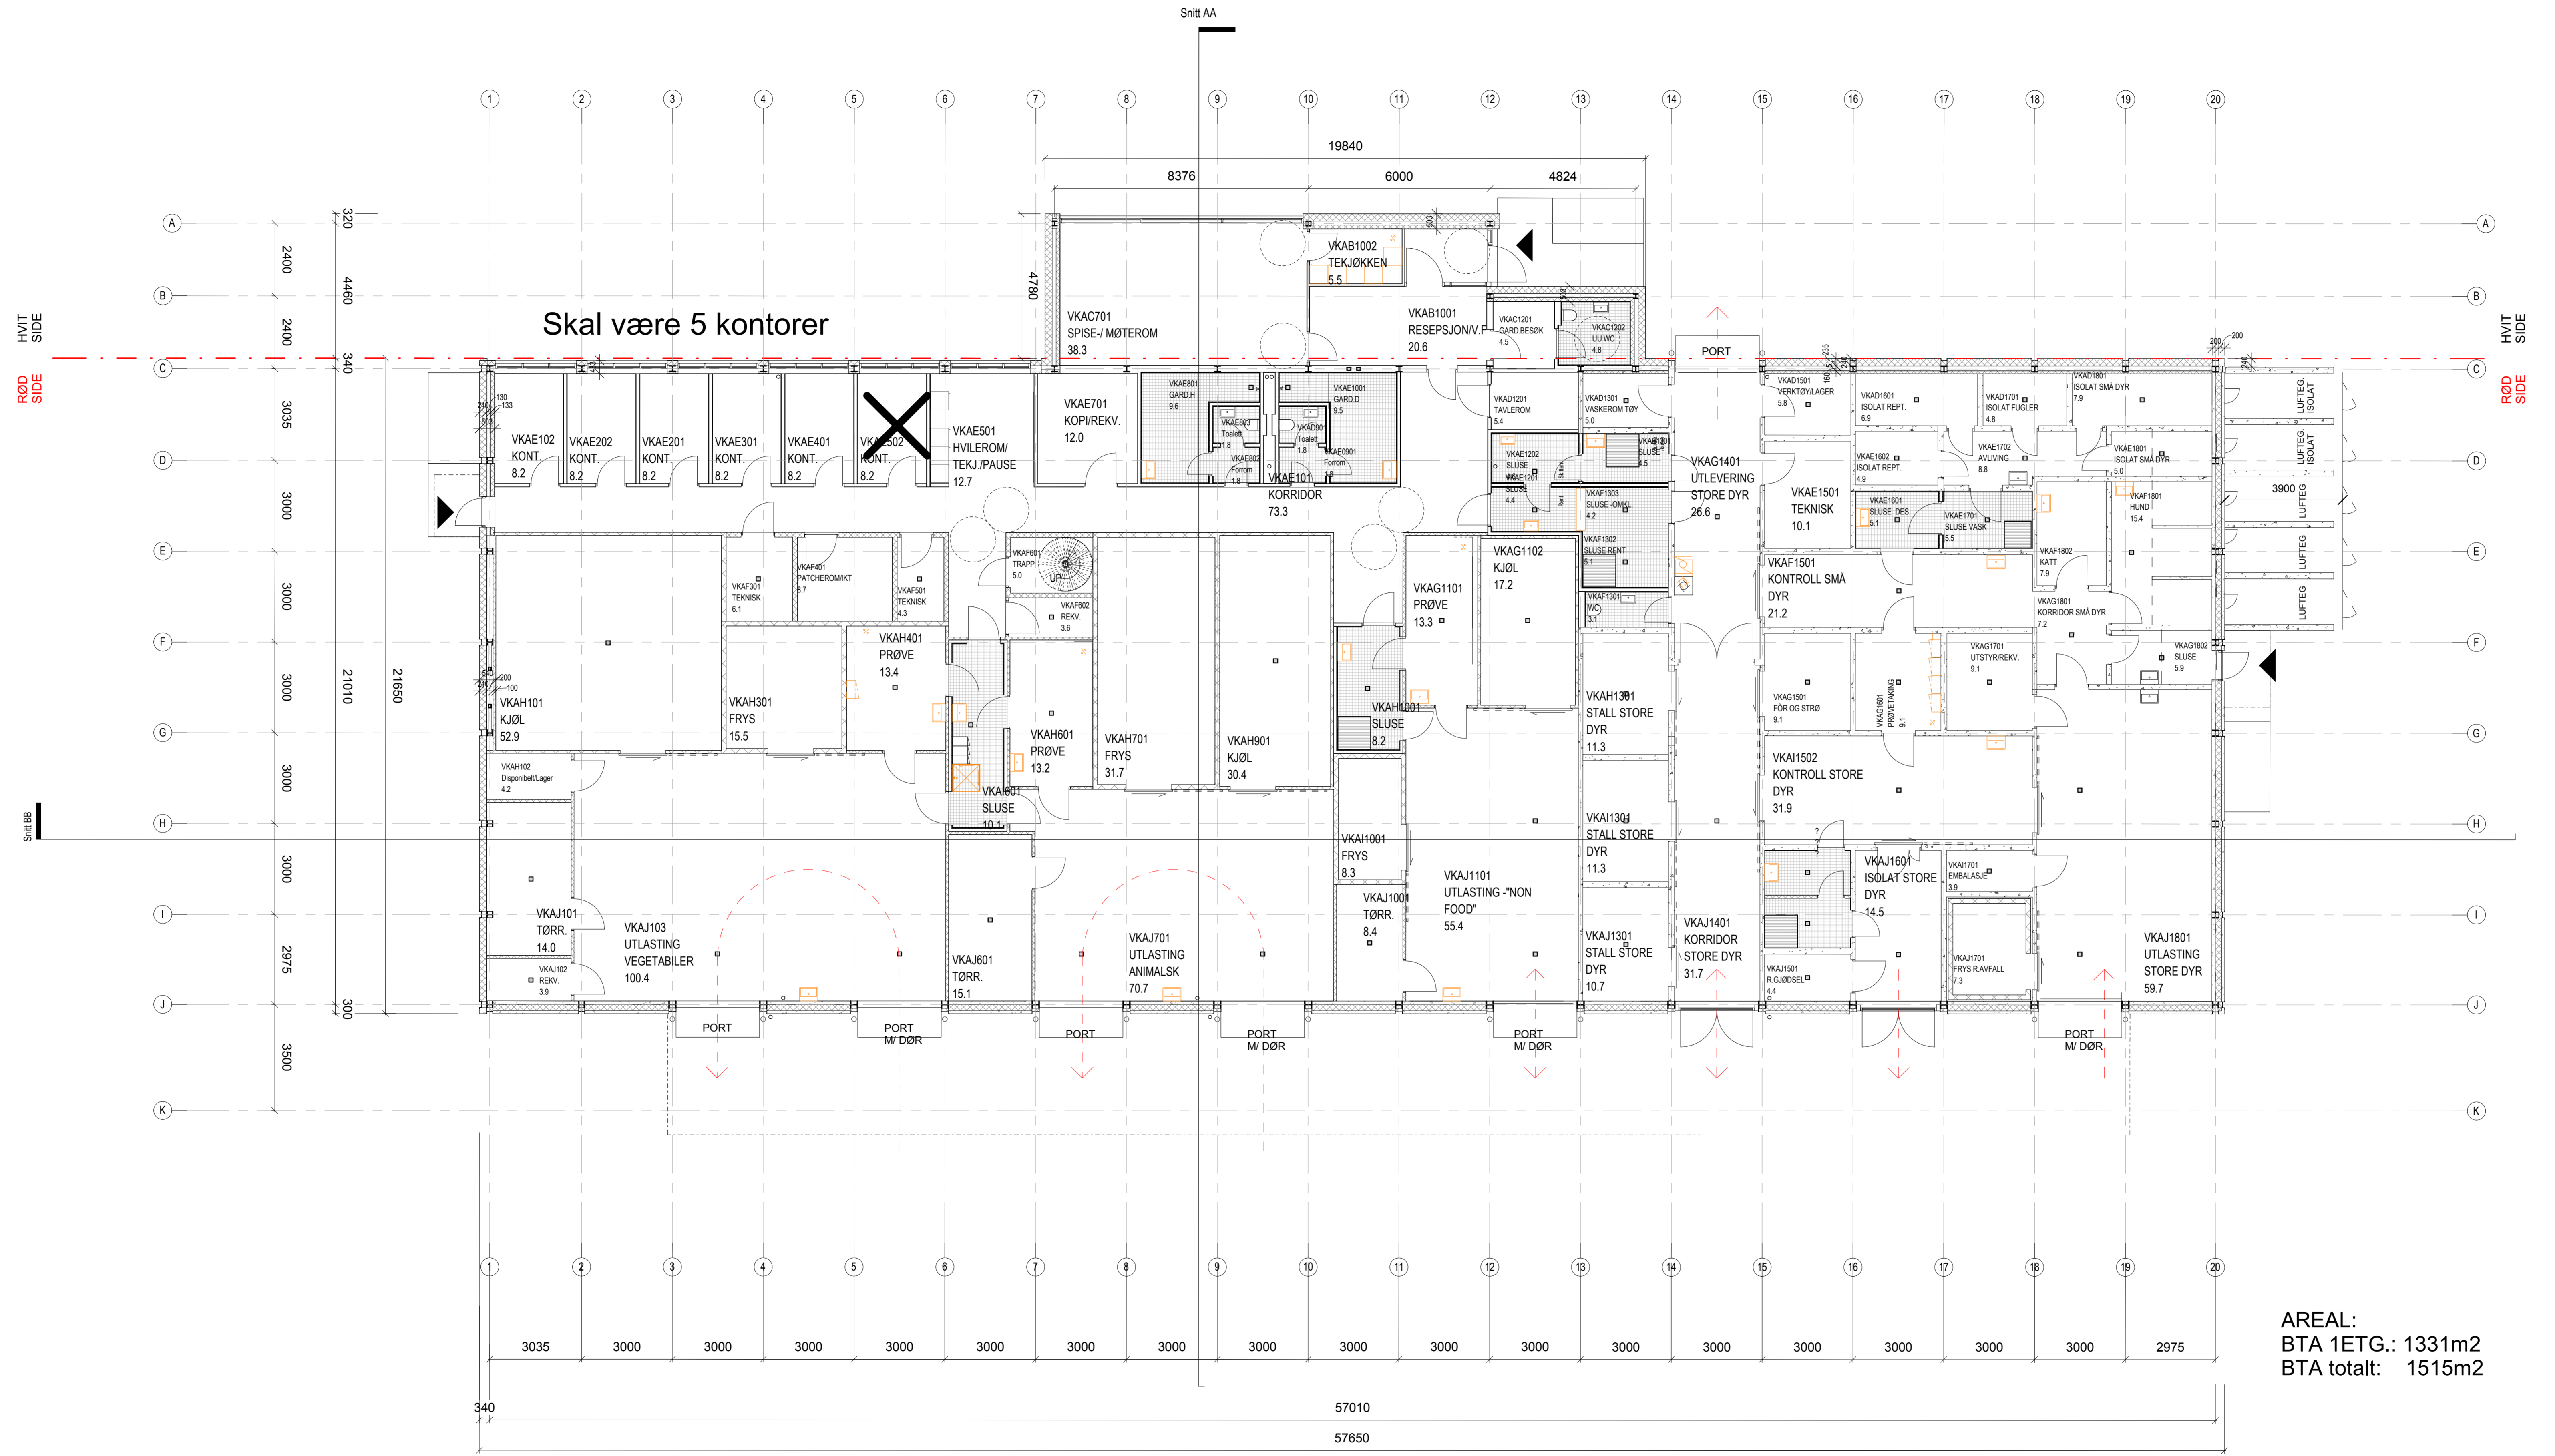

- elektropunkt - stikk
- elektropunkt - data
- elektropunkt - TV
- sluk
- fast innredning

AREAL:
 BTA 1ETG.: 1331m²
 BTA totalt: 1515m²

OSL CSRA SKILLE

Rev	Dato	Tekst	Laget	Sjekket	Godkj.	Prosjektr.	Rev. Utg.	OR
B04	05.02.17	UNDERLAG FOR DETALJPROSJEKT	TS	JP	JN			
B03	21.11.17	UNDERLAG FOR DETALJPROSJEKT	JP	JP/LR	JN			
B02	31.10.17	RAMMESØKNAD	JP	LR	JN			
B01	08.09.17	TILBUD	JP	LR	JN			
A01	31.08.17	INTERNUTGAVE	JP	LR	JN			

OSLO LUFTHAVN

VETERINÆR GRENSEKONTROLL

Plan 1.ETG

Utgifter for:

Utgiver	Fag	Område	System	Løpenr.	Rev.
186751	AA	VKA	20	4001	B04