2

4. etg 525,7 m² m2 BTA

LEIEAERAL MATTILSYNET, 4. ETG300,8 m²

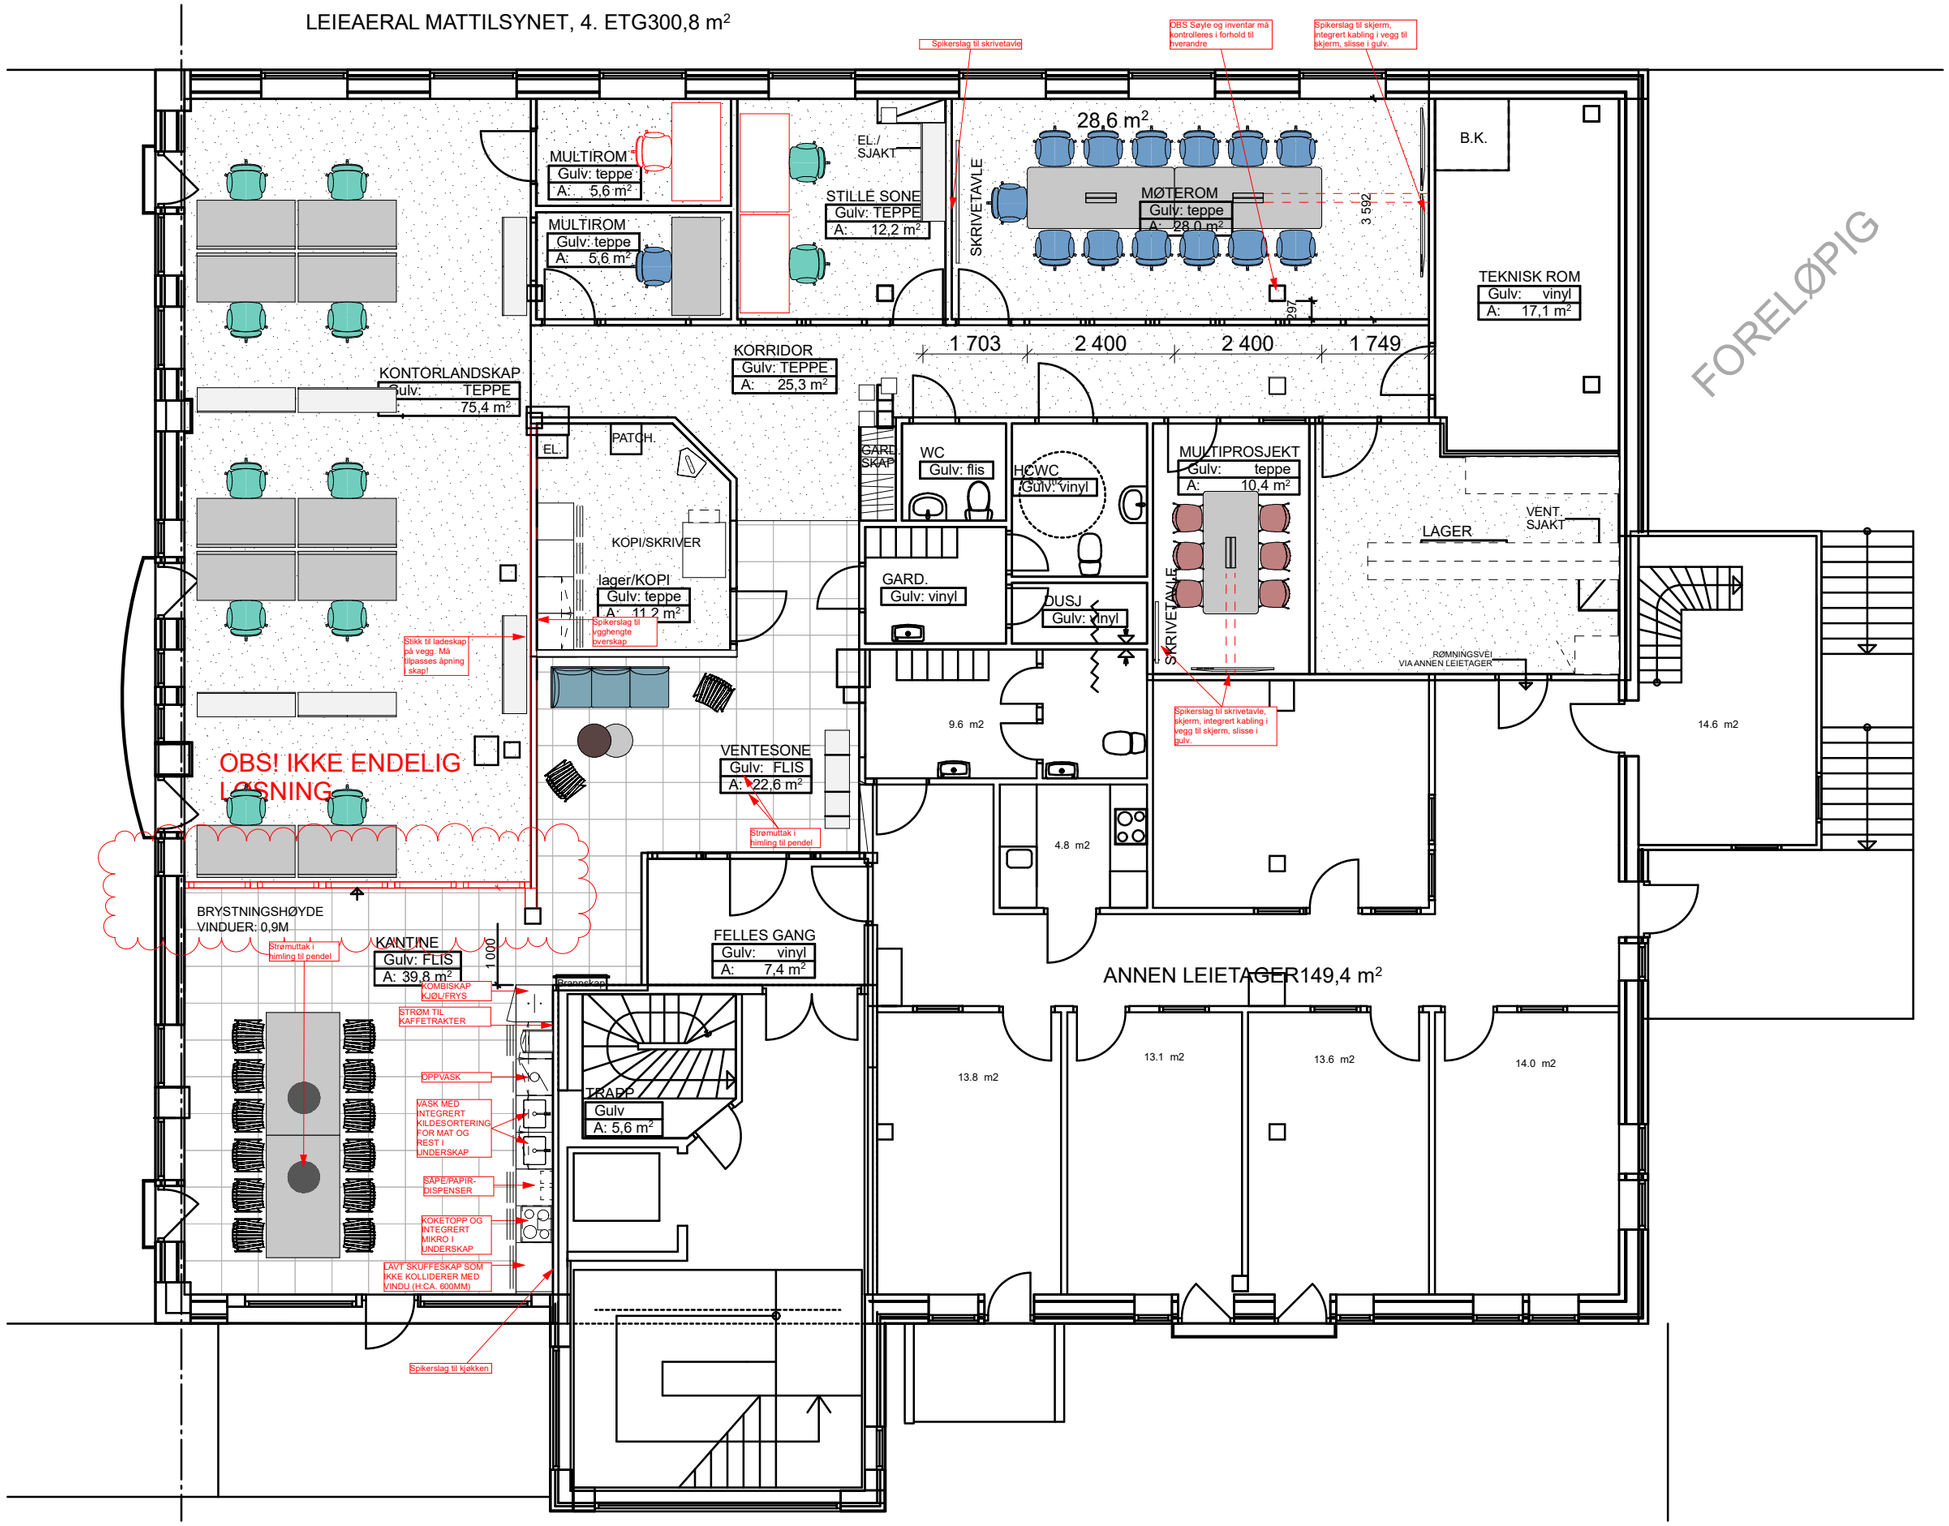

FORKLARINGER

Rev	Dato	Beskrivelse	Tegnet	Kontr.
I	11.08.2020	Inventar, skap prtint/kopi	ES	EP
H	11.08.2020	Inventar, vegg kantine	ES	EP
G	04.08.2020	Løst inventar, vegg arbeidssone	ES	EP
F	26.06.2020	Løst inventar	ES	EP
E	19.06.2020	Patch, EL-skap, møblering	ES	EP
D	18.06.2020	Kjøkken, veggfarger	ES	EP
C	10.06.2020	Endring rom,vegger, patch, inventar	ES	EP
B	04.06.2020	Endring inventar og belysning	ES	EP
A	03.06.2020	Tegning opprettet	ES	EP

Tegningsnummer:
I-74-040

IARK

Interiørarkitekt:
IARK as
Dronning Mauds gt. 3
N-0250 Oslo
Tlf 22 83 22 13
www.iark.no

Oppdragsgiver:
Barbu Brygge
Mattilsynet Arendal

Status:	Tegnet:	Kontrollert:	Godkjent:
Under arbeid	ES	EP	
Prosjektnummer:	**Opprettet:**	**Målestokk:**	**Format:**
19-1008	02.06.2020	1:100	A3

Type tegning:

Møbleringsplan 4. Etasje

Tegningsnummer:	Revisjon:
I-74-040	I