


1	Støvelvaskerom	9m <sup>2</sup>
2	Gang	21m <sup>2</sup>
3	Grovkjøkken	20m <sup>2</sup>
4	Vaskerom	12m <sup>2</sup>
5	Beredskapsl.	13m <sup>2</sup>
6	Teknisk rom	
7	Grovgarderobe	13m <sup>2</sup>
8	WC	2m <sup>2</sup>
9	Dusj	3m <sup>2</sup>
10	Felttøylager	16m <sup>2</sup>
11	HCWC	6m <sup>2</sup>
12	Kopirom etc.	7m <sup>2</sup>
13	Multirom 1	16m <sup>2</sup>
14	Vindfang	4m <sup>2</sup>
15	Sosial sone etc.	56m <sup>2</sup>
16	Møterom	20m <sup>2</sup>
17	Multirom 2	9m <sup>2</sup>
18	Arbeidssone	47m <sup>2</sup>

SUM 274m<sup>2</sup>

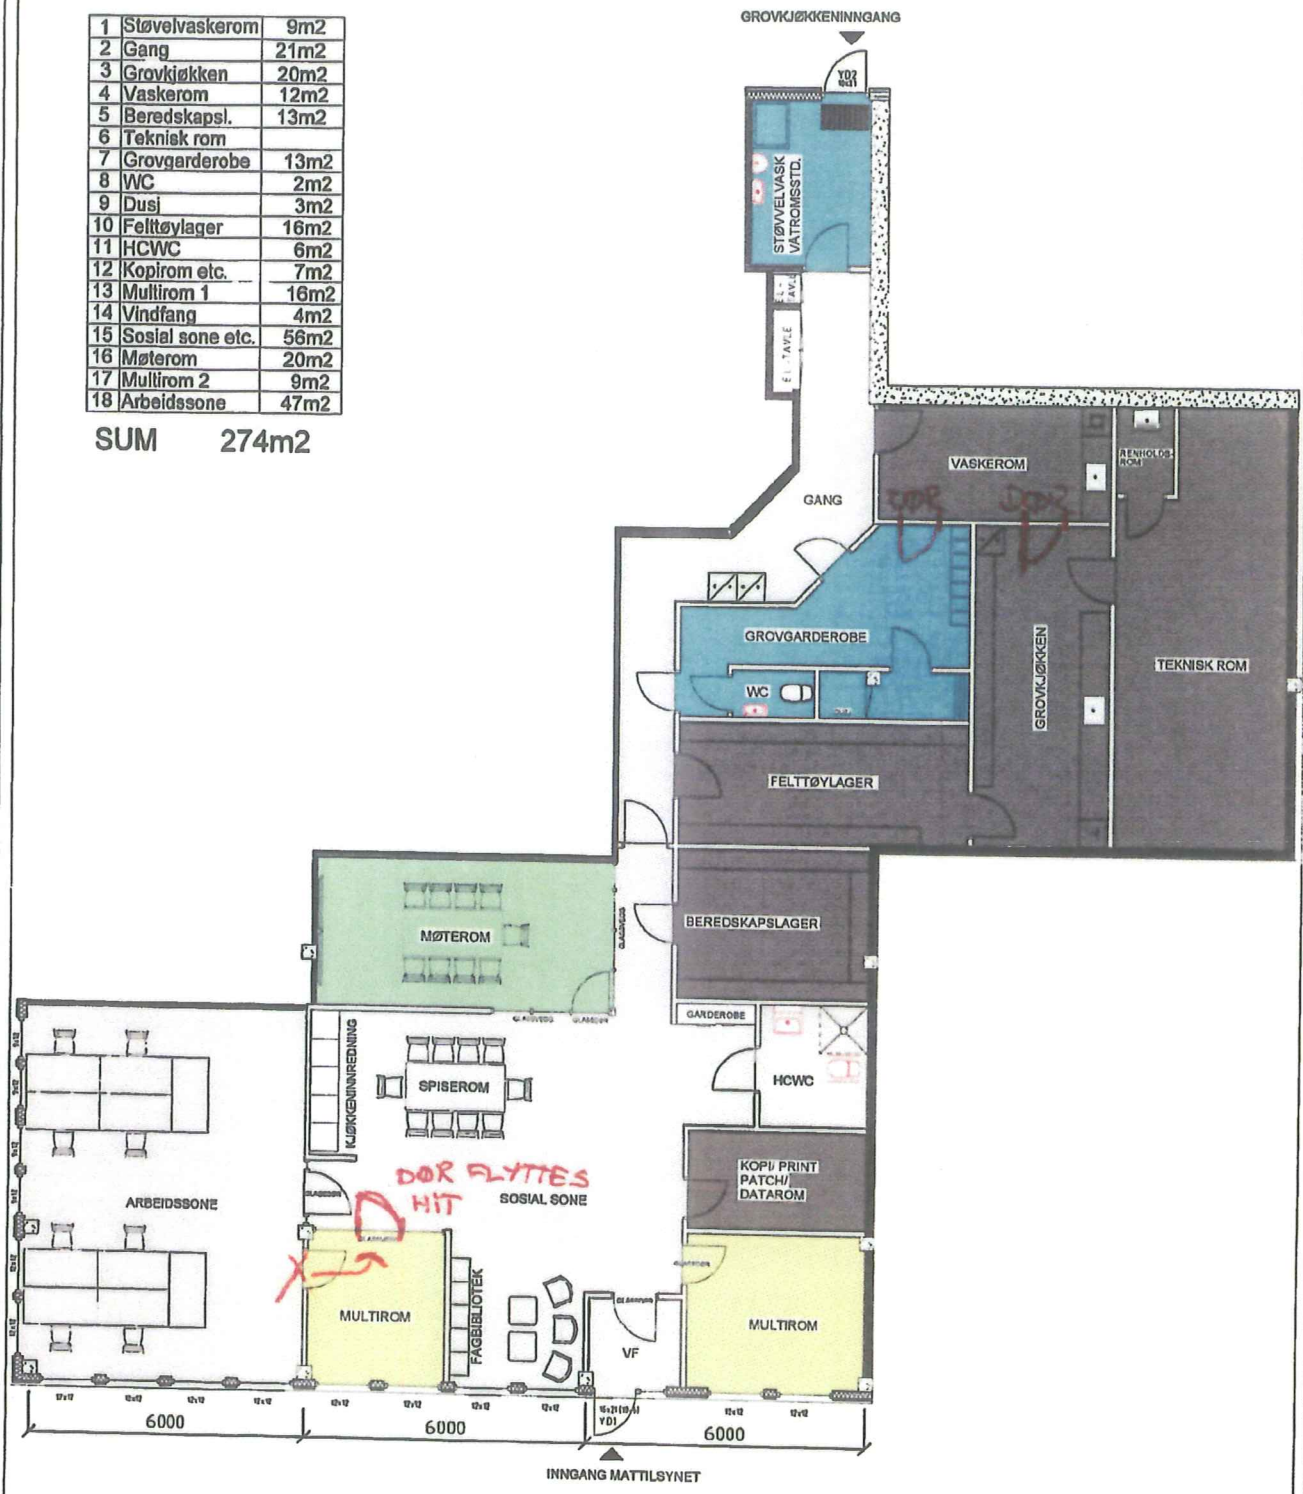

<b>MATTILSYNET LEIRA</b> Tegninger utarbeidet for: <b>GOLHUS AS</b> <b>JH Bygg &amp; Prosjektering AS</b> Tlf: 90 16 65 73 post@jvhaugen.no		<b>PLANLØSNING</b> (Foreløpig tegning)	
Tegn	Jon Haugen	Dato	01.06.2018
Ut	von Haugen	Skala	1:100
Prosj. nr.		Fas. pr. nr.	Tegn. nr.
			01

*Handwritten signature/initials: JH*