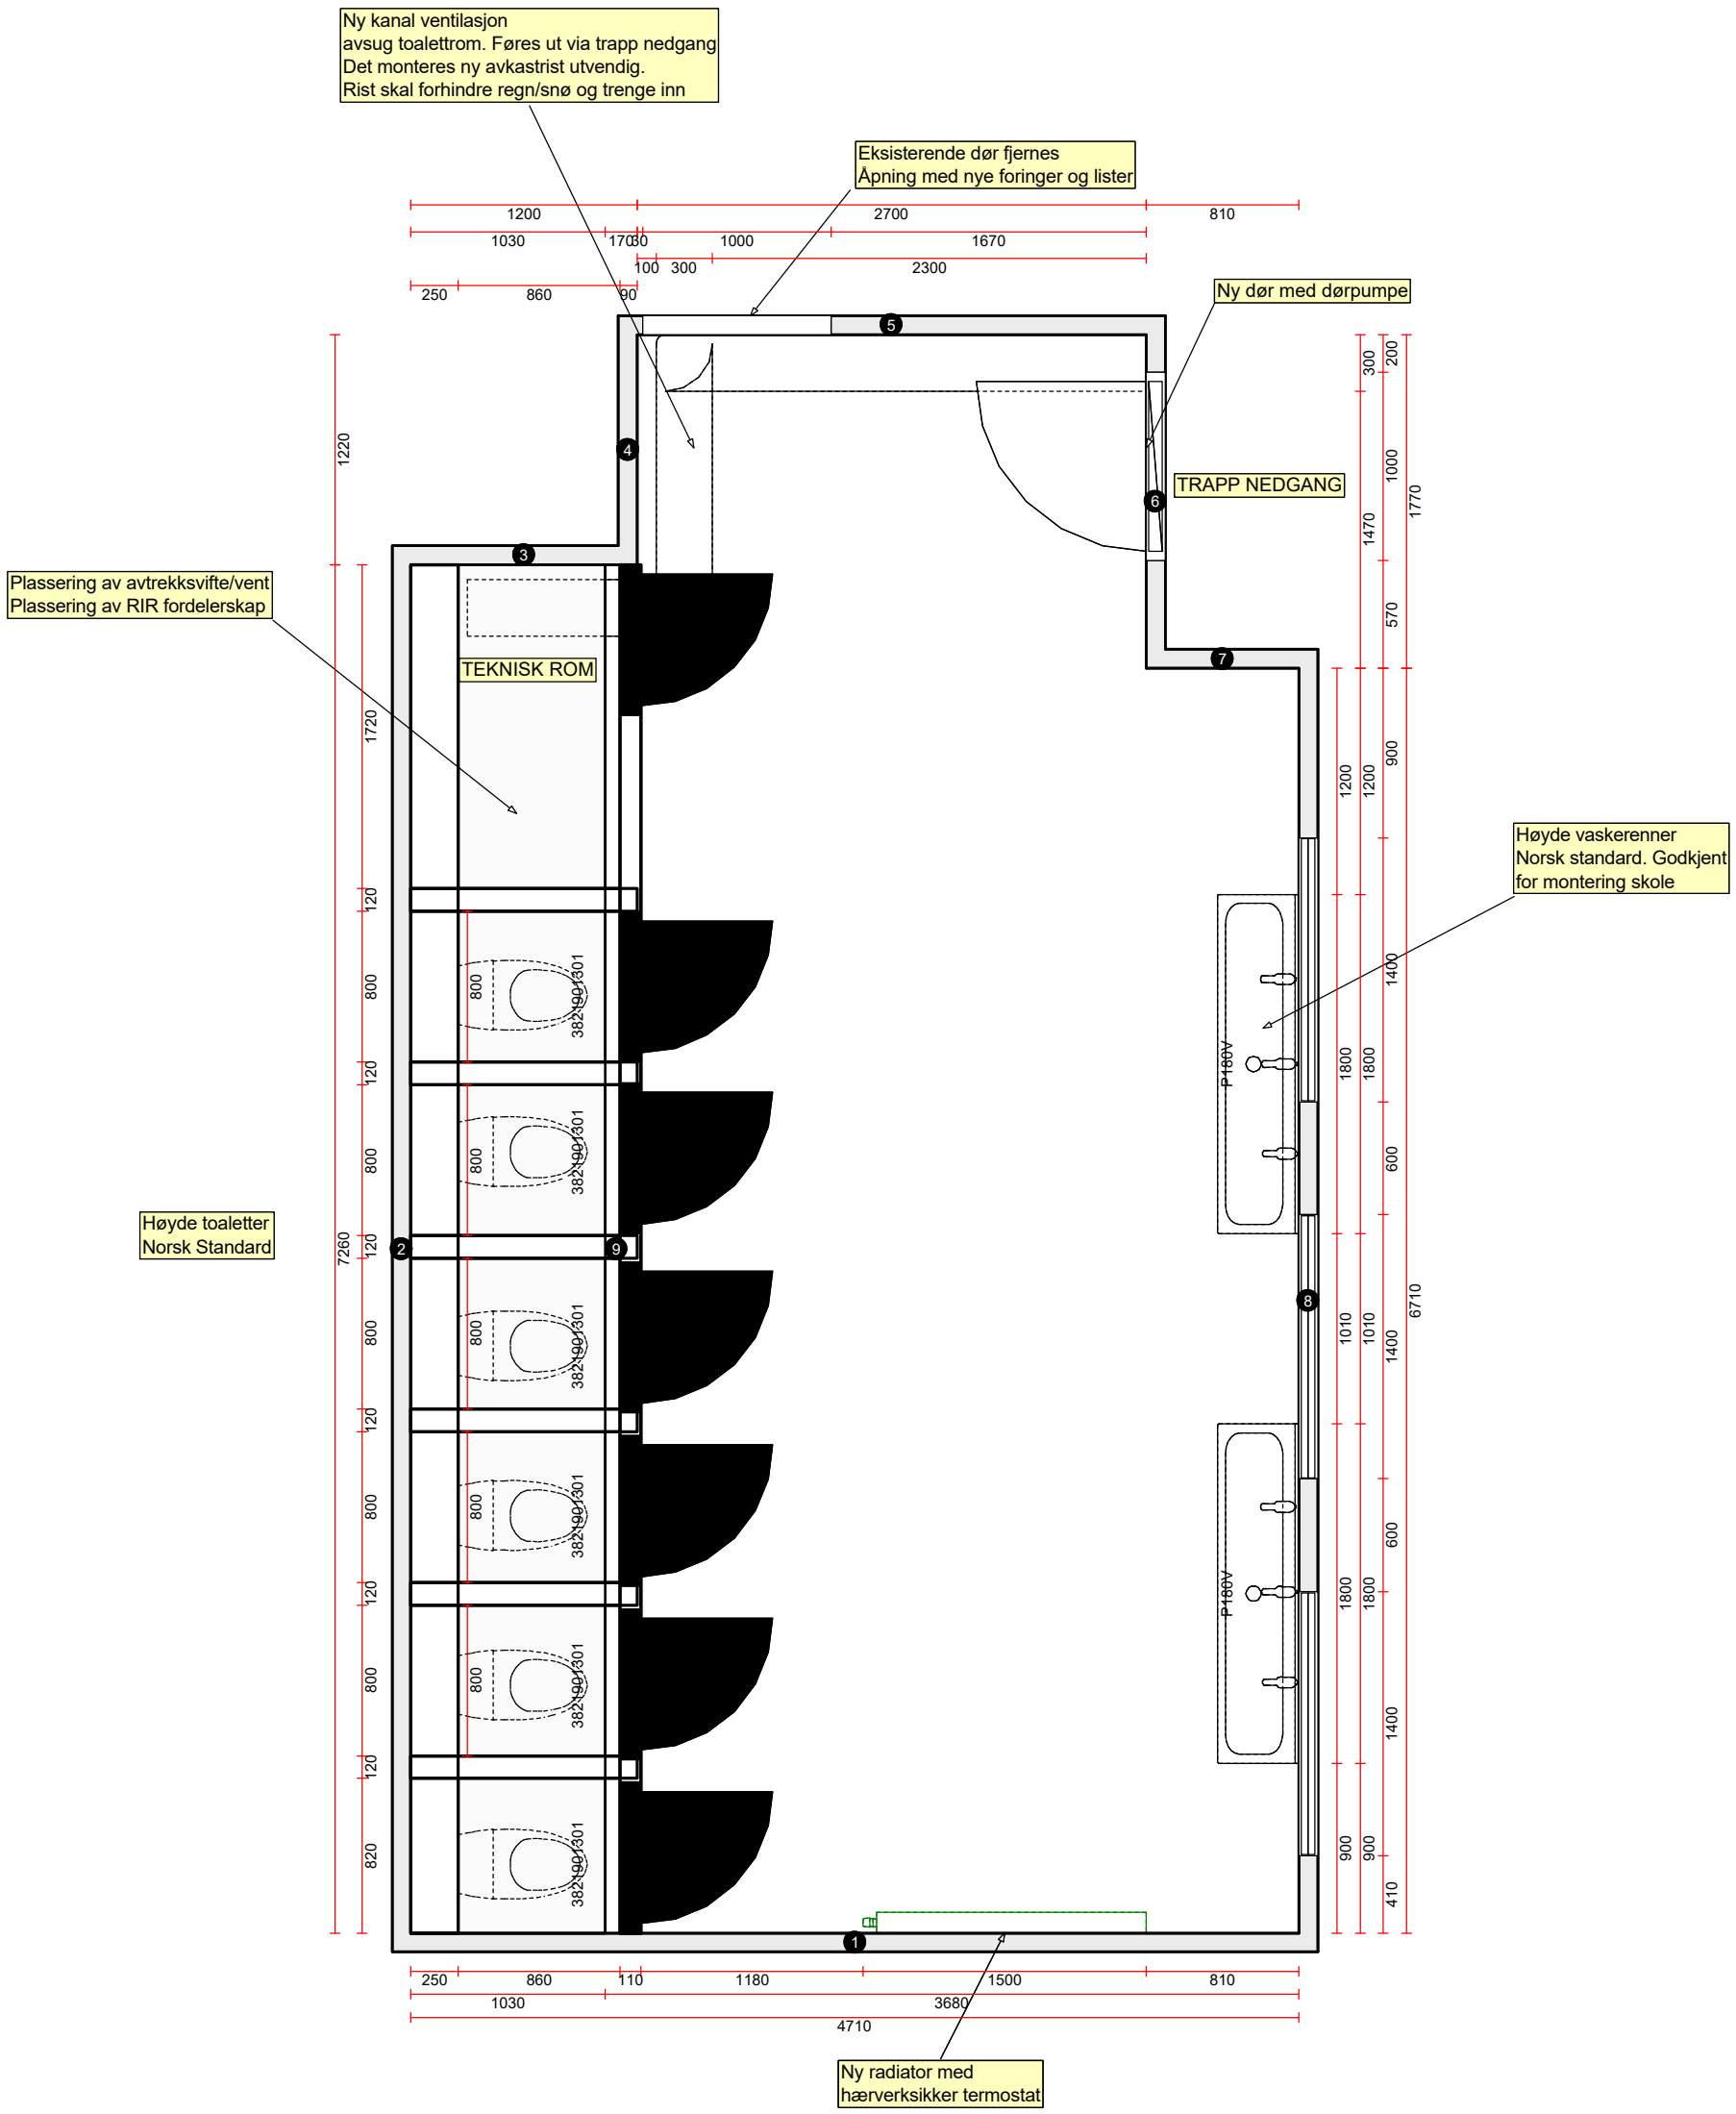

Skala: Tilpasset ramme