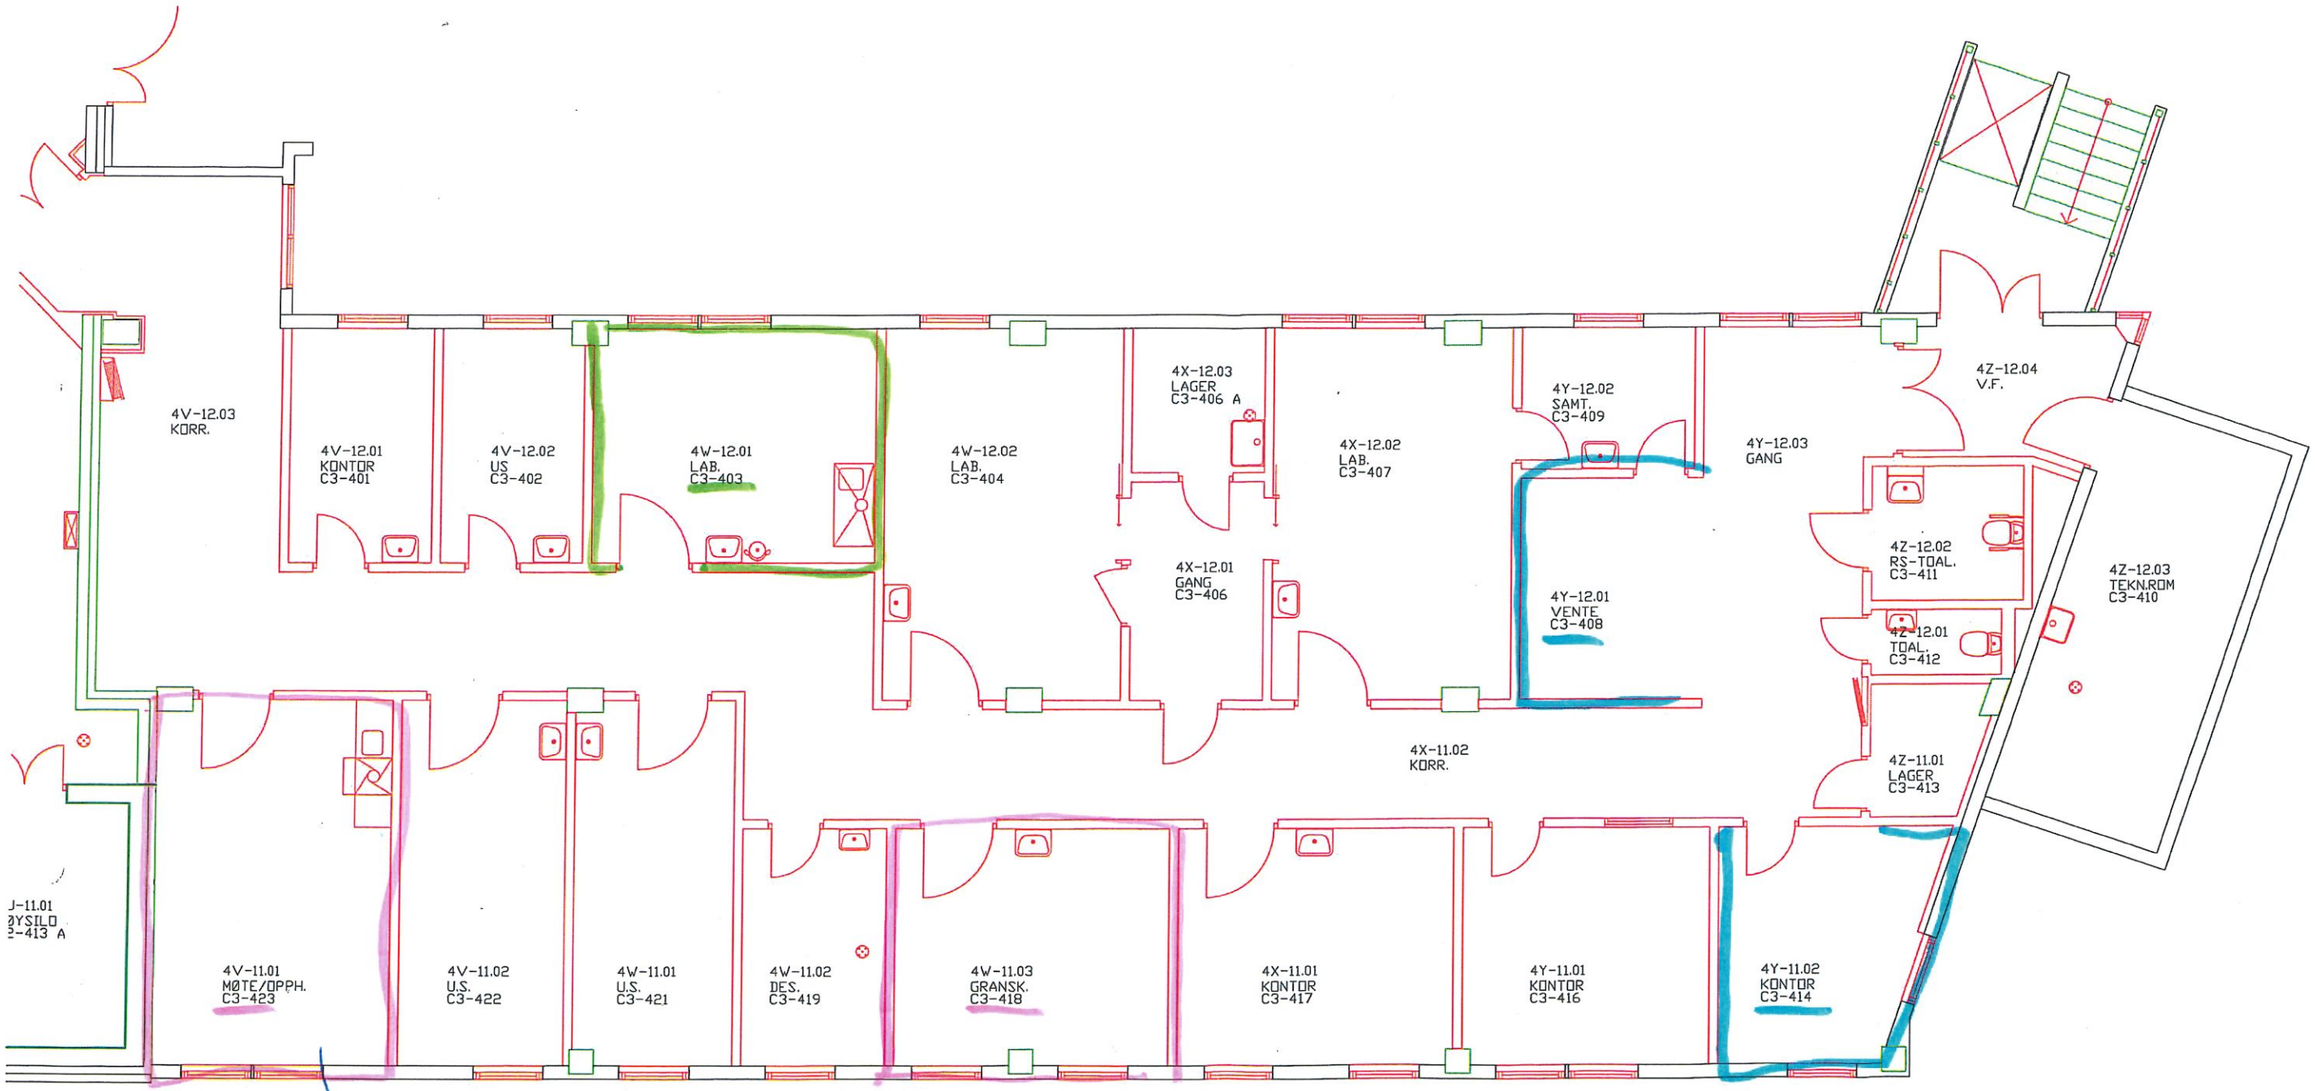

datapunkt
og hastighet
C3-423

C3-4