

Tegning: Plan Underetasje 2  


**HOLD!**  
 Plassering må avklares.  
 Størrelse må avklares med  
 Bryn og byggherre  
 Det skal skilles ut. Beslutning 27.09.2021

eksisterende atikk og byr  
 eksisterende der 1.420 x 2.095  
 Ny stotte der 2.010 x 575  

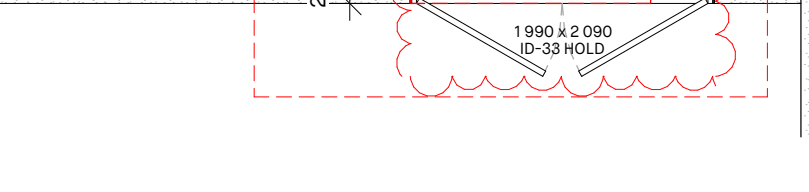


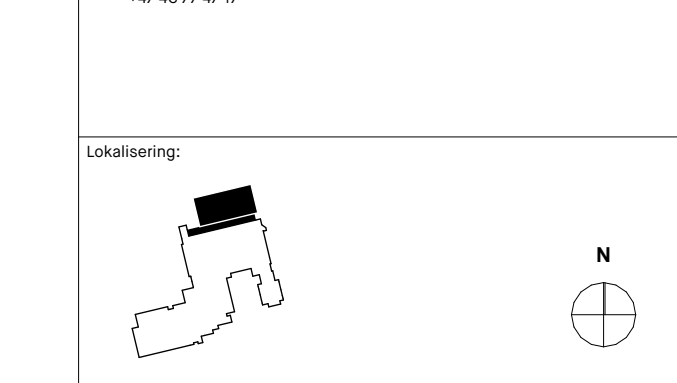

