


A40\_02 - Fasade Sør  
1 : 100

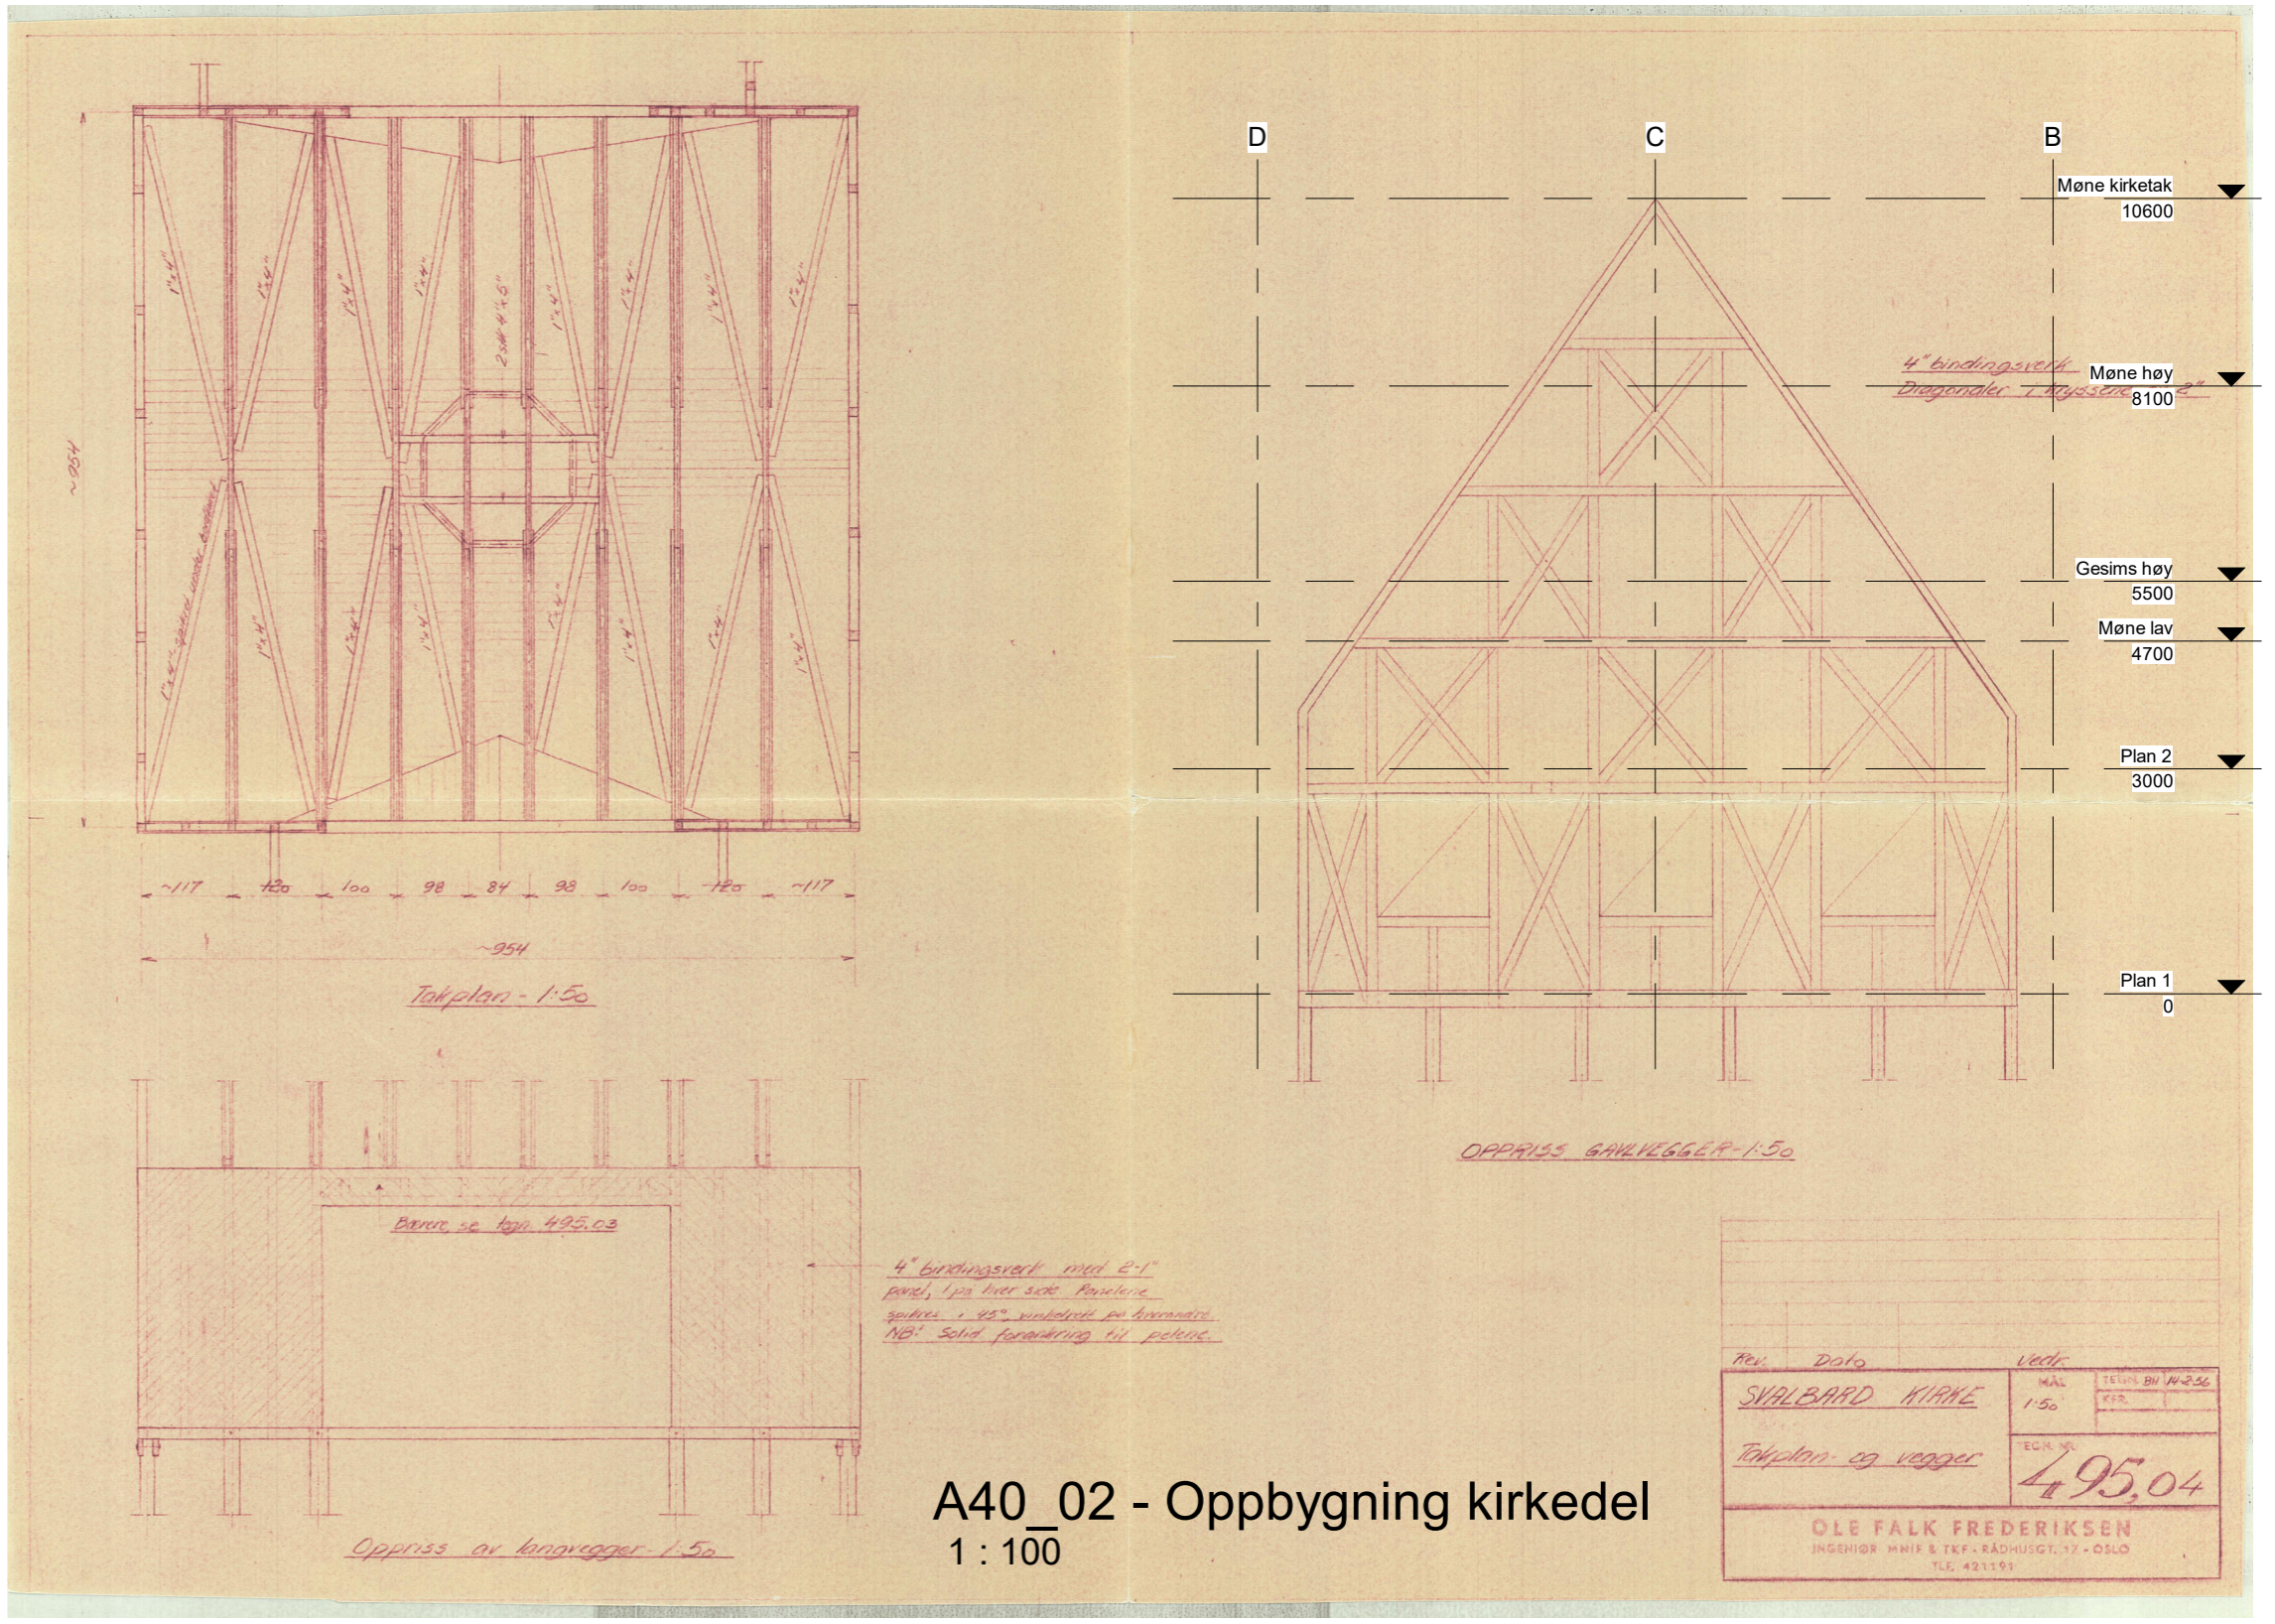

A40\_02 - Oppbygning kirkedeltak  
1 : 100

Røde mål er kontrollmålt av arkitekt mai 2021.

Sorte målsetninger er satt på det avfotograferte tegningsunderlaget datert 1956. Kirken ble bygget i 57/58. Det er gjort enkelte oppgraderinger av bygningsmassen i etterkant, men det er ikke gjort vesentlige tiltak på taket.

Før bestilling av materialer og produksjon av elementer må det kontrollmåles på stedet.

PROSJEKT: Svalbard Kirke tak		Målestokk:	
TEGNINGSNAVN: Fasade Sør		DATO: 26.05.2021	SKALA: 1 : 100
STATUS: Skisseprosjekt	TEGNINGS NUMMER: A40_02	TEGN./KONTR: ISV / LW	REV. NR.: REV. DATO:
TILTAKSHAVER: STATSBYGG	ARKITEKT: LPO	Løpenseret PB 400 9171 Longyearbyen	