
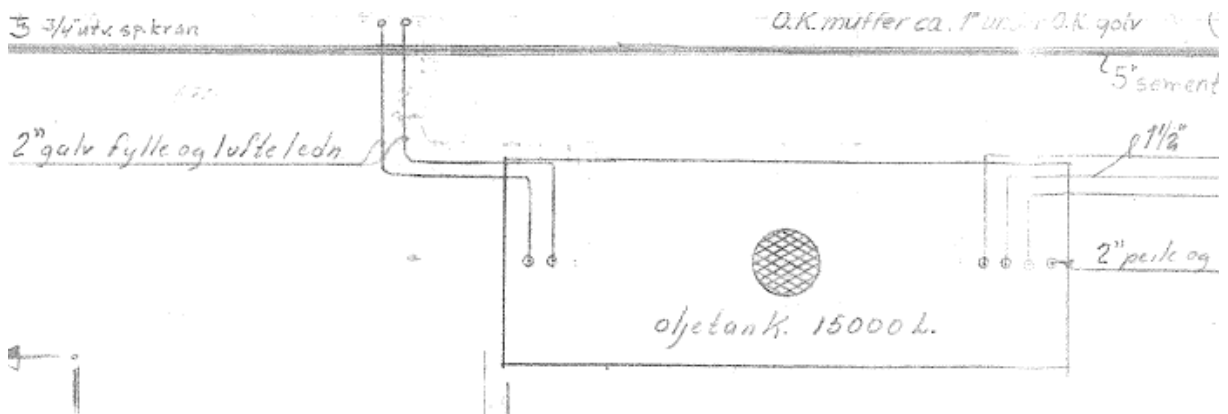


Oppdragsbeskrivelse

1 Generell beskrivelse

Formål med anskaffelsen er å fjerne 4 gamle oljetanker som er nedgravd i grunnen utenfor bygg 1 ved Kristiansund videregående skole i Kristiansund.

Utsnitt fra gamle tegninger:

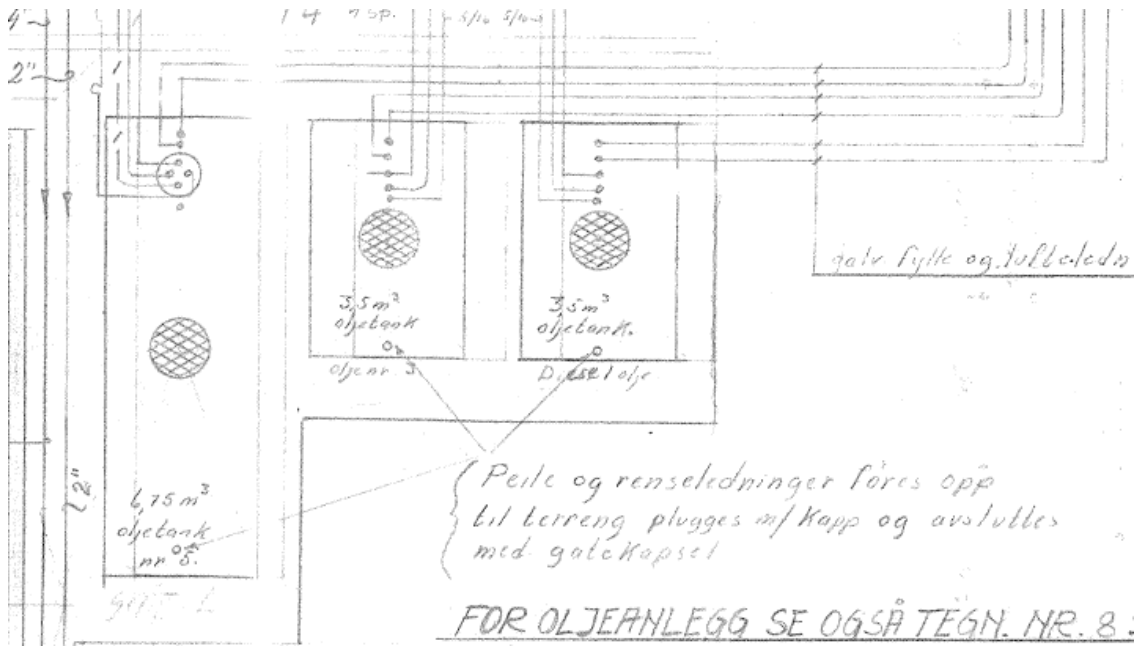

2 Leveransebeskrivelse

Anskaffelsen gjelder oppgraving og fjerning av 4 oljetanker, installering av 1 ny oljetank på 3 m3, planering og reasfaltering av utgravd område, som beskrevet i dette dokumentet og i kravspesifikasjonen (vedlegg 2 til konkurransegrunnlaget), samt styring av denne.

Dokumentasjon av oppfylling av aktuelle miljøkrav.

Leveransen omfatter også FDV-dokumentasjon og testing og opplæring i bruk nivåmåleutstyret.

2.1 Volum

Tømming og rensing av 4 oljetanker, asfaltsaging, fjerning av asfalt, avdekning av tanker, opptaking og fjerning av tanker, fjerne røropplegg til gamle tanker, anordne gruve for ny tank, levere ny dobbelvegg GUP-tank med overfyllingsvern og nivåmåler, tilkobling av ny tank til eksisterende røropplegg i grunnen, sikring av røropplegg i grunnen som ikke lengre skal brukes, påfyllingsrør og lufterør legges inn til vegg, fylling, pukking, grusing, oppretting for asfaltering, asfaltering

Ny tank må monteres i henhold til gjeldende forskrifter.

Tanken må forankres og avlastes, slik at den tåler trafikk over.

3 Gjennomføring

Oppdragsgiver har varslet kommunen om at det vil bli installert ny tank. Leverandør må sørge for nødvendige meldinger til kommunen i forbindelse med fjerning av tanker.

Leverandør er ansvarlig for skader på anleggene som beviselig kan henføres tilbake på utført arbeid.

Ansvarsforsikring i henhold til NS 8407 punkt 8.2 skal dokumenteres ved kontraktsstart og ny dokumentasjon skal oversendes MRFK uoppfordret ved fornyelse av forsikringen.

4 Seriøsitetsbestemmelser

Leverandør plikter å oppfylle seriøsitetsbestemmelsene beskrevet i konkurransegrunnlaget vedlegg nr. 6.

5 Befaring

Det blir anledning til å komme på befaring ved skolen og Oppdragsgiver setter opp én befaring. Interesserte må melde seg på til e-postadressen under. Befaring blir *kun* gjennomført dersom det er påmeldte.

Dato og klokkeslett for befaring: torsdag 18. november kl. 13:00.

Befaringen er felles og alle påmeldte må møte til starttidspunktet.

Påmelding på e-post til teamleder Eirik Sigbjørnsen (eirik.sigbjørnsen@mrfylke.no) senest 1 virkedag før befaringstidspunktet.

Leverandøren dekker selv alle sine utgifter knyttet til befaring og utarbeiding av tilbud.