




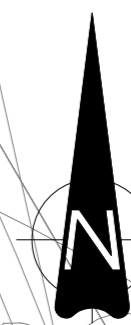

Tegningsnummer	Revisjon
A-10-00-01	D01

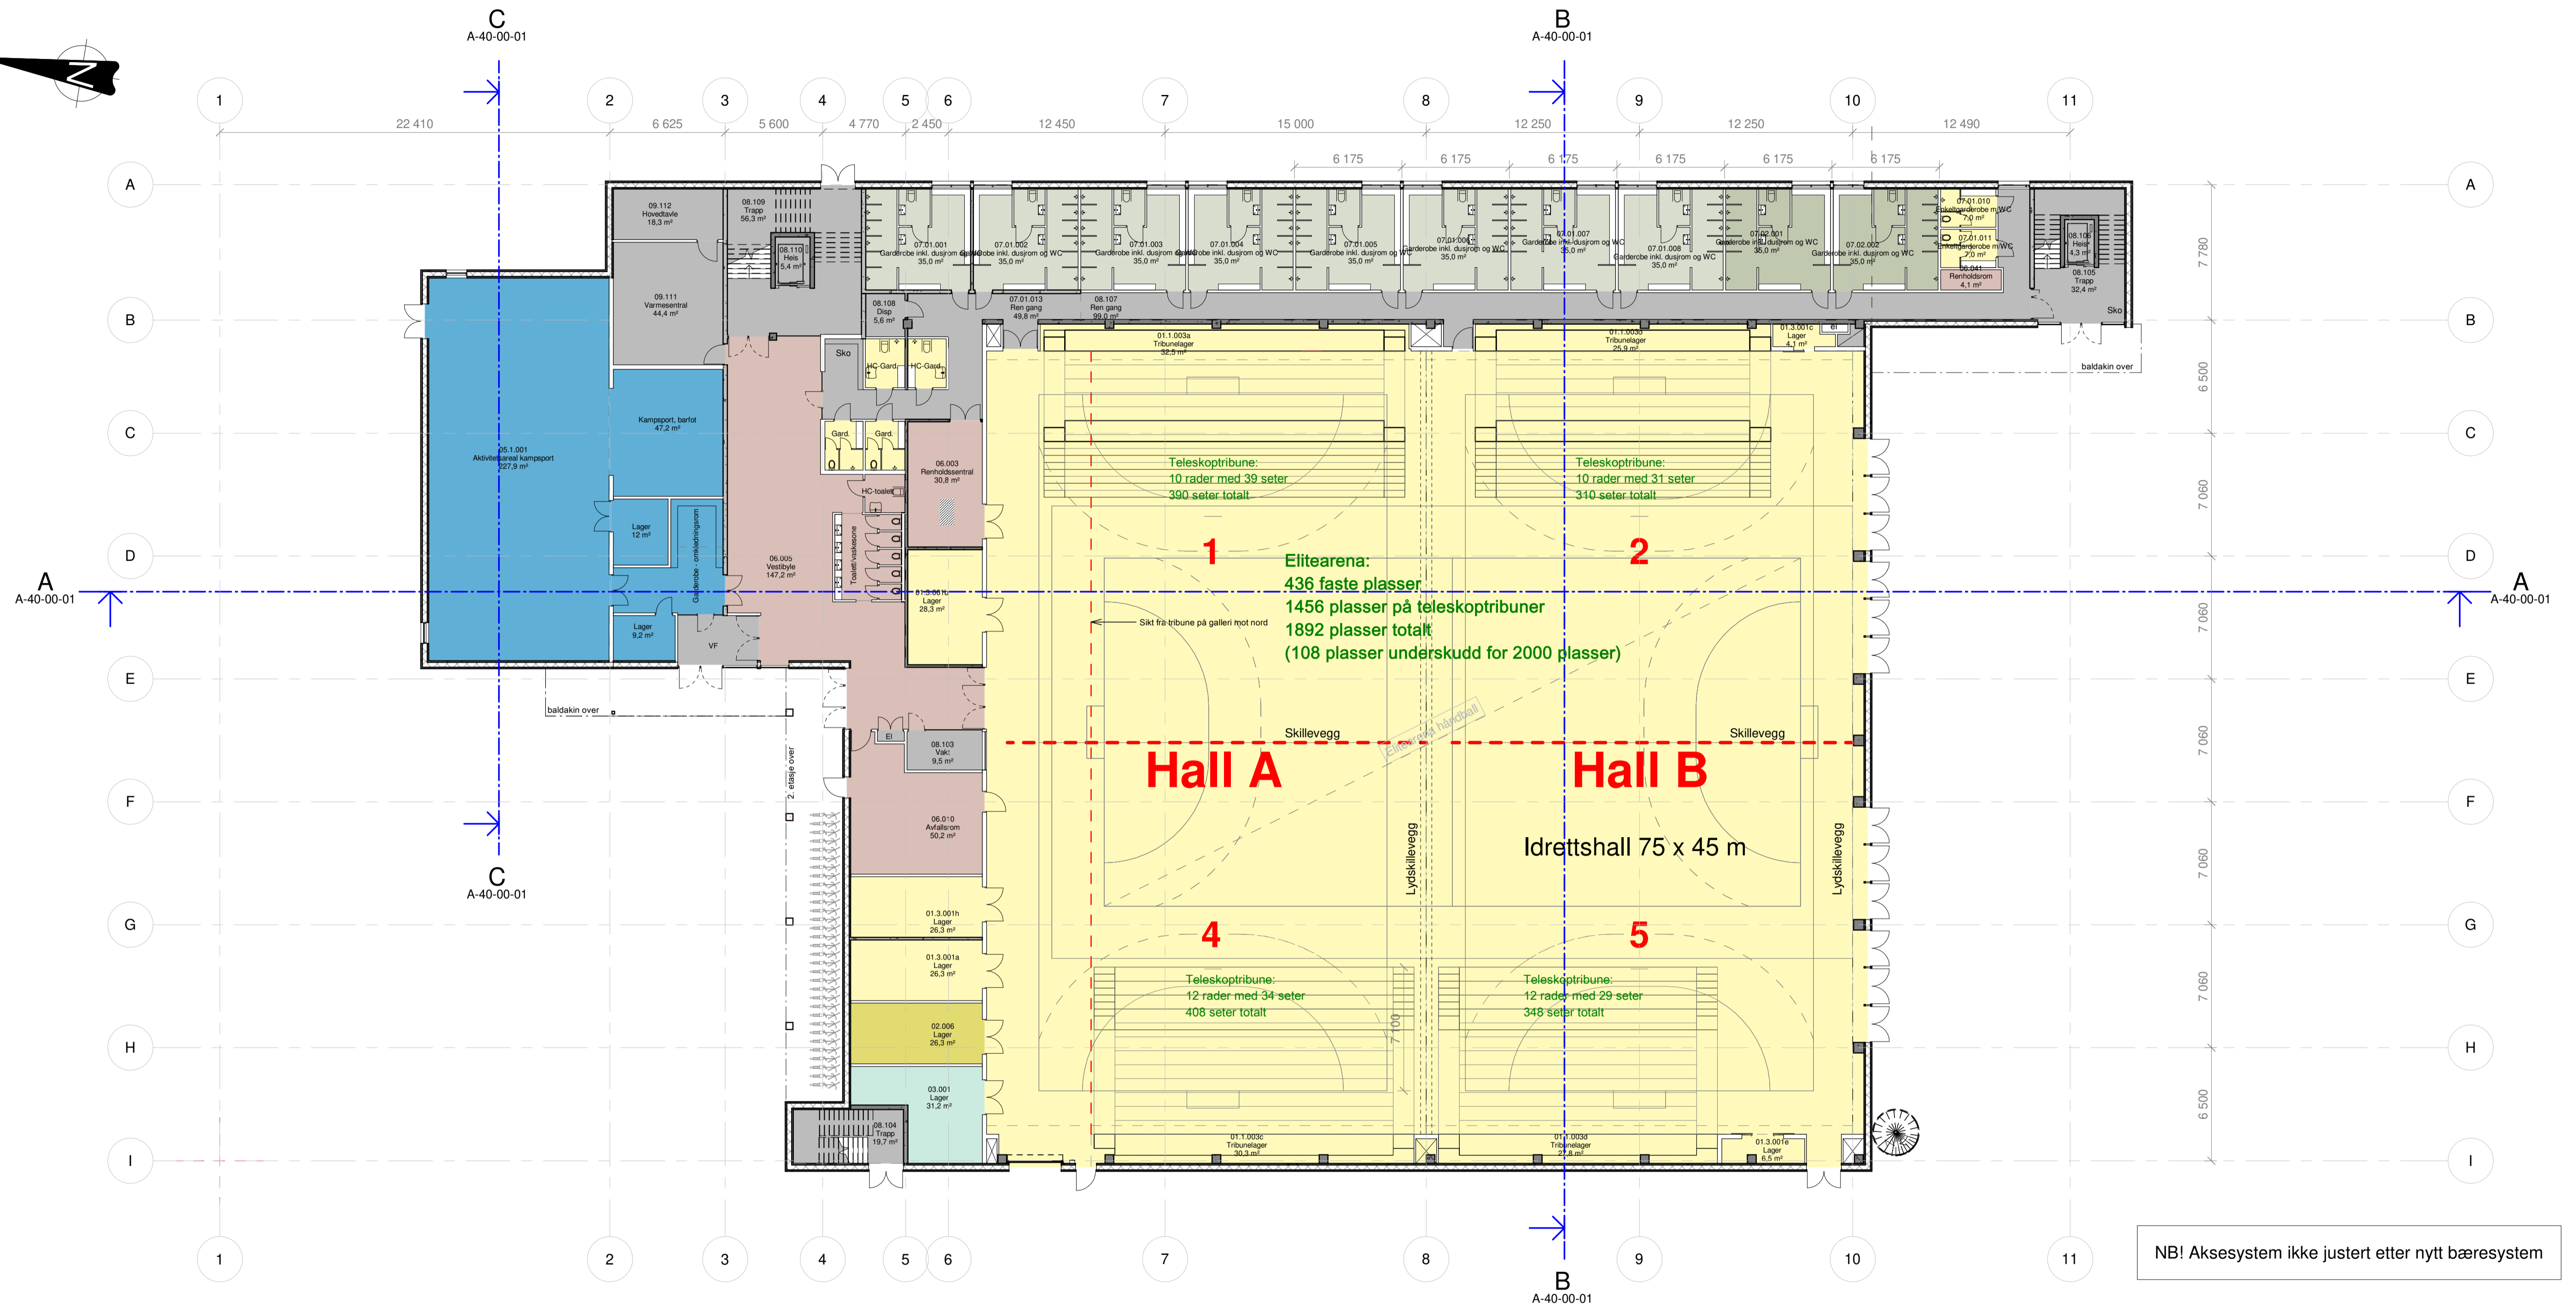

D01	2021-08-27	Situasjonsplan tilpasset alternativ C	hargru	maulv	maulv
Rev.	Dato	Beskrivelse	Utarbeidet	Fagkontroll	Godkjent
<small>Dette dokumentet er utarbeidet av Norconsult AS som del av det oppdraget som fremgår nedenfor. Opphavsretten tilhører Norconsult AS. Dokumentet må bare benyttes til det formål som oppdragsavtalen beskriver, og må ikke kopieres eller gjøres tilgjengelig på annen måte eller i større utstrekning enn formålet tilsier.</small>					
Møre & Romsdal Fylkeskommune/HENT					Målestokk 1 : 500
SPJELKAVIK ARENA Situasjonsplan					
Alternativ C- klatrehall kuttet + hall C kuttet					
Norconsult		Oppdragsnummer 5209110	Tegningsnummer A-10-00-01	Revisjon D01	

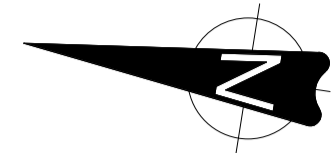

Arealkategorier ihht. romprogram

- Disp.
- Fellesfunksjoner
- Garderobesone 1
- Garderobesone 2
- Idrettshall
- Kampsportarena
- Klatrehall
- MRFK
- Uprogrammert

Oversikt Bruttoareal	
Etasje	Areal
Plan 01	4126 m ²
Plan 02	1672 m ²
Plan 03 (Mellom takstoler)	144 m ²
Totalt BTA	5942 m²

D03	2021-08-18	Alternativ C - uten klatrehall og hall C	hargru	maulv	maulv
D02	2021-03-26	Revidert skisseprosjekt	hargru	maulv	maulv
D01	2021-01-22	Skisseprosjekt til godkjenning	hargru	maulv	maulv
Rev.	Dato	Beskrivelse	Utarbeidet	Fagkontroll	Godkjent



Dette dokumentet er utarbeidet av Norconsult AS som del av det oppdraget som fremgår nedenfor. Opphavsretten tilhører Norconsult AS. Dokumentet må bare benyttes til det formål som oppdragsavtalen beskriver, og må ikke kopieres eller gjøres tilgjengelig på annen måte eller i større utstrekning enn formålet tilsier.

Møre & Romsdal Fylkeskommune/HENT Målestokk (gjelder A1) 1 : 200

SPJELKAVIK ARENA
Plan 01

Alternativ C - Klatrehall kuttet + hall C kuttet


Norconsult	Oppdragsnummer 5209110	Tegningsnummer A-20-01-01	Revisjon D03
-------------------	---------------------------	------------------------------	-----------------

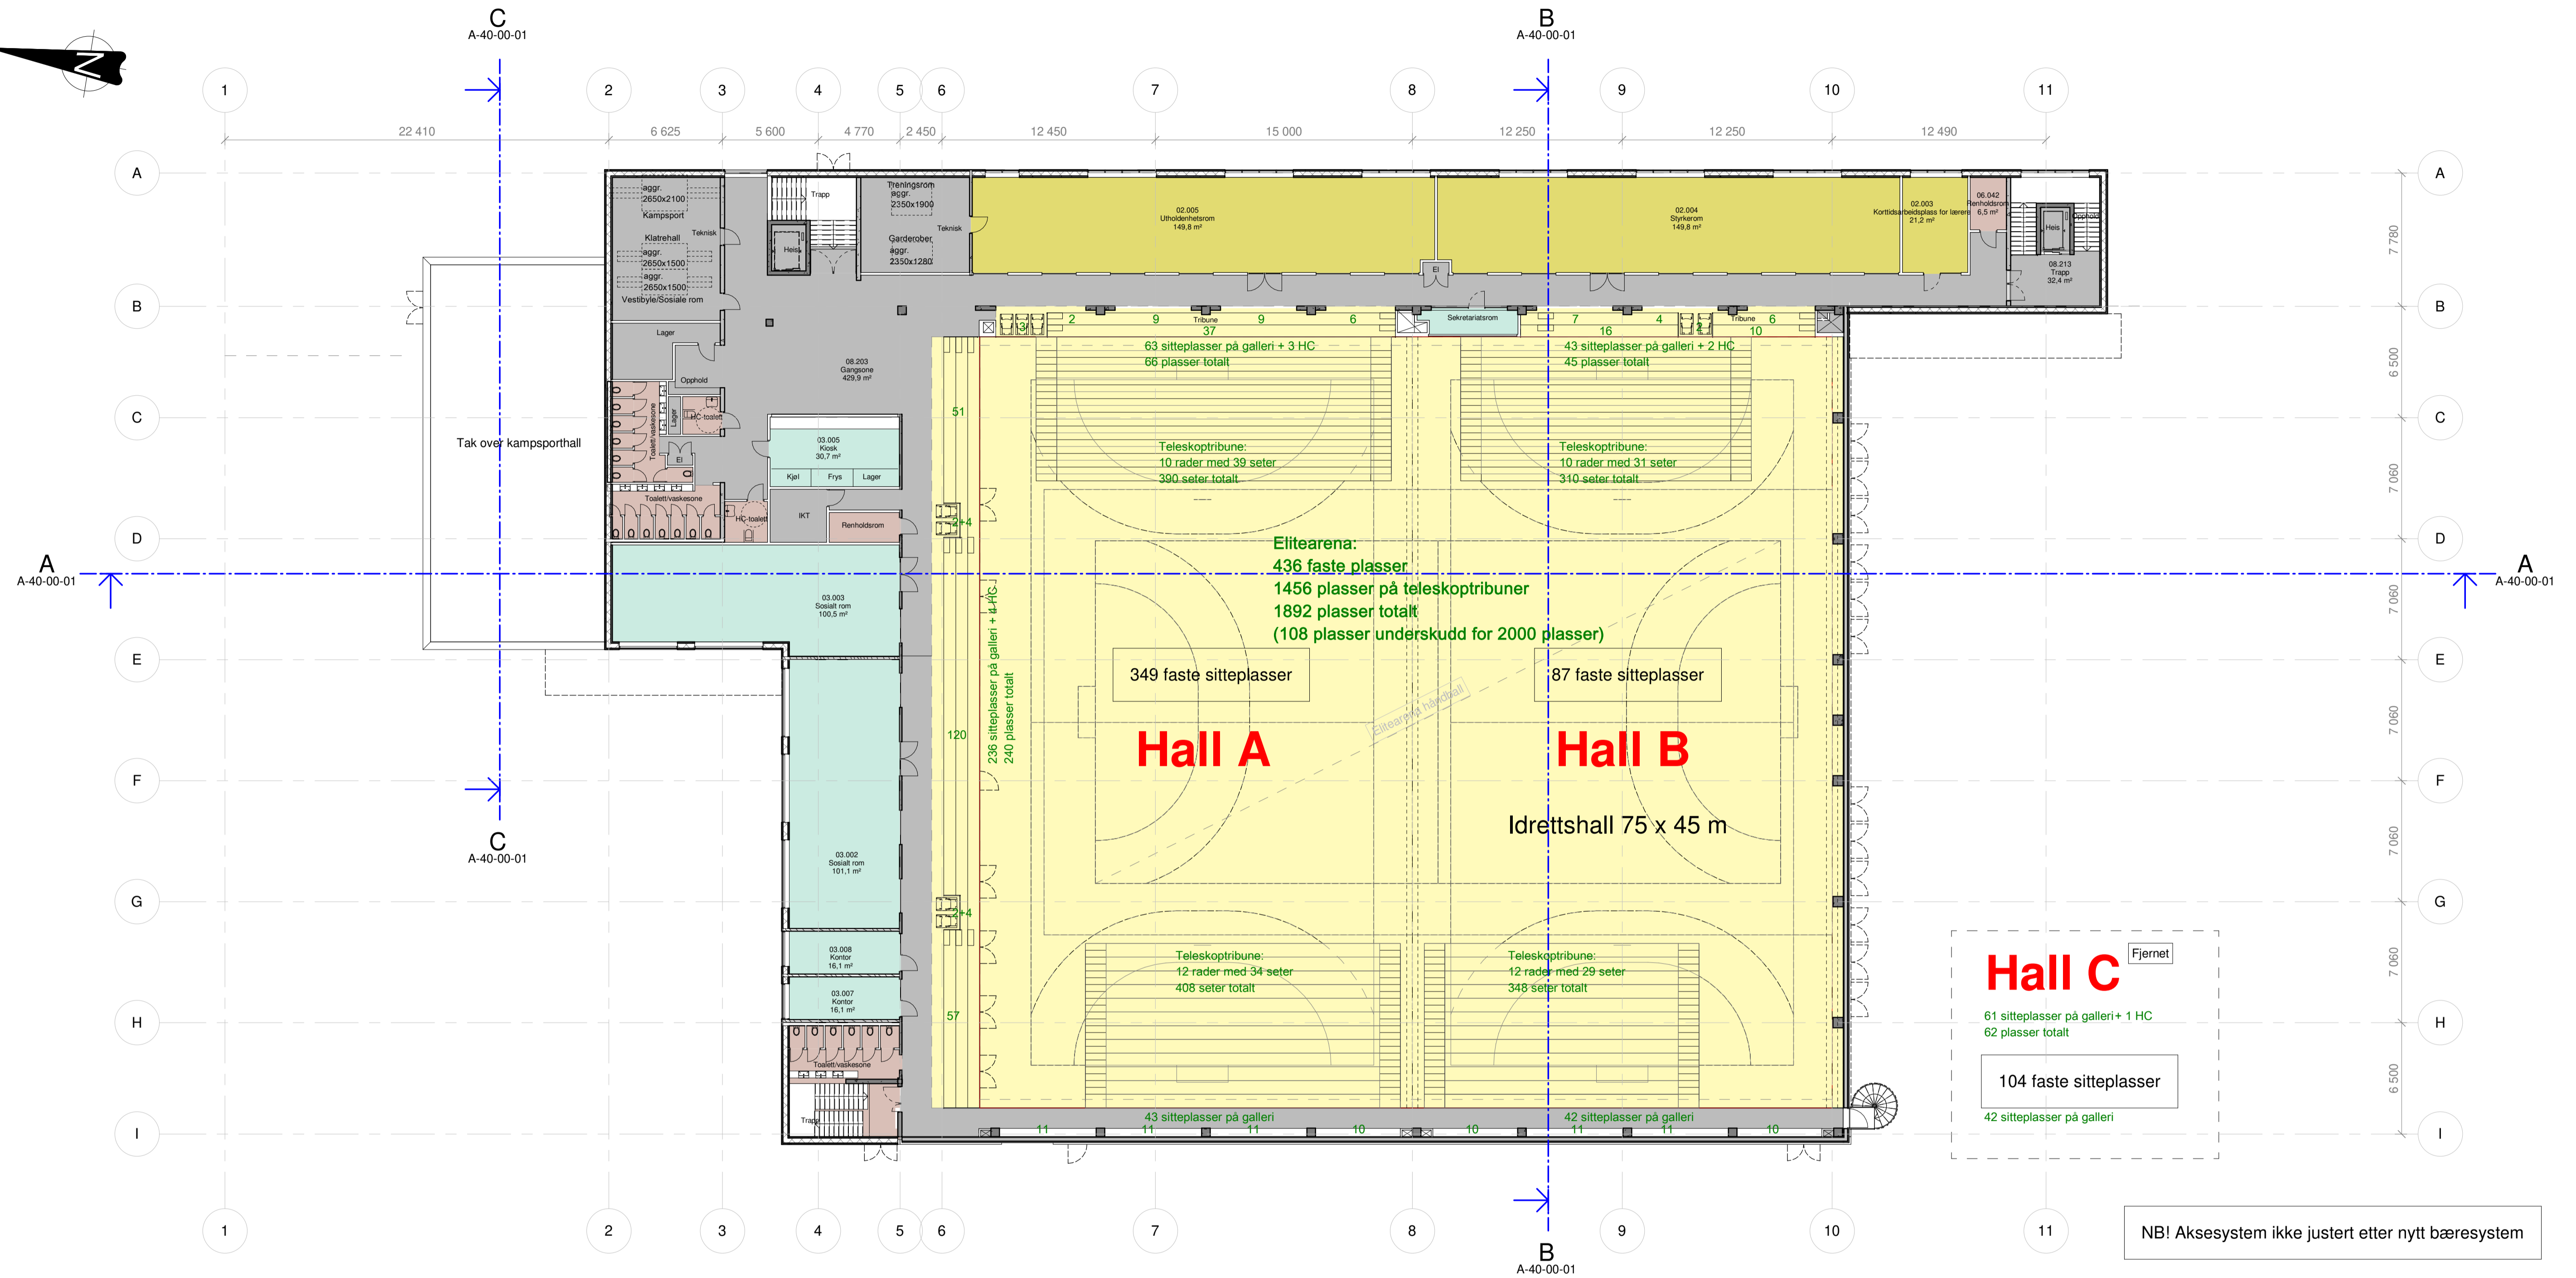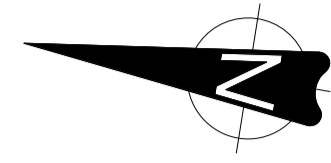


Arealkategorier ihht. romprogram

- Disp.
- Fellesfunksjoner
- Garderobesone 1
- Garderobesone 2
- Idrettshall
- Kampsportarena
- Klatrehall
- MRFK
- Uprogrammert

UK takkonstruksjon - Øst
1 : 200

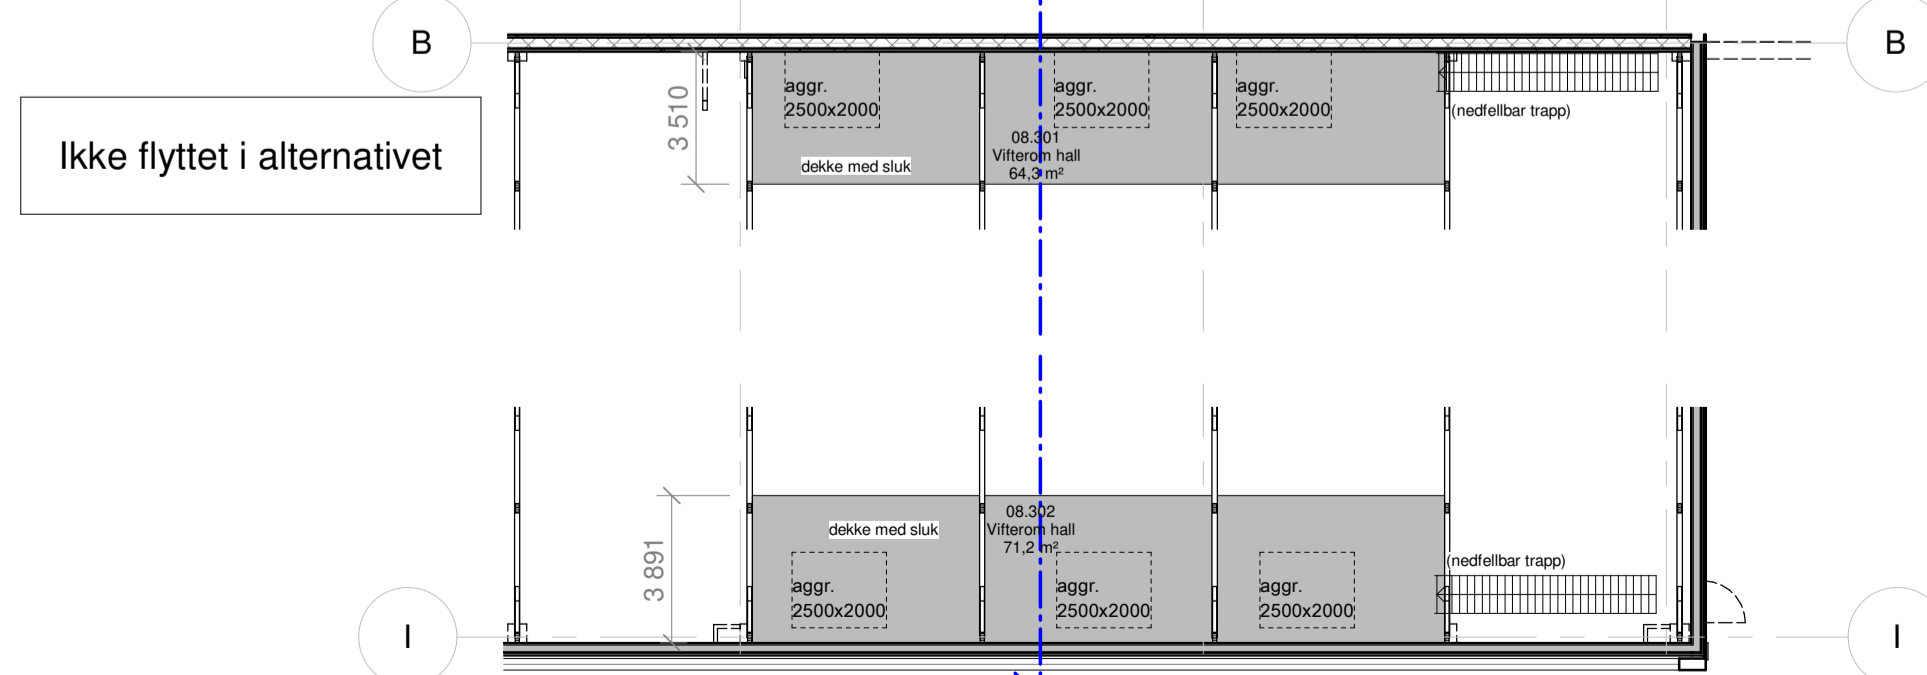

UK takkonstruksjon - Vest
1 : 200

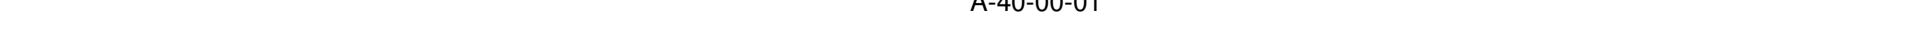

Oversikt Bruttoareal	
Etasje	Areal
Plan 01	4126 m ²
Plan 02	1672 m ²
Plan 03 (Mellom takstoler)	144 m ²
Totalt BTA	5942 m²

Rev.	Dato	Beskrivelse	Utarbeidet	Fagkontroll	Godkjent
D03	2021-08-18	Alternativ C - uten klatrehall og hall C	hargru	maulv	maulv
D02	2021-03-26	Revidert skisseprosjekt	hargru	maulv	maulv
D01	2021-01-22	Skisseprosjekt til godkjenning	hargru	maulv	maulv


Dette dokumentet er utarbeidet av Norconsult AS som del av det oppdraget som fremgår nedenfor. Opphavsretten tilhører Norconsult AS. Dokumentet må bare benyttes til det formål som oppdragsavtalen beskriver, og må ikke kopieres eller gjøres tilgjengelig på annen måte eller i større utstrekning enn formålet tilsier.

Møre & Romsdal Fylkeskommune/HENT Målestokk (gjelder A1) 1 : 200


SPJELKAVIK ARENA
Plan 02

Alternativ C- klatrehall kuttet + hall C kuttet


Norconsult	Oppdragsnummer	Tegningsnummer	Revisjon
	5209110	A-20-02-01	D03

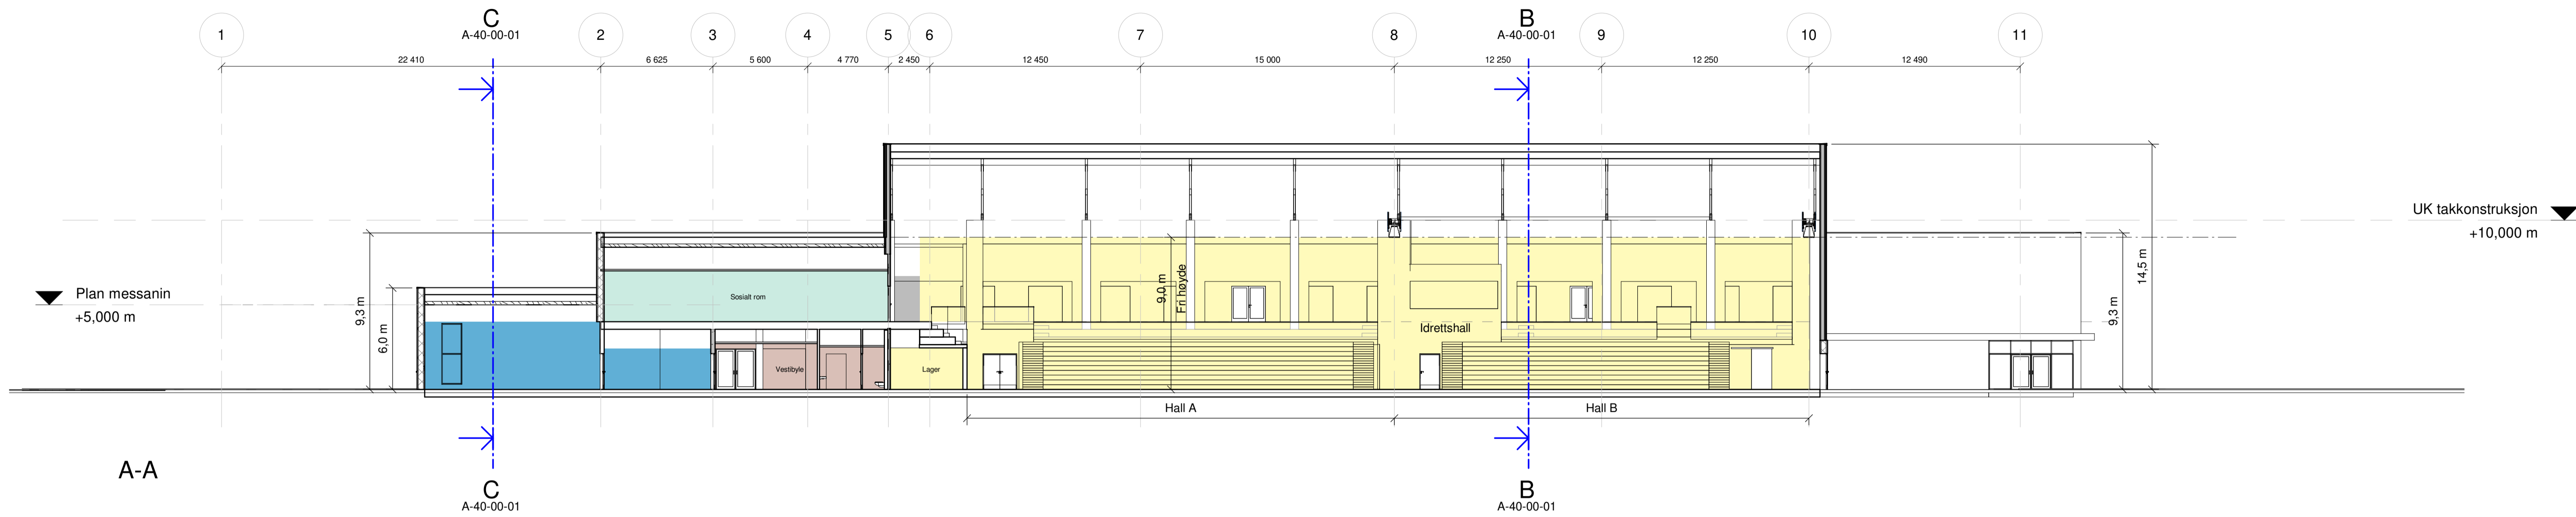

A-A

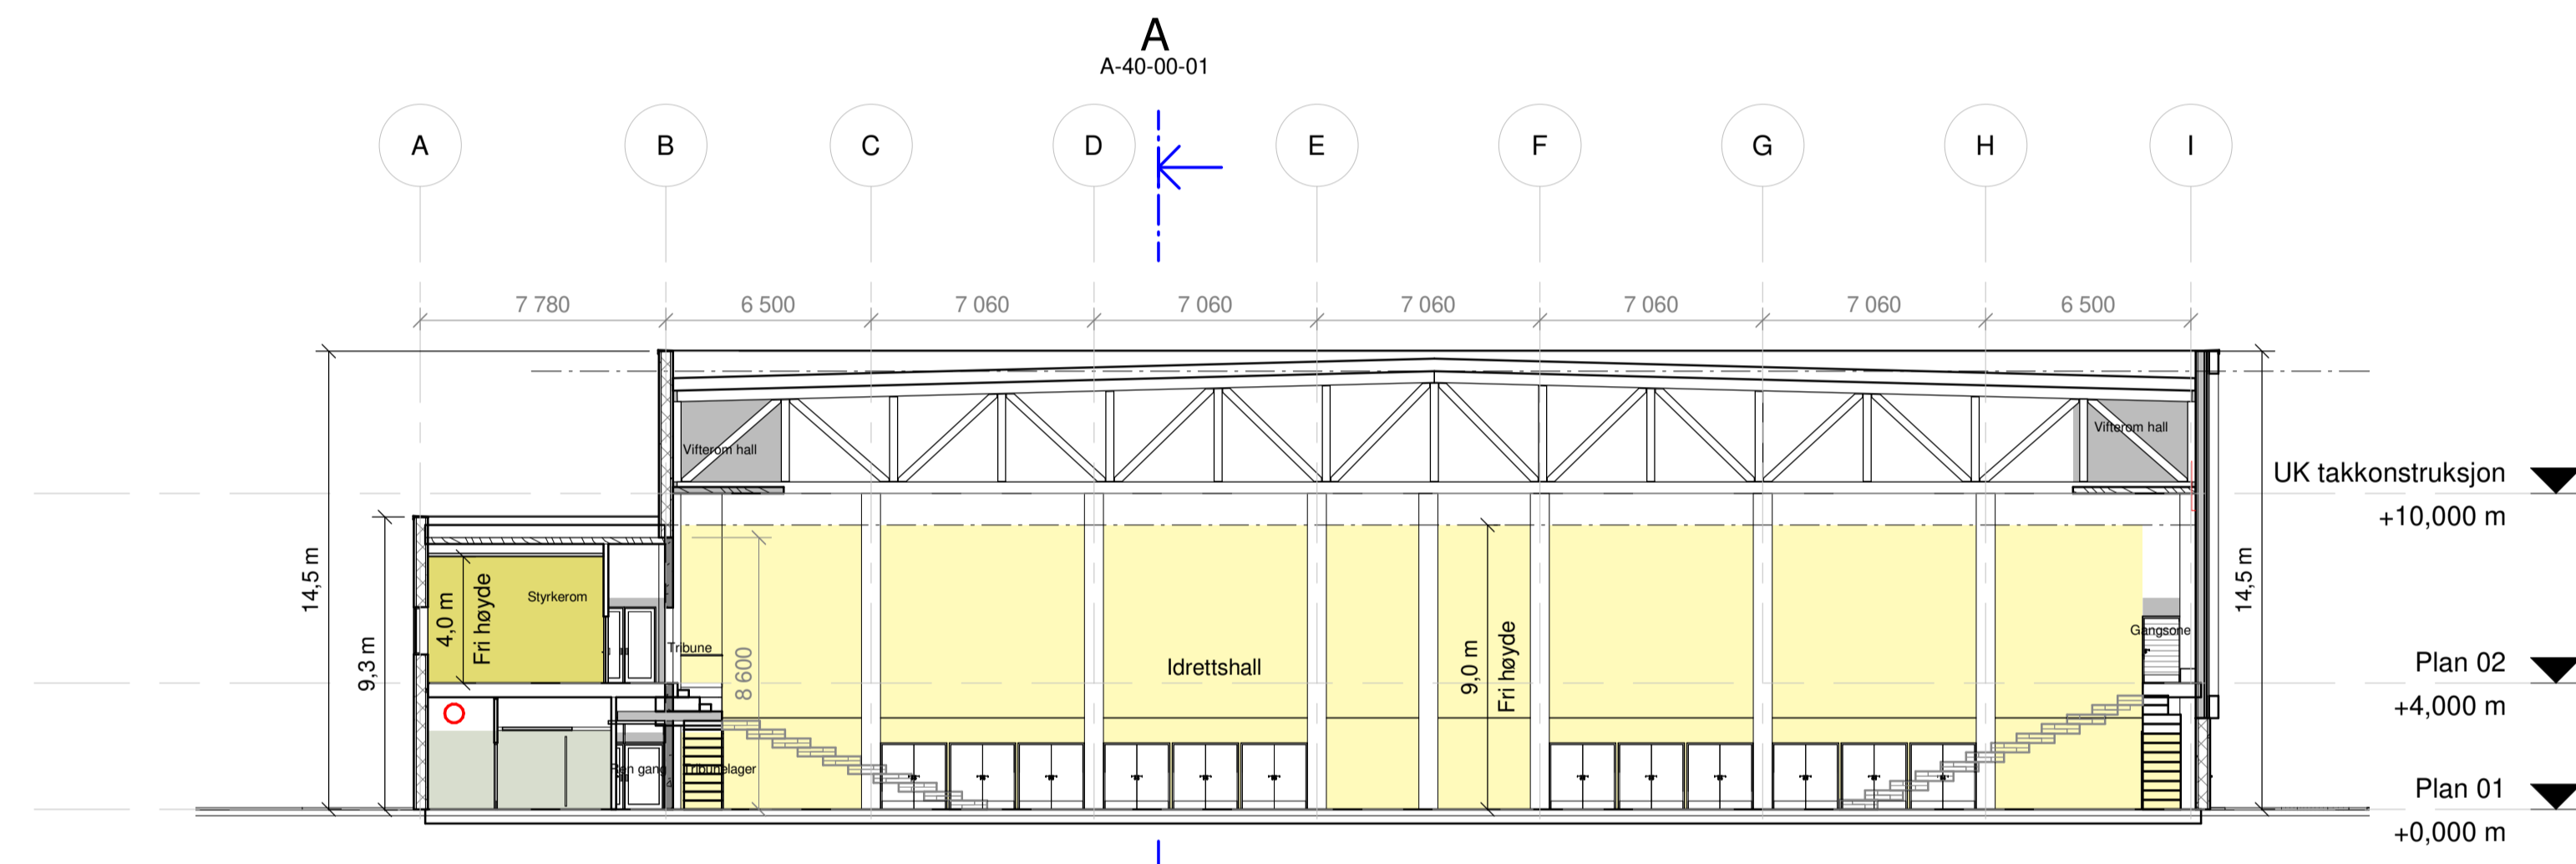

B-B

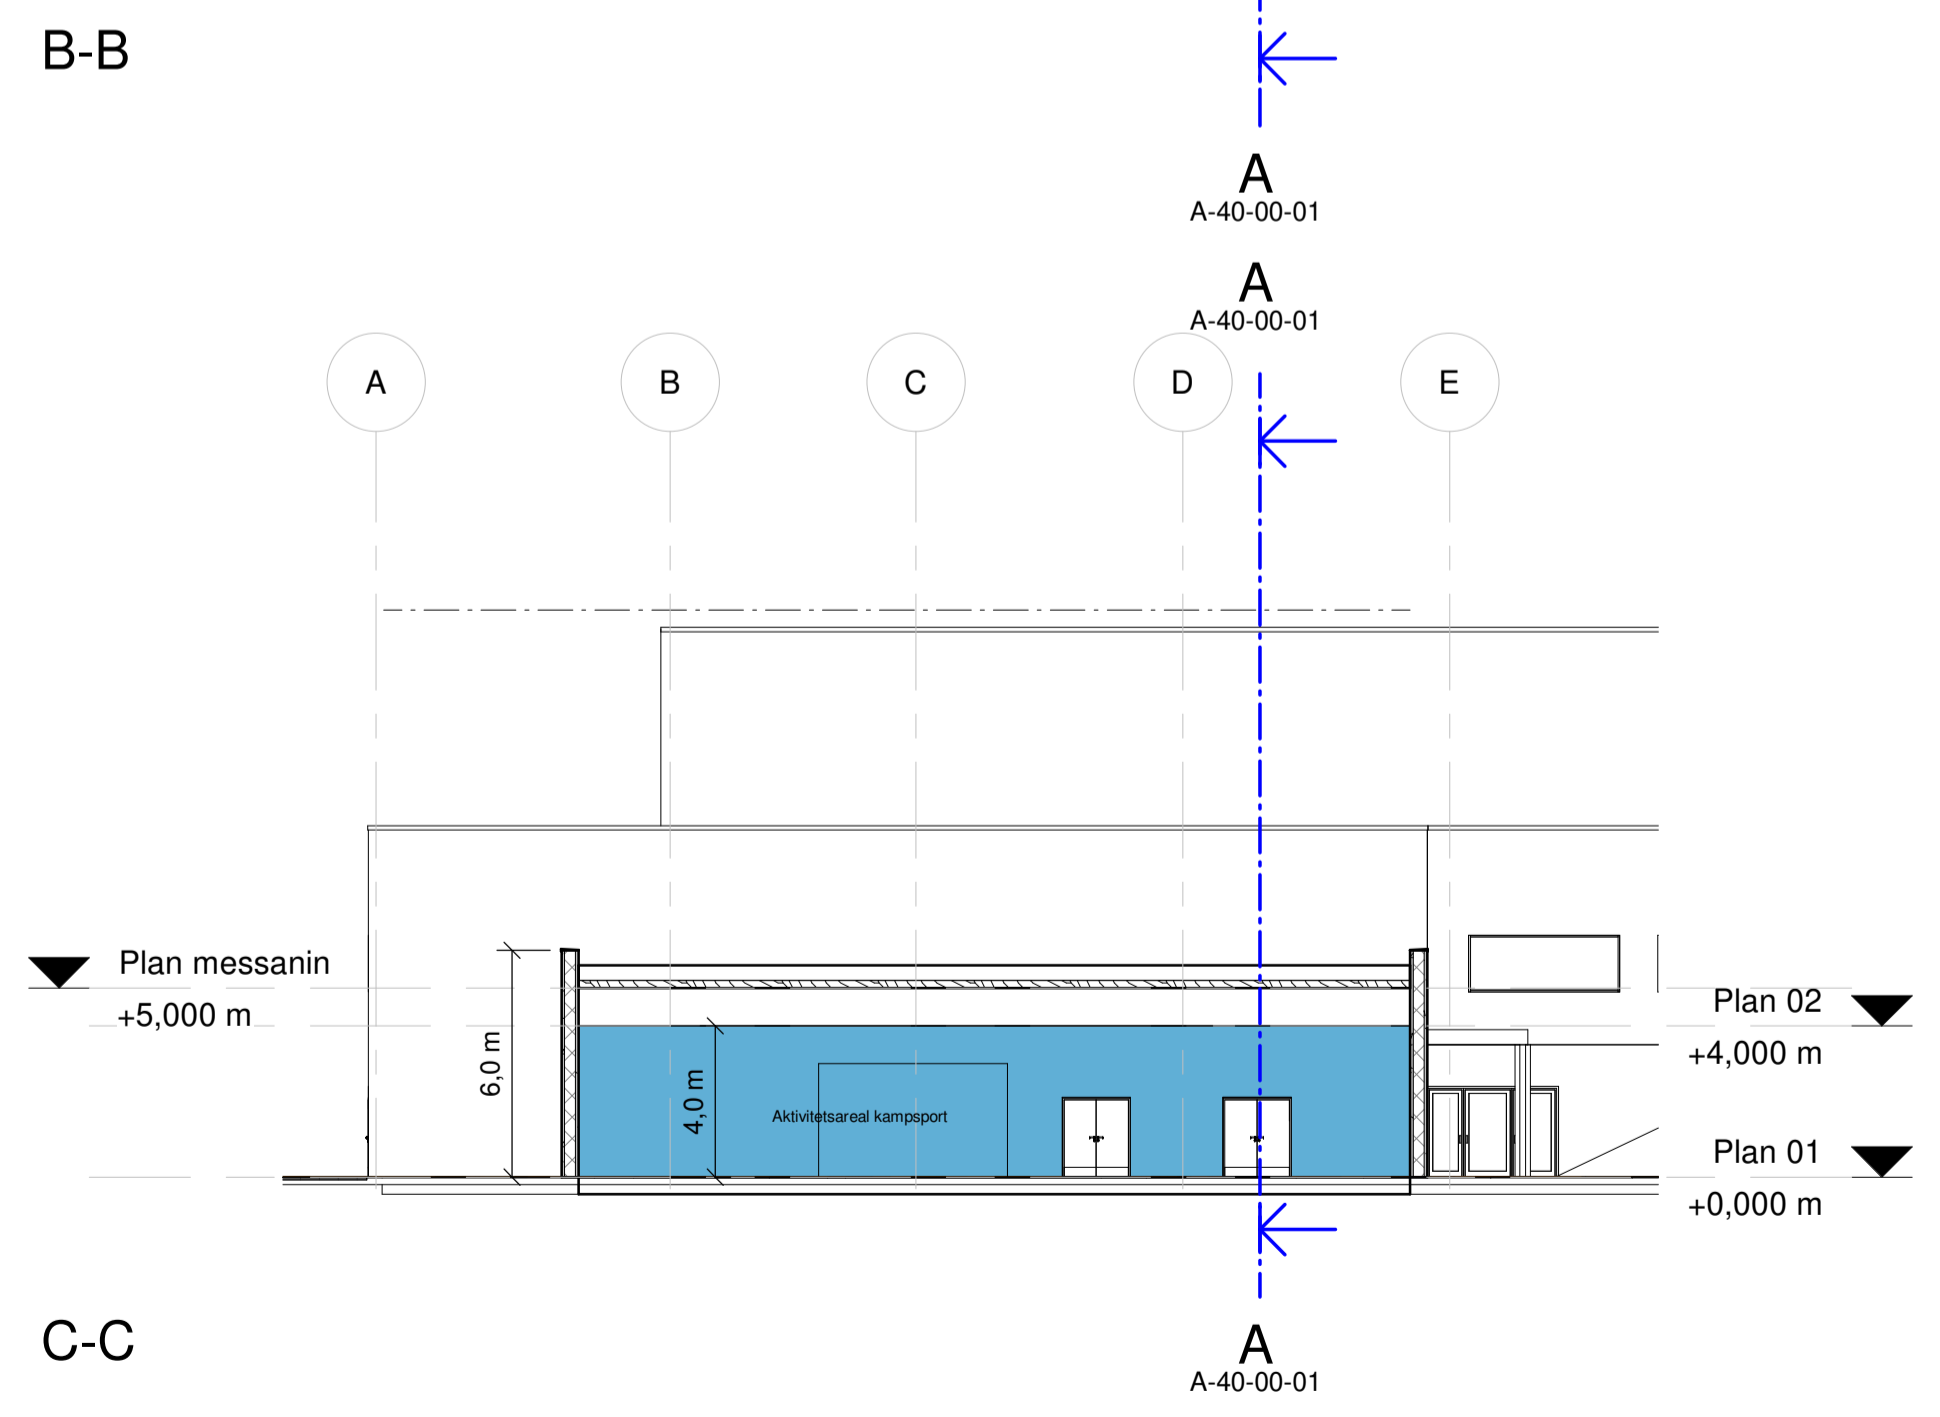

C-C

Tegningsnummer	Revisjon
A-40-00-01	D03

D03	2021-08-18	Alternativ C - uten klatrehall og hall C	hargru	maulv	maulv
D02	2021-03-26	Revidert skisseprosjekt	hargru	maulv	maulv
D01	2021-01-22	Skisseprosjekt til godkjenning	hargru	maulv	maulv
Rev.	Dato	Beskrivelse	Utarbeidet	Fagkontroll	Godkjent

Dette dokumentet er utarbeidet av Norconsult AS som del av det oppdraget som fremgår nedenfor. Opphavsretten tilhører Norconsult AS. Dokumentet må bare benyttes til det formål som oppdragsavtalen beskriver, og må ikke kopieres eller gjøres tilgjengelig på annen måte eller i større utstrekning enn formålet tilsier.


Møre & Romsdal Fylkeskommune/HENT 1 : 200

SPJELKAVIK ARENA
Snitt A-A, B-B, C-C


Alternativ C - Klatrehall kuttet + hall C kuttet

Norconsult	Oppdragsnummer	Tegningsnummer	Revisjon
	5209110	A-40-00-01	D03


2021-08-18 08:28:03

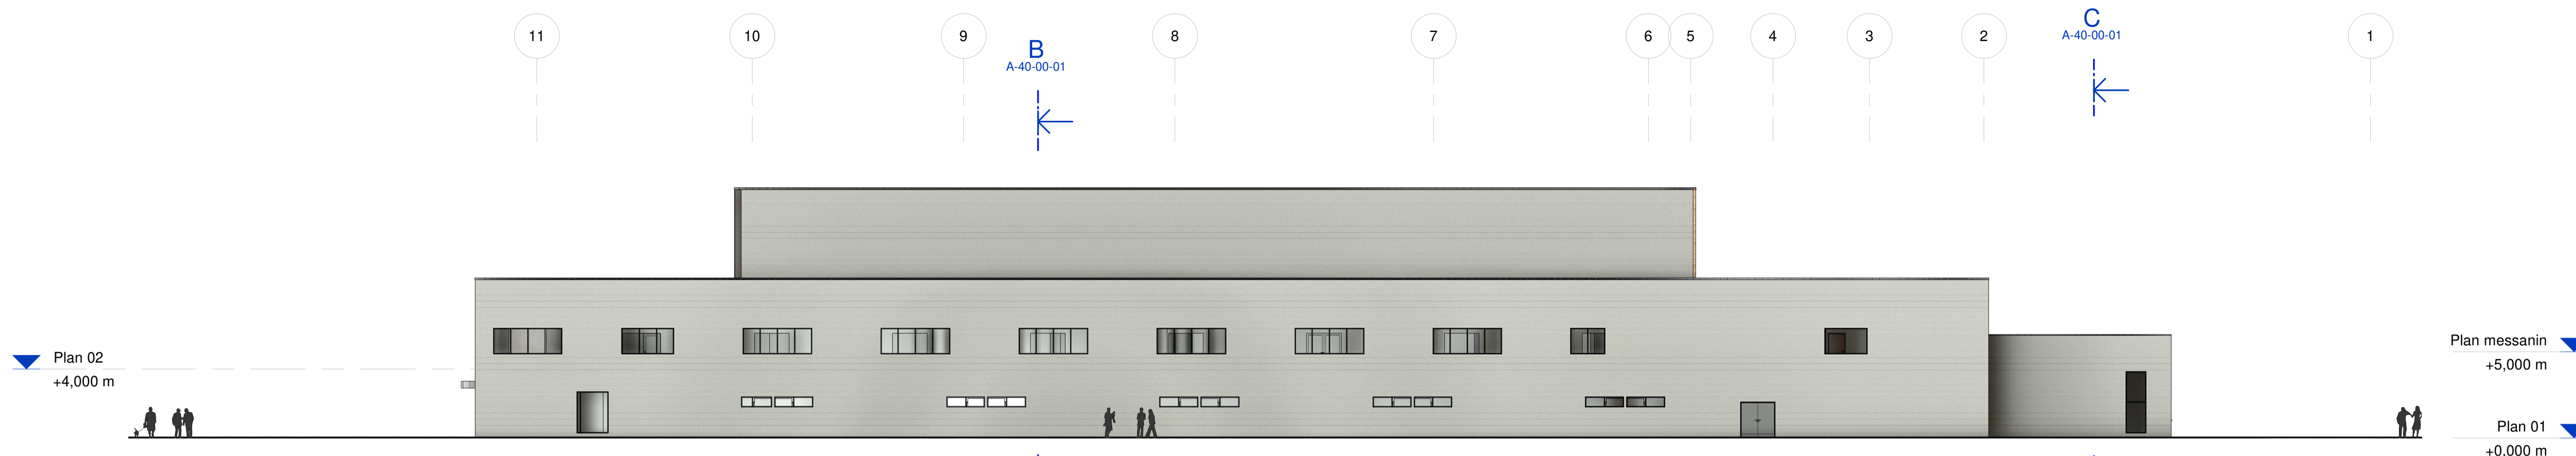

Fasade øst
1 : 200

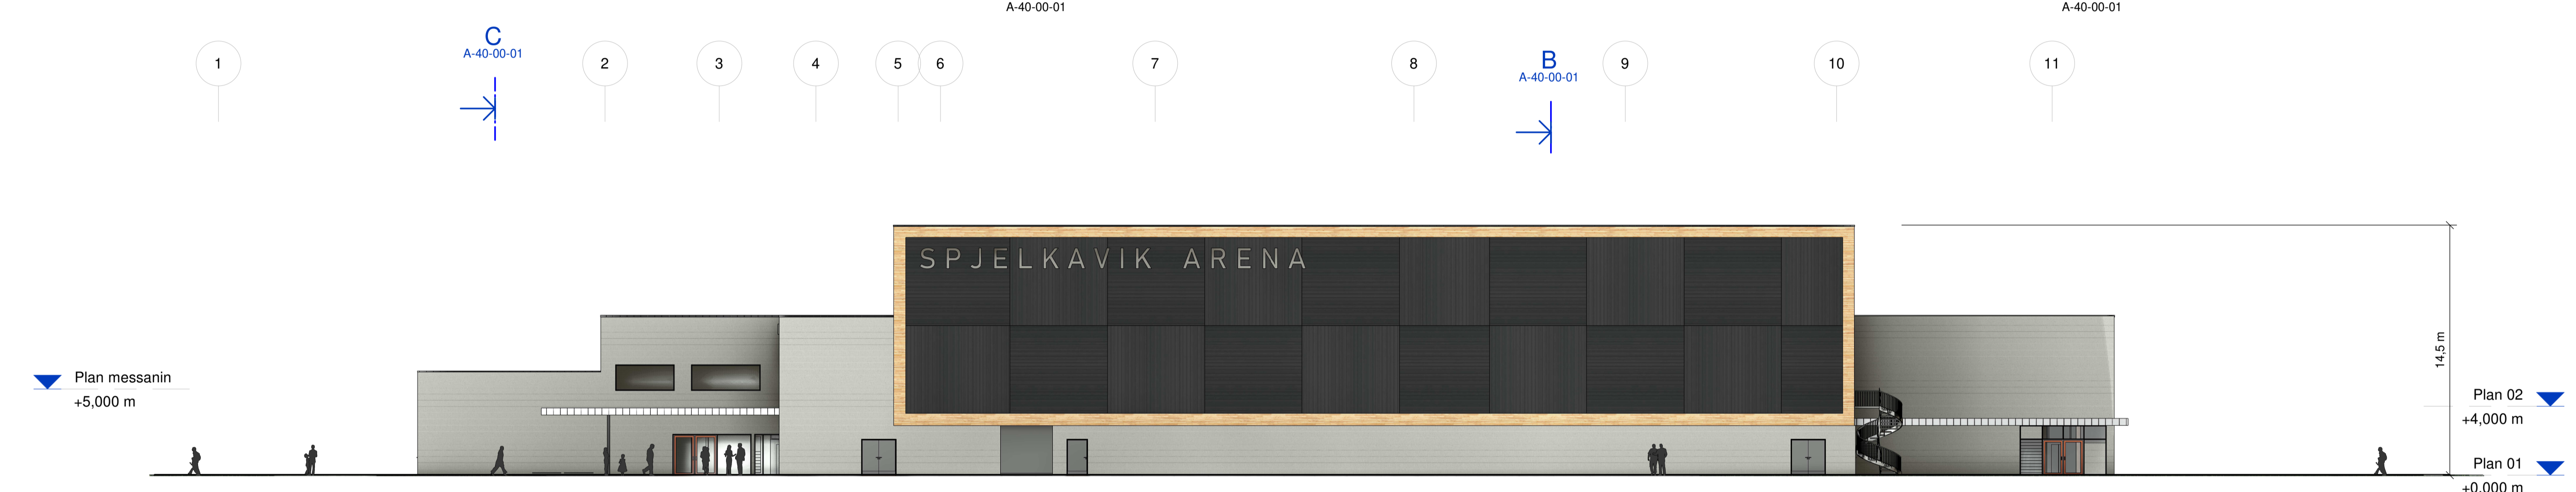

Fasade vest
1 : 200

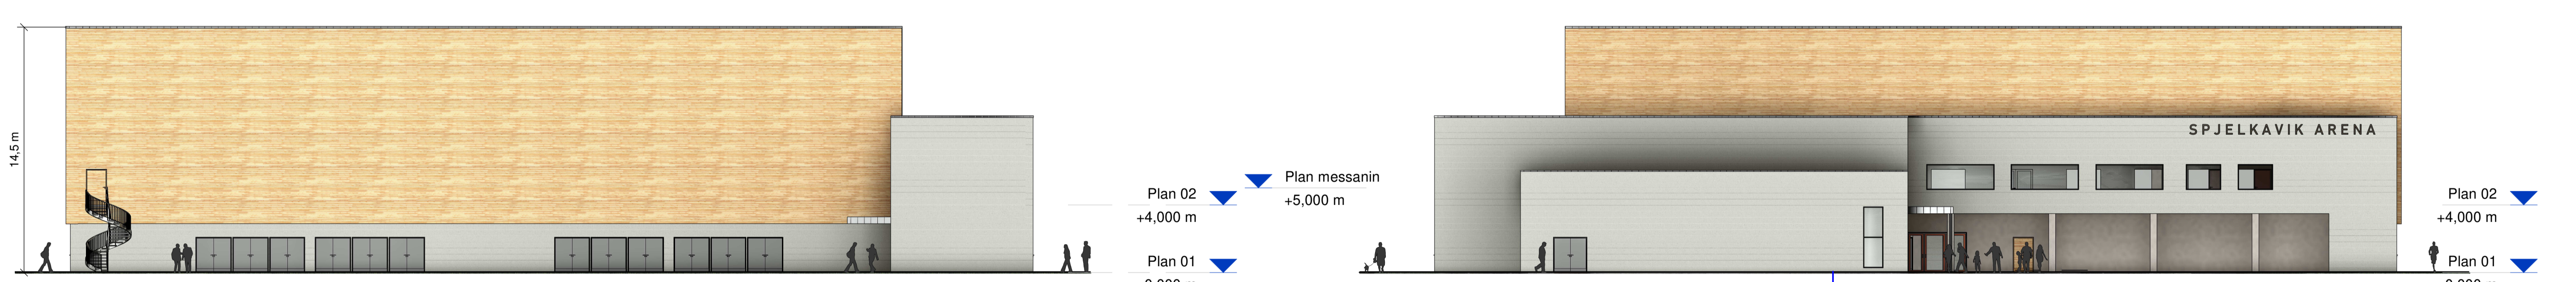

Fasade syd
1 : 200



Fasade nord
1 : 200

Rev.	Dato	Beskrivelse	Utarbeidet	Fagkontroll	Godkjent
D03	2021-08-18	Alternativ C - uten klatrehall og hall C	hargru	maulv	maulv
D02	2021-03-26	Revidert skisseprosjekt	hargru	maulv	maulv
D01	2021-01-22	Skisseprosjekt til godkjenning	hargru	maulv	maulv

Dette dokumentet er utarbeidet av Norconsult AS som del av det oppdraget som fremgår nedenfor. Opphavsretten tilhører Norconsult AS. Dokumentet må bare benyttes til det formål som oppdragsavtalen beskriver, og må ikke kopieres eller gjøres tilgjengelig på annen måte eller i større utstrekning enn formålet tilsier.

Målestokk (gjelder A1)
1 : 200

Møre & Romsdal Fylkeskommune/HENT
SPJELKAVIK ARENA
Fasader

Alternativ C- klatrehall kuttet + hall C kuttet

Norconsult	Oppdragsnummer 5209110	Tegningsnummer A-43-01-01	Revisjon D03
------------	---------------------------	------------------------------	-----------------

Arealoversikt					
Nr	Romnavn	Mengder	Etasje	Programmert Areal	Funksjon
		Areal			
03.001	Lager	31 m ²	Plan 01	30 m ²	Disp.
03.002	Sosialt rom	101 m ²	Plan 02	100 m ²	Disp.
03.003	Sosialt rom	100 m ²	Plan 02	100 m ²	Disp.
03.005	Kiosk	31 m ²	Plan 02	30 m ²	Disp.
03.006	Sekretariatsrom	8 m ²	Plan 02	10 m ²	Disp.
03.007	Kontor	16 m ²	Plan 02	15 m ²	Disp.
03.008	Kontor	16 m ²	Plan 02	15 m ²	Disp.
Disp.: 7		303 m ²		300 m ²	
06.002	Publikumstolett	1 m ²	Plan 01	2 m ²	Fellesfunksjoner
06.003	Renholdssentral	31 m ²	Plan 01	30 m ²	Fellesfunksjoner
06.005	Vestibyle	147 m ²	Plan 01	0 m ²	Fellesfunksjoner
06.006	Toalett/vaskesone	11 m ²	Plan 02	0 m ²	Fellesfunksjoner
06.007	Toalett/vaskesone	10 m ²	Plan 02	0 m ²	Fellesfunksjoner
06.008	Toalett/vaskesone	Redundan t Room	Plan 02	0 m ²	Fellesfunksjoner
06.009	Toalett/vaskesone	12 m ²	Plan 01	0 m ²	Fellesfunksjoner
06.010	Avfallsrom	50 m ²	Plan 01	50 m ²	Fellesfunksjoner
06.011	Publikumstolett	1 m ²	Plan 01	2 m ²	Fellesfunksjoner
06.012	Publikumstolett	1 m ²	Plan 01	2 m ²	Fellesfunksjoner
06.013	Publikumstolett	1 m ²	Plan 01	2 m ²	Fellesfunksjoner
06.014	Publikumstolett	1 m ²	Plan 01	2 m ²	Fellesfunksjoner
06.015	Publikumstolett	1 m ²	Plan 02	2 m ²	Fellesfunksjoner
06.016	Publikumstolett	1 m ²	Plan 02	2 m ²	Fellesfunksjoner
06.017	Publikumstolett	1 m ²	Plan 02	2 m ²	Fellesfunksjoner
06.018	Publikumstolett	1 m ²	Plan 02	2 m ²	Fellesfunksjoner
06.019	Publikumstolett	1 m ²	Plan 02	2 m ²	Fellesfunksjoner
06.020	Publikumstolett	1 m ²	Plan 02	2 m ²	Fellesfunksjoner
06.021	Publikumstolett	1 m ²	Plan 02	2 m ²	Fellesfunksjoner
06.022	Publikumstolett	1 m ²	Plan 02	2 m ²	Fellesfunksjoner
06.023	Publikumstolett	1 m ²	Plan 02	2 m ²	Fellesfunksjoner
06.024	Publikumstolett	1 m ²	Plan 02	2 m ²	Fellesfunksjoner
06.025	Publikumstolett	1 m ²	Plan 02	2 m ²	Fellesfunksjoner
06.026	Publikumstolett	1 m ²	Plan 02	2 m ²	Fellesfunksjoner
06.027	Publikumstolett	1 m ²	Plan 02	2 m ²	Fellesfunksjoner
06.028	Publikumstolett	1 m ²	Plan 02	2 m ²	Fellesfunksjoner
06.029	Publikumstolett	1 m ²	Plan 02	2 m ²	Fellesfunksjoner
06.030	Publikumstolett	1 m ²	Plan 02	2 m ²	Fellesfunksjoner
06.031	Publikumstolett	1 m ²	Plan 02	2 m ²	Fellesfunksjoner
06.032	Publikumstolett	1 m ²	Plan 02	2 m ²	Fellesfunksjoner
06.033	Publikumstolett	1 m ²	Plan 02	2 m ²	Fellesfunksjoner
06.036	Publikumstolett	1 m ²	Plan 02	2 m ²	Fellesfunksjoner
06.037	HC-toalett	5 m ²	Plan 01	5 m ²	Fellesfunksjoner
06.038	HC-toalett	6 m ²	Plan 02	5 m ²	Fellesfunksjoner
06.039	HC-toalett	5 m ²	Plan 02	5 m ²	Fellesfunksjoner
06.040	Renholdsrom	7 m ²	Plan 02	4 m ²	Fellesfunksjoner
06.041	Renholdsrom	4 m ²	Plan 01	4 m ²	Fellesfunksjoner
06.042	Renholdsrom	6 m ²	Plan 02	4 m ²	Fellesfunksjoner
Fellesfunksjoner: 38		324 m ²		157 m ²	
07.01.001	Garderobe inkl. dusjrom og WC	35 m ²	Plan 01	35 m ²	Garderobesone 1
07.01.002	Garderobe inkl. dusjrom og WC	35 m ²	Plan 01	35 m ²	Garderobesone 1
07.01.003	Garderobe inkl. dusjrom og WC	35 m ²	Plan 01	35 m ²	Garderobesone 1
07.01.004	Garderobe inkl. dusjrom og WC	35 m ²	Plan 01	35 m ²	Garderobesone 1
07.01.005	Garderobe inkl. dusjrom og WC	35 m ²	Plan 01	35 m ²	Garderobesone 1
07.01.006	Garderobe inkl. dusjrom og WC	35 m ²	Plan 01	35 m ²	Garderobesone 1
07.01.007	Garderobe inkl. dusjrom og WC	35 m ²	Plan 01	35 m ²	Garderobesone 1
07.01.008	Garderobe inkl. dusjrom og WC	35 m ²	Plan 01	35 m ²	Garderobesone 1
Garderobesone 1: 8		280 m ²		280 m ²	
07.02.001	Garderobe inkl. dusjrom og WC	35 m ²	Plan 01	35 m ²	Garderobesone 2
07.02.002	Garderobe inkl. dusjrom og WC	35 m ²	Plan 01	35 m ²	Garderobesone 2
Garderobesone 2: 2		70 m ²		70 m ²	
01.1.001	Idrettshall	2278 m ²	Plan 01	3340 m ²	Idrettshall
01.1.003a	Tribunelager	32 m ²	Plan 01	100 m ²	Idrettshall
01.1.003b	Tribunelager	26 m ²	Plan 01	0 m ²	Idrettshall

Arealoversikt					
Nr	Romnavn	Mengder	Etasje	Programmert Areal	Funksjon
		Areal			
01.1.003c	Tribunelager	30 m ²	Plan 01	0 m ²	Idrettshall
01.1.003d	Tribunelager	28 m ²	Plan 01	0 m ²	Idrettshall
01.1.004a	Tribune	38 m ²	Plan 02	400 m ²	Idrettshall
01.1.004b	Tribune	27 m ²	Plan 02	0 m ²	Idrettshall
01.1.004d	Tribune	126 m ²	Plan 02	0 m ²	Idrettshall
01.2.013	Enkeltgarderobe m/HWC - Universelt utformet	6 m ²	Plan 01	6 m ²	Idrettshall
01.2.014	Enkeltgarderobe m/HWC - Universelt utformet	6 m ²	Plan 01	6 m ²	Idrettshall
01.2.015	Enkeltgarderobe m/WC	6 m ²	Plan 01	6 m ²	Idrettshall
01.2.016	Enkeltgarderobe m/WC	6 m ²	Plan 01	6 m ²	Idrettshall
01.3.001a	Lager	26 m ²	Plan 01	200 m ²	Idrettshall
01.3.001b	Lager	28 m ²	Plan 01	0 m ²	Idrettshall
01.3.001c	Lager	4 m ²	Plan 01	0 m ²	Idrettshall
01.3.001e	Lager	7 m ²	Plan 01	0 m ²	Idrettshall
01.3.001h	Lager	26 m ²	Plan 01	0 m ²	Idrettshall
07.01.010	Enkeltgarderobe m/WC	7 m ²	Plan 01	6 m ²	Idrettshall
07.01.011	Enkeltgarderobe m/WC	7 m ²	Plan 01	6 m ²	Idrettshall
Idrettshall: 19		2716 m ²		4076 m ²	
05.1.001	Aktivitetsareal kampsport	228 m ²	Plan 01	220 m ²	Kampsportarena
05.1.002	Kampsport, barfot	47 m ²	Plan 01	60 m ²	Kampsportarena
05.3.001	Lager	9 m ²	Plan 01	0 m ²	Kampsportarena
05.3.002	Lager	12 m ²	Plan 01	10 m ²	Kampsportarena
05.3.003	Garderobe - omkleddingsrom	28 m ²	Plan 01	10 m ²	Kampsportarena
Kampsportarena: 5		325 m ²		300 m ²	
02.003	Korttidsarbeidsplass for lærere	21 m ²	Plan 02	20 m ²	MRFK
02.004	Styrkerom	150 m ²	Plan 02	150 m ²	MRFK
02.005	Utholdenhetsrom	150 m ²	Plan 02	150 m ²	MRFK
02.006	Lager	26 m ²	Plan 01	50 m ²	MRFK
MRFK: 4		347 m ²		370 m ²	
07.01.013	Ren gang	50 m ²	Plan 01	0 m ²	Uprogrammert
08.101	VF	12 m ²	Plan 01	0 m ²	Uprogrammert
08.102	El	1 m ²	Plan 01	0 m ²	Uprogrammert
08.103	Vakt	10 m ²	Plan 01	0 m ²	Uprogrammert
08.104	Trapp	20 m ²	Plan 01	0 m ²	Uprogrammert
08.105	Trapp	32 m ²	Plan 01	0 m ²	Uprogrammert
08.106	Heis	4 m ²	Plan 01	0 m ²	Uprogrammert
08.107	Ren gang	99 m ²	Plan 01	0 m ²	Uprogrammert
08.108	Disp	6 m ²	Plan 01	0 m ²	Uprogrammert
08.109	Trapp	56 m ²	Plan 01	0 m ²	Uprogrammert
08.110	Heis	5 m ²	Plan 01	0 m ²	Uprogrammert
08.201	Trapp	32 m ²	Plan 02	0 m ²	Uprogrammert
08.202	IKT	10 m ²	Plan 02	0 m ²	Uprogrammert
08.203	Gangsoner	430 m ²	Plan 02	0 m ²	Uprogrammert
08.204	El	1 m ²	Plan 02	0 m ²	Uprogrammert
08.205	Lager	2 m ²	Plan 02	0 m ²	Uprogrammert
08.206	Lager	15 m ²	Plan 02	0 m ²	Uprogrammert
08.207	Teknisk	53 m ²	Plan 02	0 m ²	Uprogrammert
08.208	Trapp	20 m ²	Plan 02	0 m ²	Uprogrammert
08.209	Heis	5 m ²	Plan 02	0 m ²	Uprogrammert
08.210	Teknisk	35 m ²	Plan 02	0 m ²	Uprogrammert
08.211	El	1 m ²	Plan 02	0 m ²	Uprogrammert
08.213	Trapp	32 m ²	Plan 02	0 m ²	Uprogrammert
08.214	Heis	4 m ²	Plan 02	0 m ²	Uprogrammert
08.301	Viferom hall	64 m ²	UK takkonstruksjon	0 m ²	Uprogrammert
08.302	Viferom hall	71 m ²	UK takkonstruksjon	0 m ²	Uprogrammert
09.111	Varmesentral	44 m ²	Plan 01	0 m ²	Uprogrammert
09.112	Hovedtavle	18 m ²	Plan 01	0 m ²	Uprogrammert
Uprogrammert: 28		1133 m ²		0 m ²	
Totalt nettoareal		5499 m ²		5553 m ²	

MERKNAD:
Funksjon og programmert areal er angitt i samsvar med romprogram utarbeidet av Møre og Romsdal Fylkeskommune

Oversikt Bruttoareal	
Etasje	Areal
Plan 01	4126 m ²
Plan 02	1672 m ²
Plan 03 (Mellom takstoler)	144 m ²
Totalt BTA	5942 m ²

Plan 01	4126 m ²
Plan 02	1672 m ²
Plan 03 (Mellom takstoler)	144 m ²
Totalt BTA	5942 m ²

Bebygg areal (BYA) = 5981 m²

Tegningsnummer	Revisjon
A-60-00-01	D03

Rev.	Dato	Beskrivelse	Utarbeidet	Fagkontroll	Godkjent
D03	2021-08-18	Alternativ C - uten klatrehall og hall C	hargru	maulv	maulv
D02	2021-03-26	Revidert skisseprosjekt	hargru	maulv	maulv
D01	2021-01-22	Skisseprosjekt til godkjenning	hargru	maulv	maulv


Dette dokumentet er utarbeidet av Norconsult AS som del av det oppdraget som fremgår nedenfor. Opphavsretten tilhører Norconsult AS. Dokumentet må bare benyttes til det formål som oppdragsavtalen beskriver, og må ikke kopieres eller gjøres tilgjengelig på annen måte eller i større utstrekning enn formålet tilsier.

Målestokk (gjelder A1)

Møre & Romsdal Fylkeskommune/HENT

SPJELKAVIK ARENA
Arealoppsett

Alternativ C- klatrehall kuttet + hall C kuttet

Oppdragsnummer	Tegningsnummer	Revisjon
Norconsult  5209110	A-60-00-01	D03



1-Adkomst



2-Fra vest



3-Gangvei fra sør-vest



4-Fra p-class nord-øst



5-Fugleperspektiv fra nord-vest



6-Fugleperspektiv fra vest

NB!
Utomhus er veiledende

D03	2021-08-24	Alternativ C - uten klatrehall og hall C	hargru	maulv	maulv
D02	2021-03-26	Revidert skisseprosjekt	hargru	maulv	maulv
D01	2021-01-22	Skisseprosjekt til godkjenning	hargru	maulv	maulv
Rev.	Dato	Beskrivelse	Utarbeidet	Fagkontroll	Godkjent

Dette dokumentet er utarbeidet av Norconsult AS som del av det oppdraget som fremgår nedenfor. Opphavsretten tilhører Norconsult AS. Dokumentet må bare benyttes til det formål som oppdragsavtalen beskriver, og må ikke kopieres eller gjøres tilgjengelig på annen måte eller i større utstrekning enn formålet tilsier.

Møre & Romsdal Fylkeskommune/HENT Målestokk (gjelder A1)
-

SPJELKAVIK ARENA
Illustrasjoner

Alternativ C- klatrehall kuttet + hall C kuttet

Norconsult	Oppdragsnummer	Tegningsnummer	Revisjon
	5209110	A-90-00-01	D03