


Gruben barneskole, kjeller farlig avfall

- Asbestholdig gulvfliser
- Asbestholdig plater på vegg
- Asbestholdig kitt
- Asbestholdig vindusbrett
- Asbestholdig rørbend
- Asbestholdig tetningsmasse
- Tungmetaller, farlig avfall (prøvepunkt)
- Cellegummi, bromerte flammehemmere
- ★ Belegg med ftalater


SINTEF NORLAB

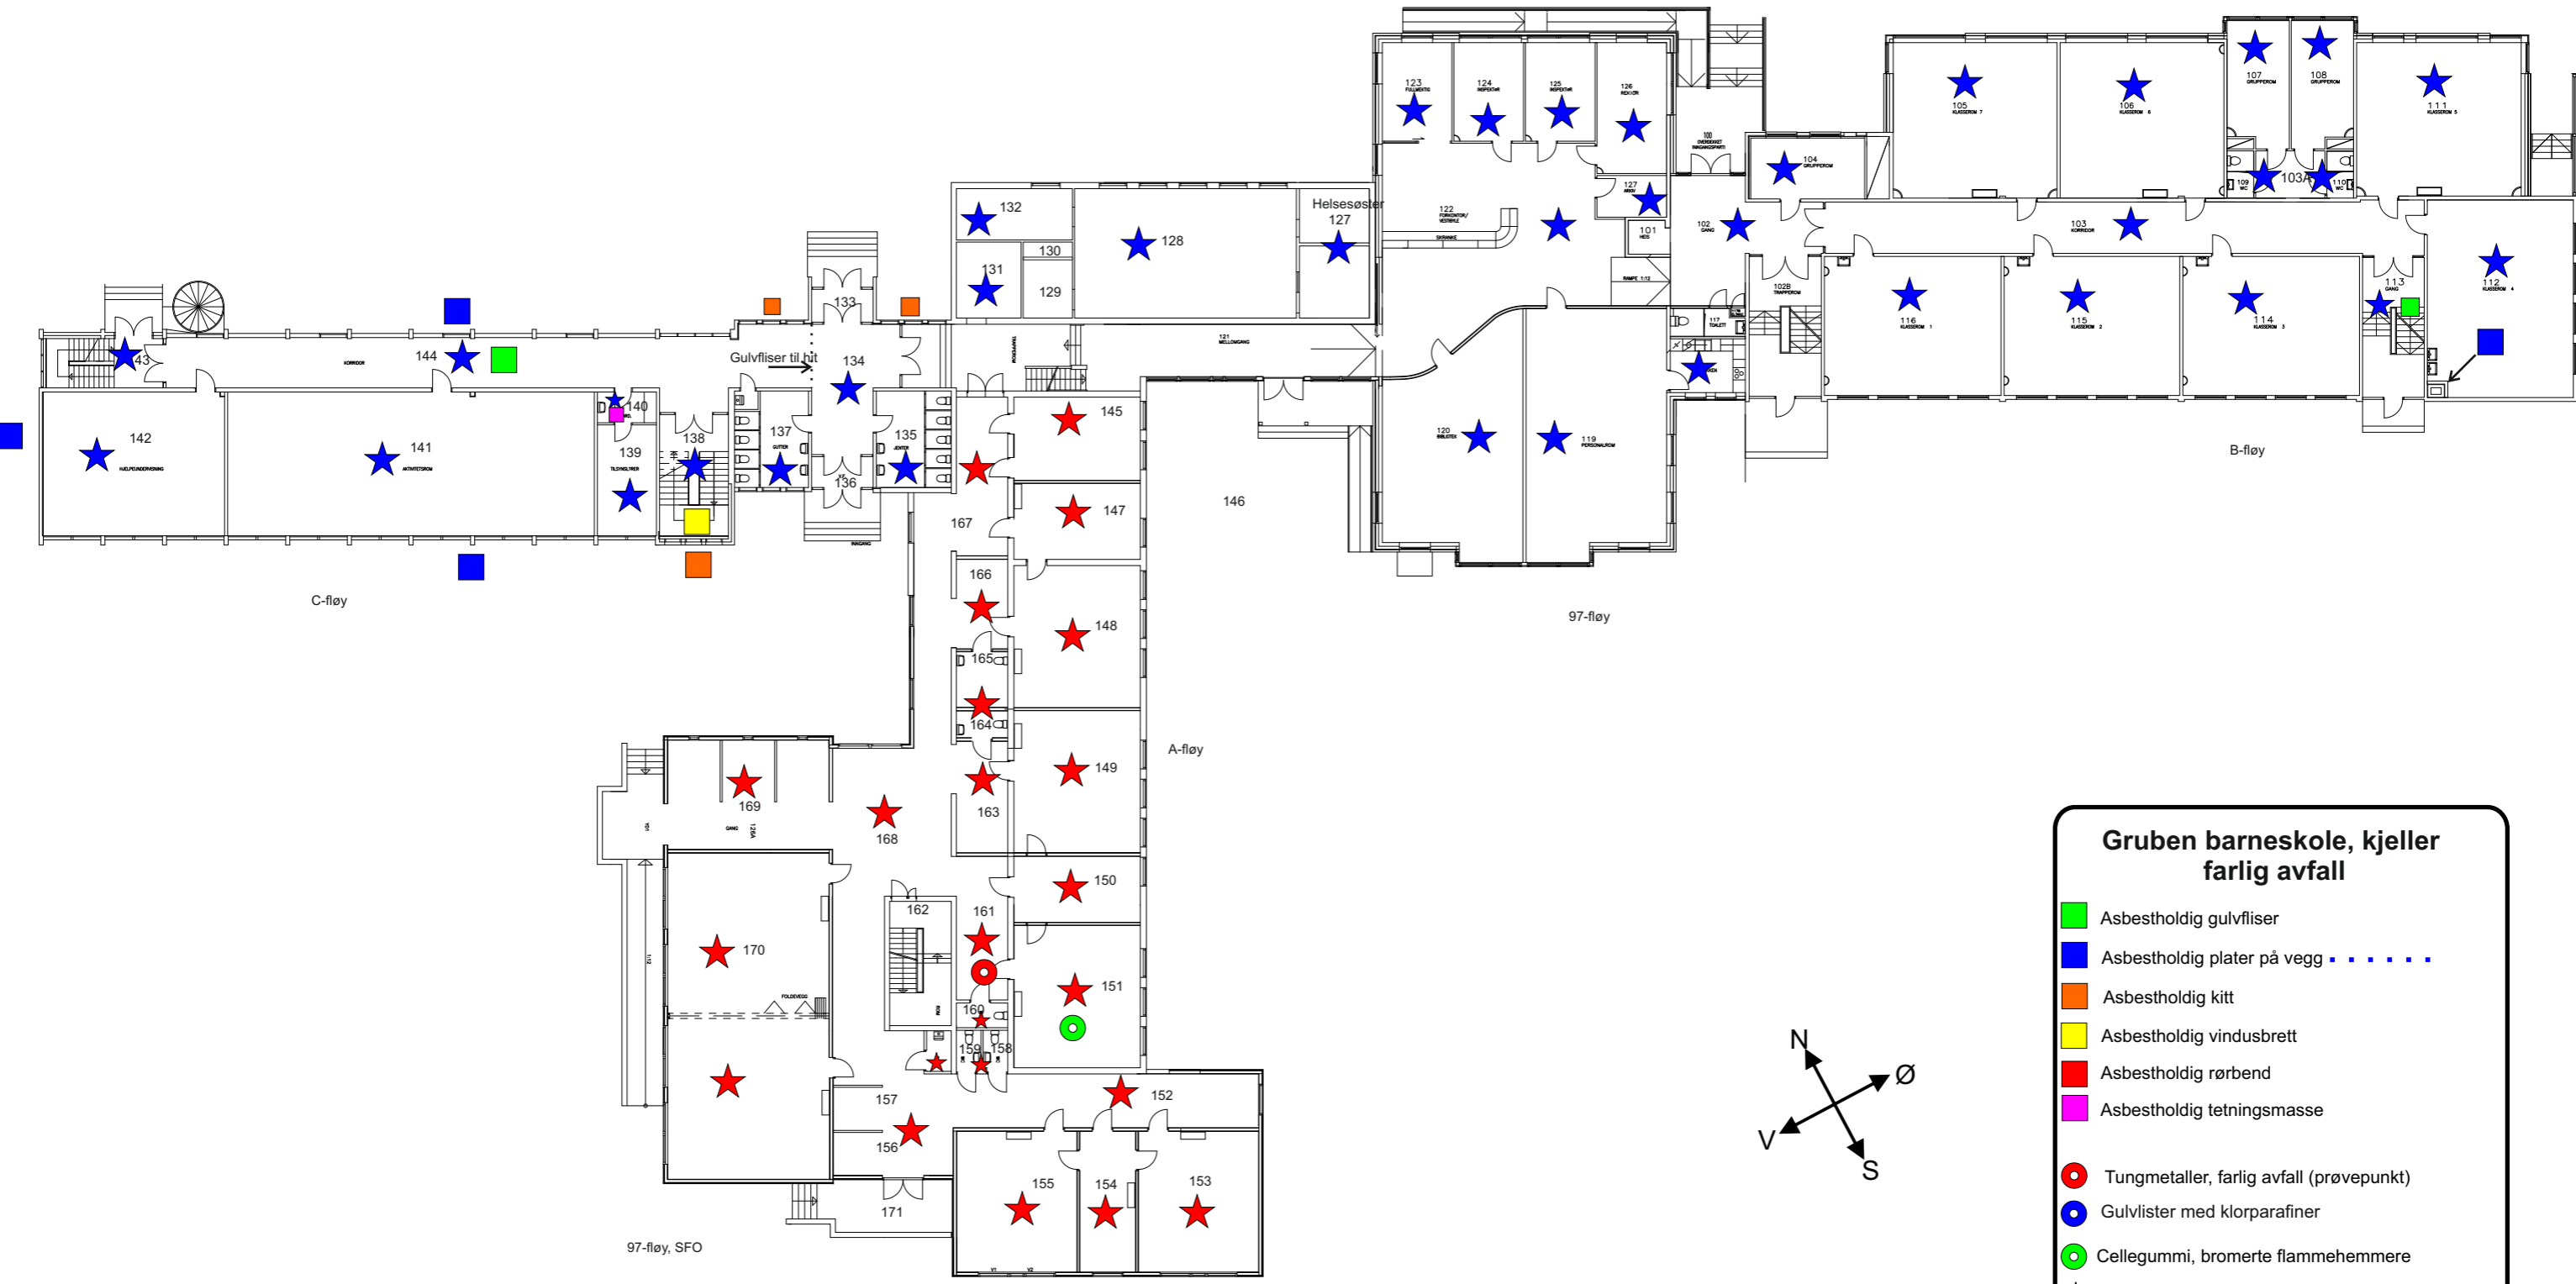

**Gruben barneskole, kjeller
farlig avfall**

- Asbestholdig gulvfliser
- Asbestholdig plater på vegg
- Asbestholdig kitt
- Asbestholdig vindusbrett
- ★ Asbestholdig rørbend
- Asbestholdig tetningsmasse
- Tungmetaller, farlig avfall (prøvepunkt)
- Cellegummi, bromerte flammehemmere
- ★ Belegg med ftalater


SINTEF NORLAB

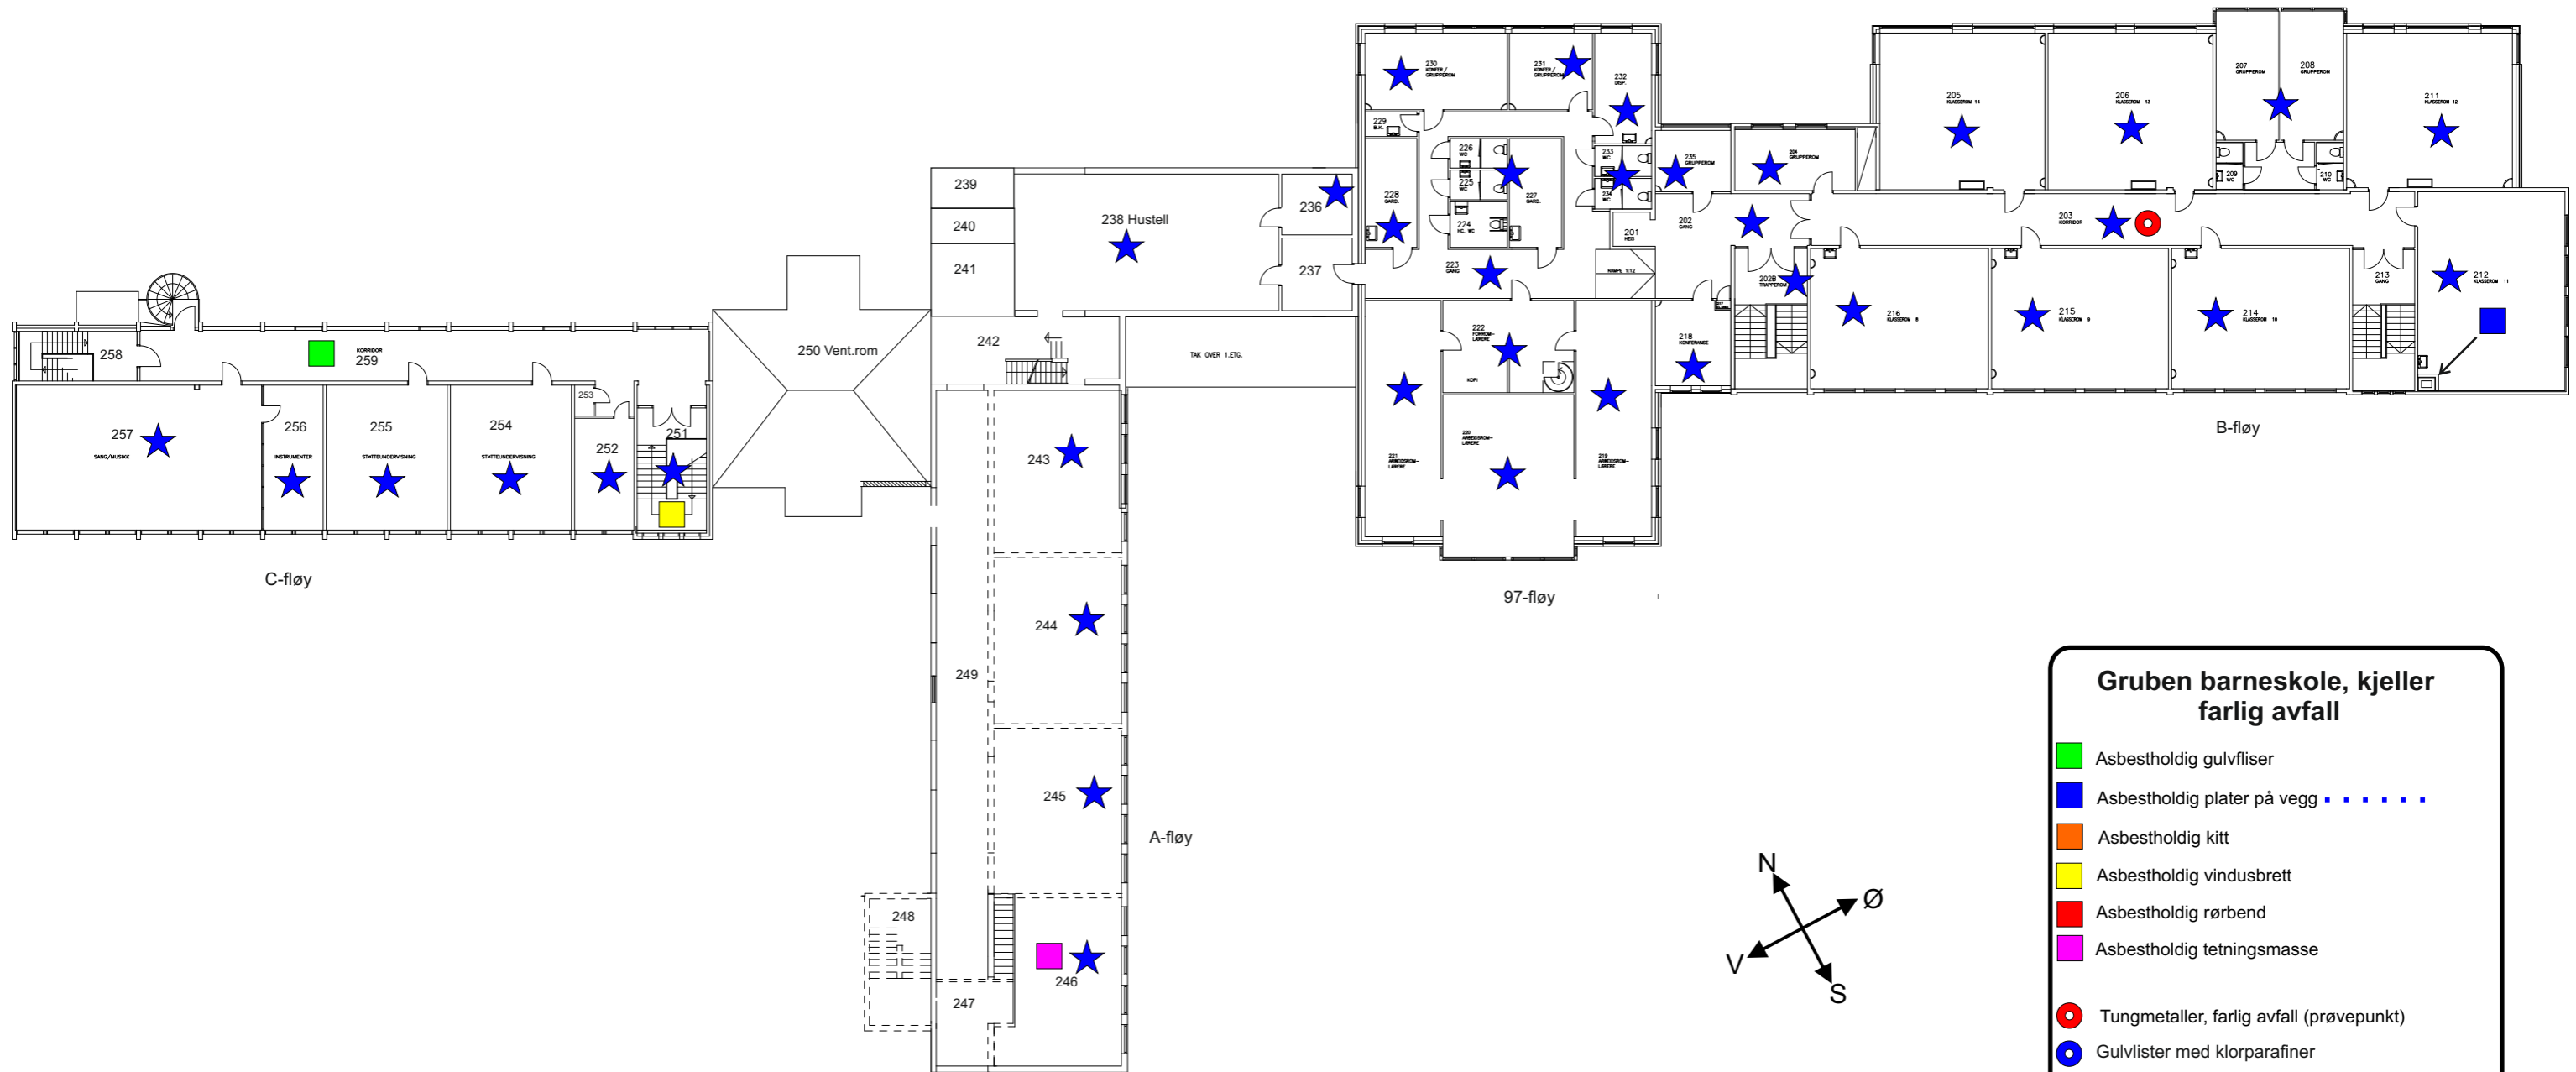


Gruben barneskole, kjeller farlig avfall

- Asbestholdig gulvfliser
- Asbestholdig plater på vegg
- Asbestholdig kitt
- Asbestholdig vindusbrett
- Asbestholdig rørbend
- Asbestholdig tetningsmasse
- Tungmetaller, farlig avfall (prøvepunkt)
- Gulvlister med klorparafiner
- Cellegummi, bromerte flammehemmere
- ★ Belegg med ftalater

SINTEF NORLAB

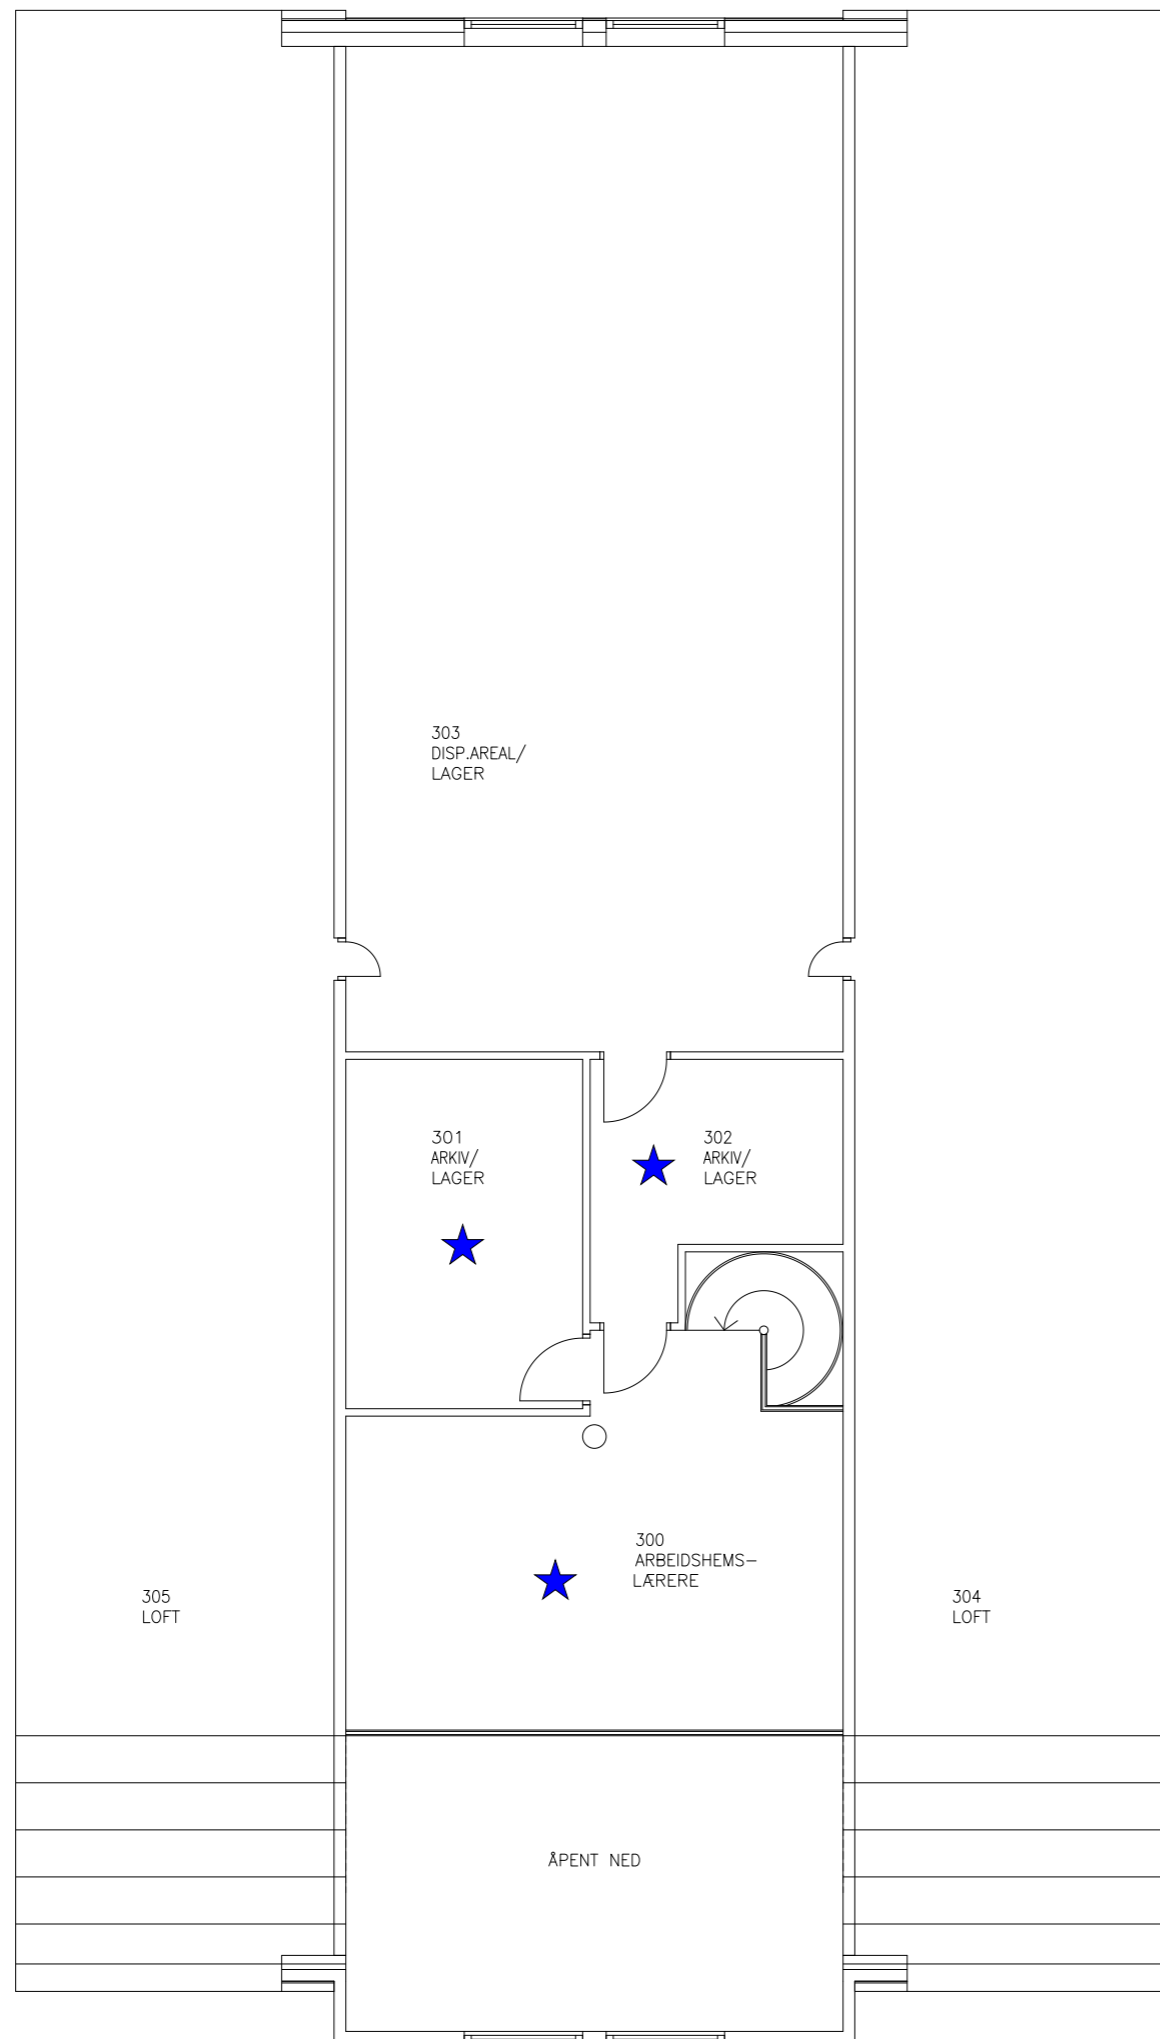

97-fløy

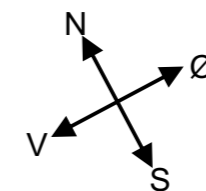

**Gruben barneskole, kjeller
farlig avfall**

- Asbestholdig gulvfliser
- Asbestholdig plater på vegg
- Asbestholdig kitt
- Asbestholdig vindusbrett
- Asbestholdig rørbend
- Asbestholdig tetningsmasse
- Tungmetaller, farlig avfall (prøvepunkt)
- Gulvlister med klorparafiner
- Cellegummi, bromerte flammehemmere
- ★ Belegg med ftalater

SINTEF NORLAB