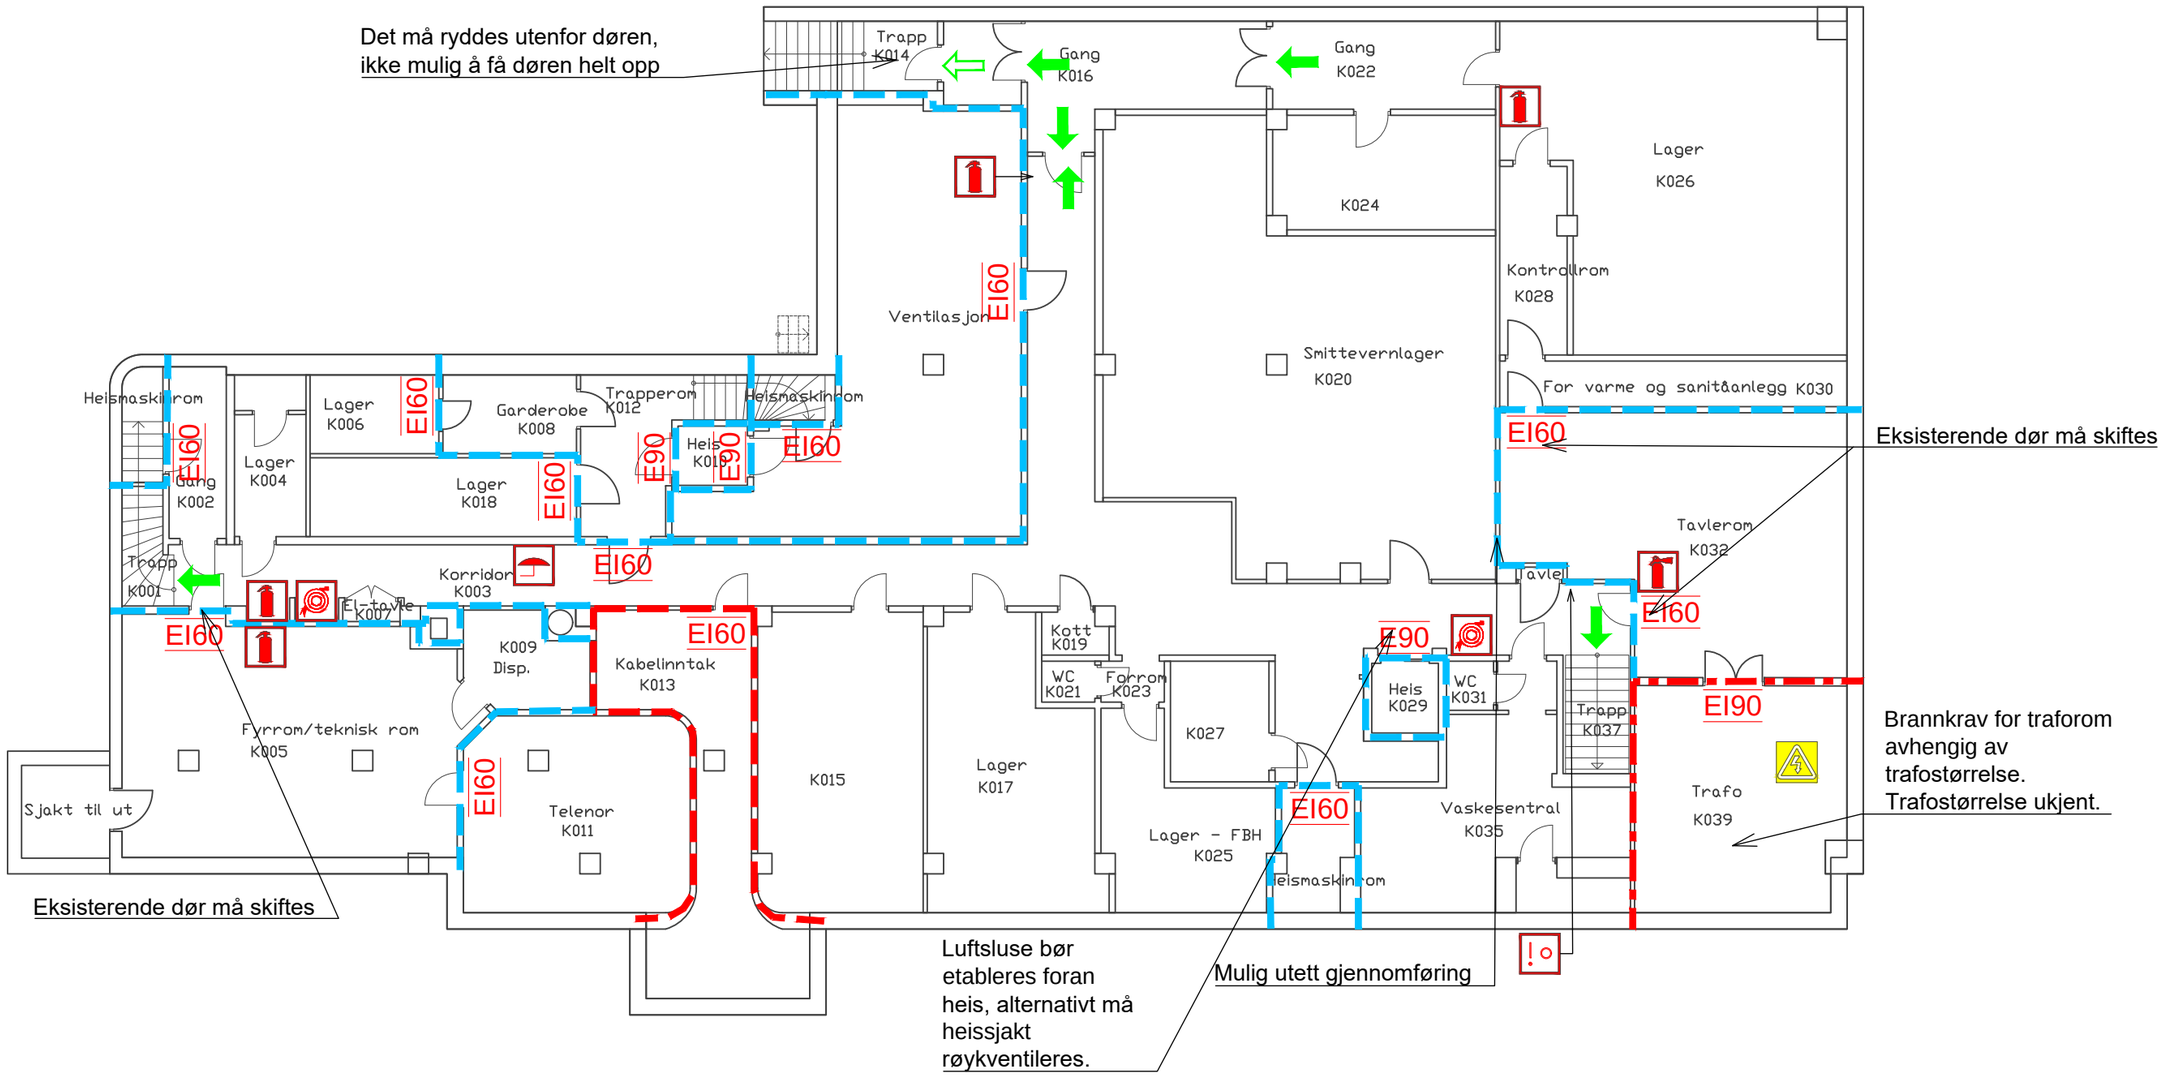


## Symboler:

- Rømningsretning
- Alarmklokke
- Håndslukker CO2
- Håndslukker
- Utgang til det fri
- Manuell brannmelder
- Brannslange
- Høyspenning

## Dører:

| | |
|---|---|
| EI90 | $EI_2$ 90-Sa [A90] |
| EI60 | $EI_2$ 60-Sa [B60] |
| E90 | E 90 [F90] |

Dørkrav på tegning er iht. dagens regelverk. Eksisterende dører som har klassifisering A 60, B 60 eller B 30 vil ikke måtte byttes, med mindre de er ødelagte/i dårlig stand.

## Konstruksjoner:

- EI 90 A2-s1,d0 [A90]
- EI 60 A2-s1,d0 [A60]
- EI 60 [B60]

## Sjakter:

Sjakter som ikke er egen branncelle skal være tettet i dekket.

## Informasjon:

Risikoklasse: 2
Brannklasse: 2

## Branntekniske installasjoner:

Brannalarmanlegg
Slokkeutstyr.

## Annet:

Tegningen er basert på befaring 01.07.2020 og eksisterende plantegninger. Norconsult er ikke ansvarlig for opprinnelig prosjekterte løsninger.

| Rev. | Dato | Beskrivelse | Utarbeidet | Fagkontroll | Godkjent |
|---|---|---|---|---|---|
| B02 | 2020-09-01 | For informasjon | SolBer | EivJev | SolBer |
| B01 | 2020-08-13 | For informasjon | SolBer | HanBar | SolBer |

Dette dokumentet er utarbeidet av Norconsult AS som del av det oppdraget som fremgår nedenfor. Opphavsretten tilhører Norconsult AS. Dokumentet må bare benyttes til det formål som oppdragsavtalen beskriver, og må ikke kopieres eller gjøres tilgjengelig på annen måte eller i større utstrekning enn formålet tilsier.

Kongens Plass 5 AS

Målestokk (gjelder A3): 1:150

Kongens Plass 5
Branntegning
Plan U

Norconsult

| Oppdragsnummer | Tegningsnummer | Revisjon |
|---|---|---|
| 5205145 | F-20-U1 | B02 |

"\\norconsultad.com\dfs\nor\oppdrag\Trondheim\5205\5145\5205145\BIM\Brann\Arkfil\Branntegninger Kongens plass 5.dwg - SolBer - Plottet: 2020-09-02, 21:18:26 - LAYOUT = Plan U - XREF = Loft - Kongens plass 5, Plan 3 - Kongens plass 5, Plan 2 - Kongens plass 5, Plan 1 - Kongens plass 5, Plan U - Kongens plass 5"