





# Kyrkjestøyl, Eiendommer

Dato: 13.10.2021

Målestokk: 1:500

Koordinatsystem: UTM 32N

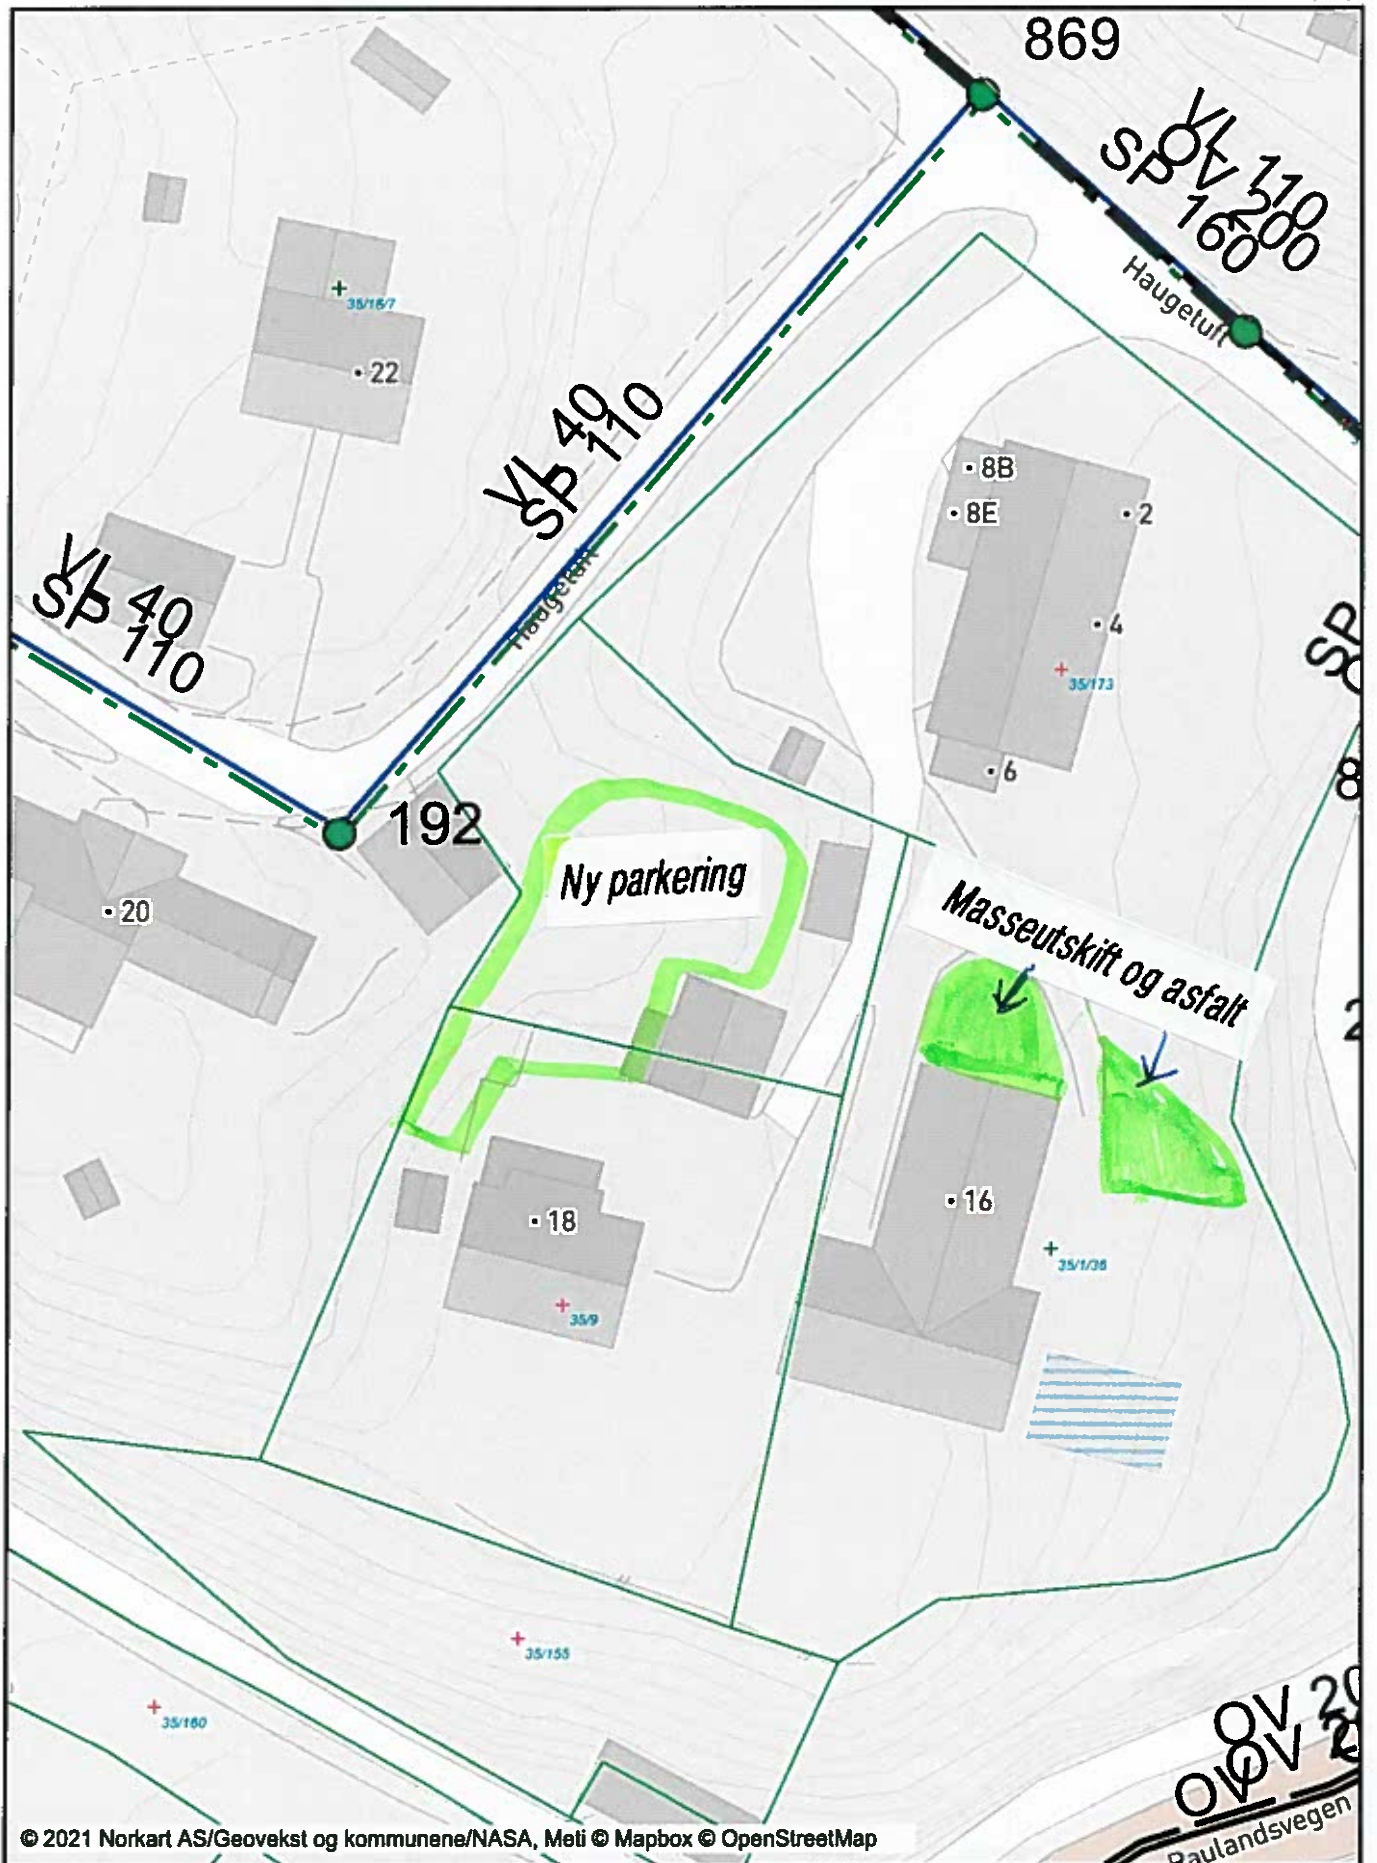

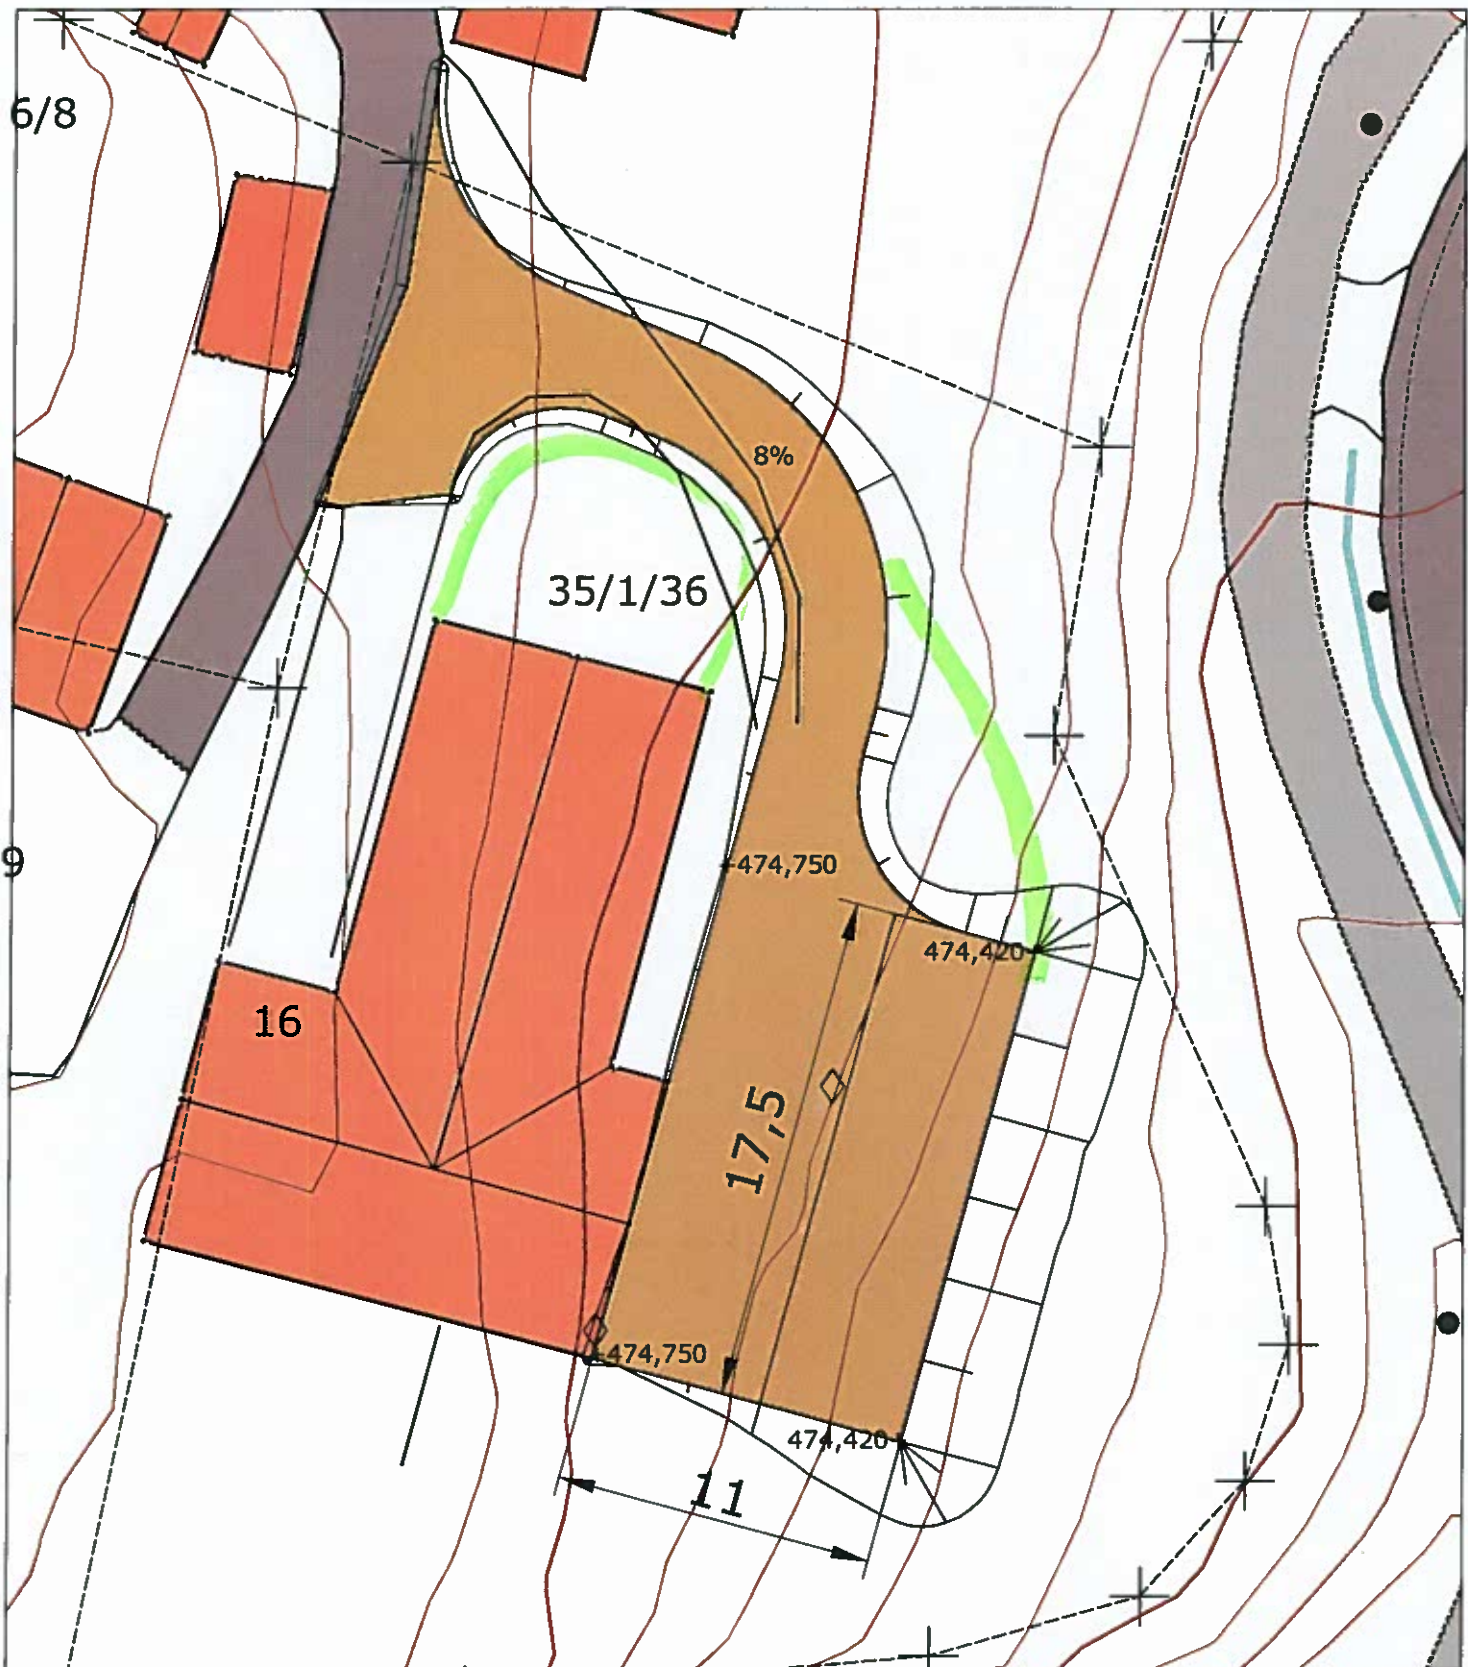

<b>Miljøheimen i Åmot</b>		Følgning nr.:
Ny parkeringsplass utenfor bygget		21634001-Sit-01
Innehold:	Tilråkshaver:	Utarbeidning av arealbrukskonseptet:
	Statsbygg	A. Stettin
	Prosjekt:	Digital framstilling og layout:
	21634001	A. Stettin
Kartblad:	Dato:	Beregninger:
Vinje kommune	04. april 2016	
Elevasjon:	Planer og størrelsd av:	
1 m	Sweco Norge AS	
Fillevestak:	Region Seljord	
1:250/A4	Vekarvegen 10	
	3895 Seljord	
	TF.: 35 06 44 44	
	www.sweco.no	
	<b>SWECO</b> 