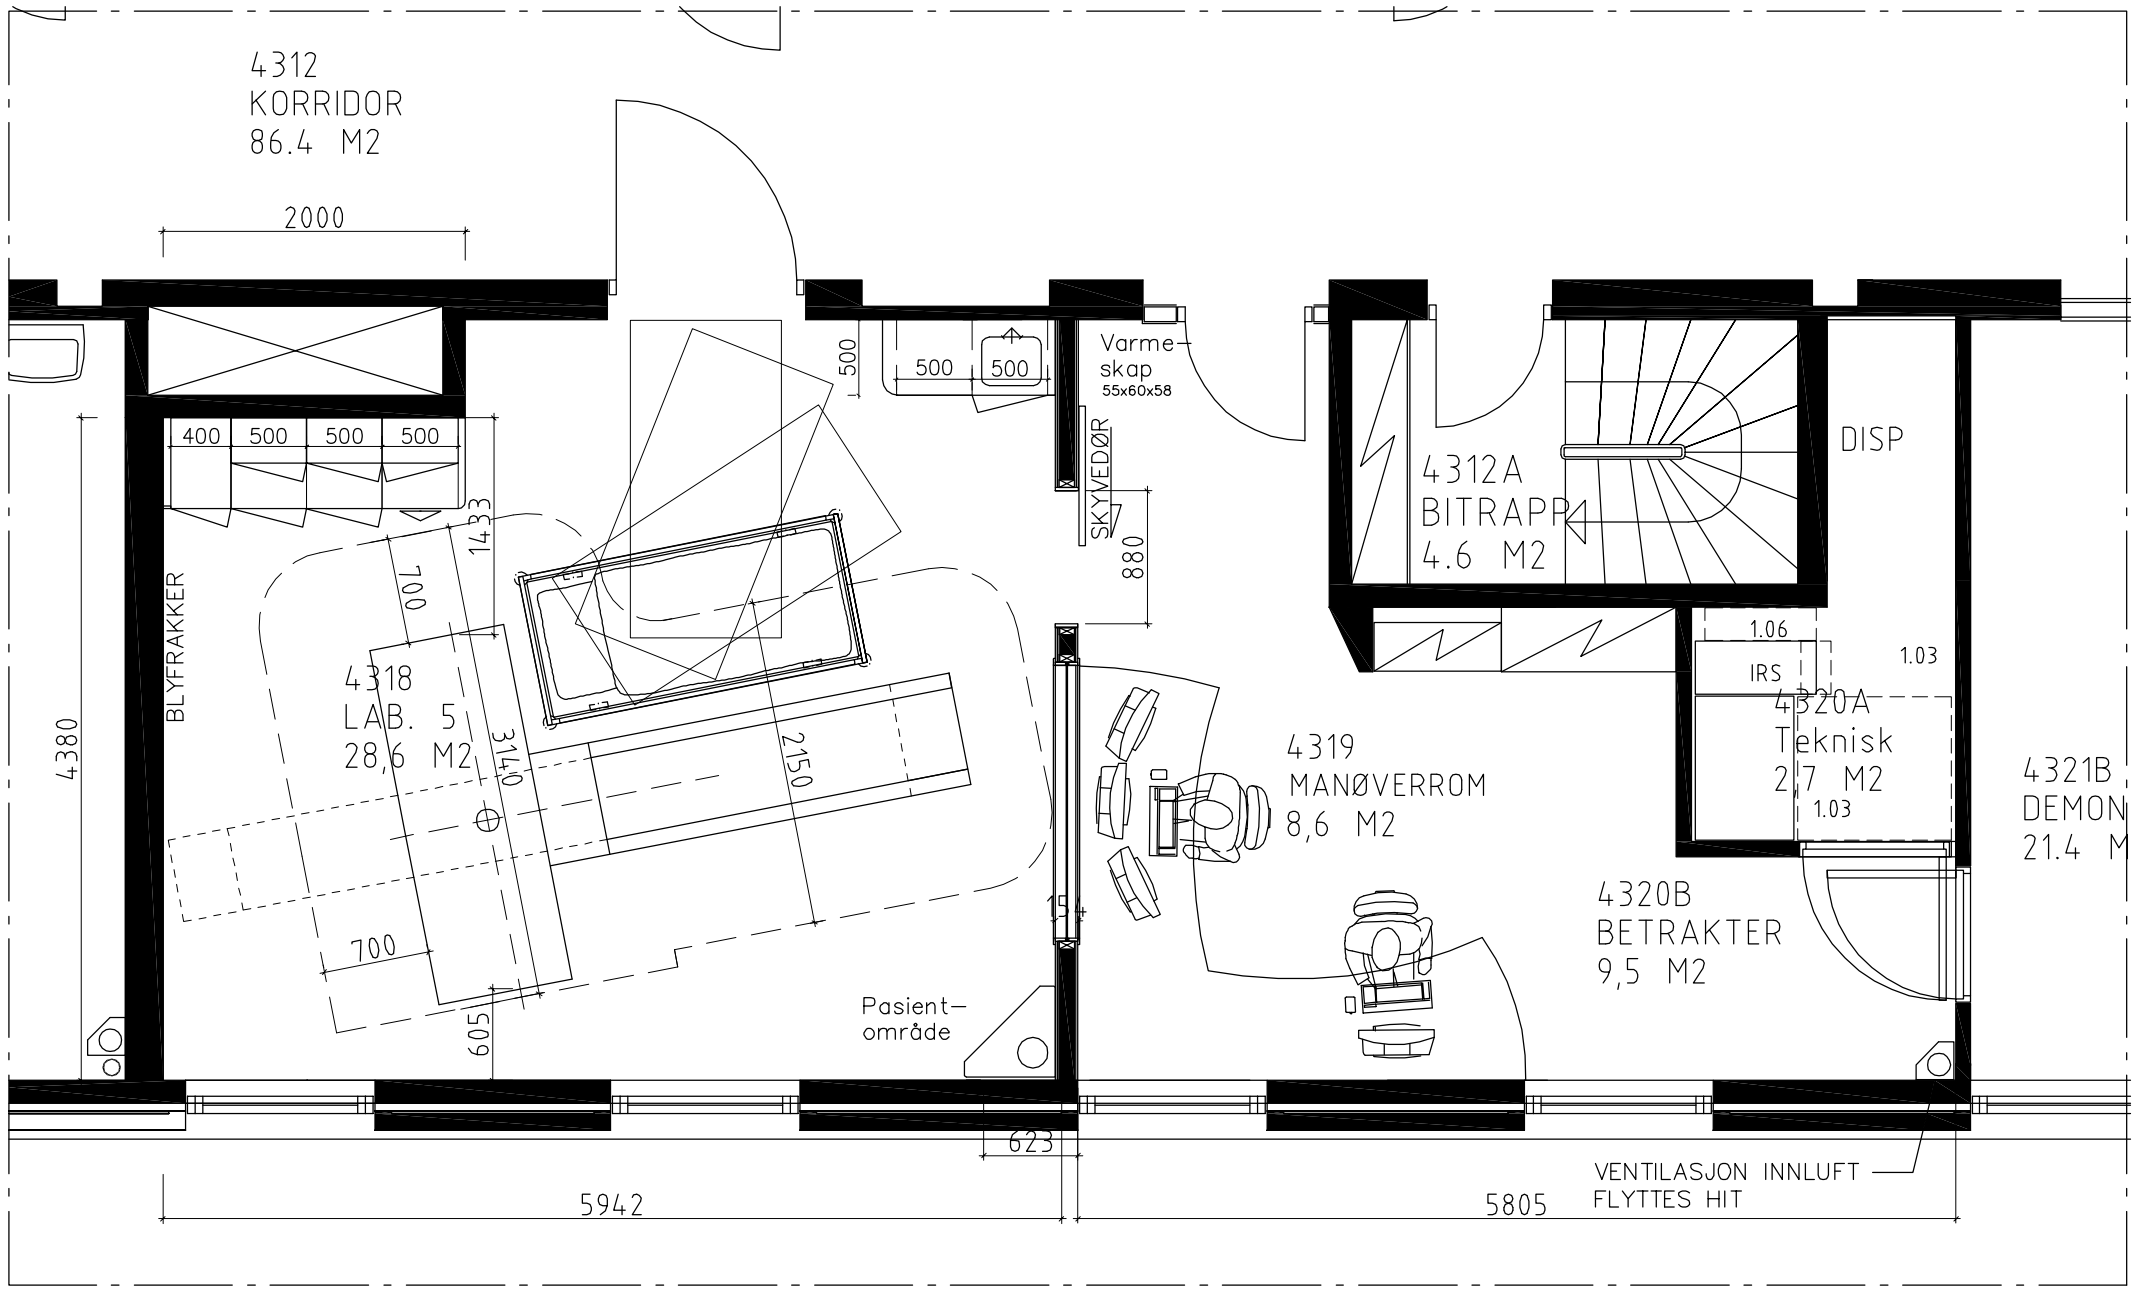

ENDRINGSFORSLAG 08.10.10

N.B! Alle mål kontrolleres på stedet.

REVISJON	REVISJONEN GJELDER	DATO	SIGN.

VOSS SJUKEHUS	TEGNET AV B.G.	KONTR. AV B.G.
BYGG 4, 3.ETASJE.	DATO 19.03.10	
CT-LAB. 5. ENDRINGSFORSLAG	MÅLESTOKK 1:50/A3	

Bjørn Gjerde int. ark. MNIL.
Conrad Mohrs vei 23, P.B. 6134, 5892 Bergen. Tlf 55270325 Fax 55281515

SAK	TEGN. NR.	REV.
765	303	

PDF created with pdfFactory trial version www.pdffactory.com