



Ny romløsning
1 : 50

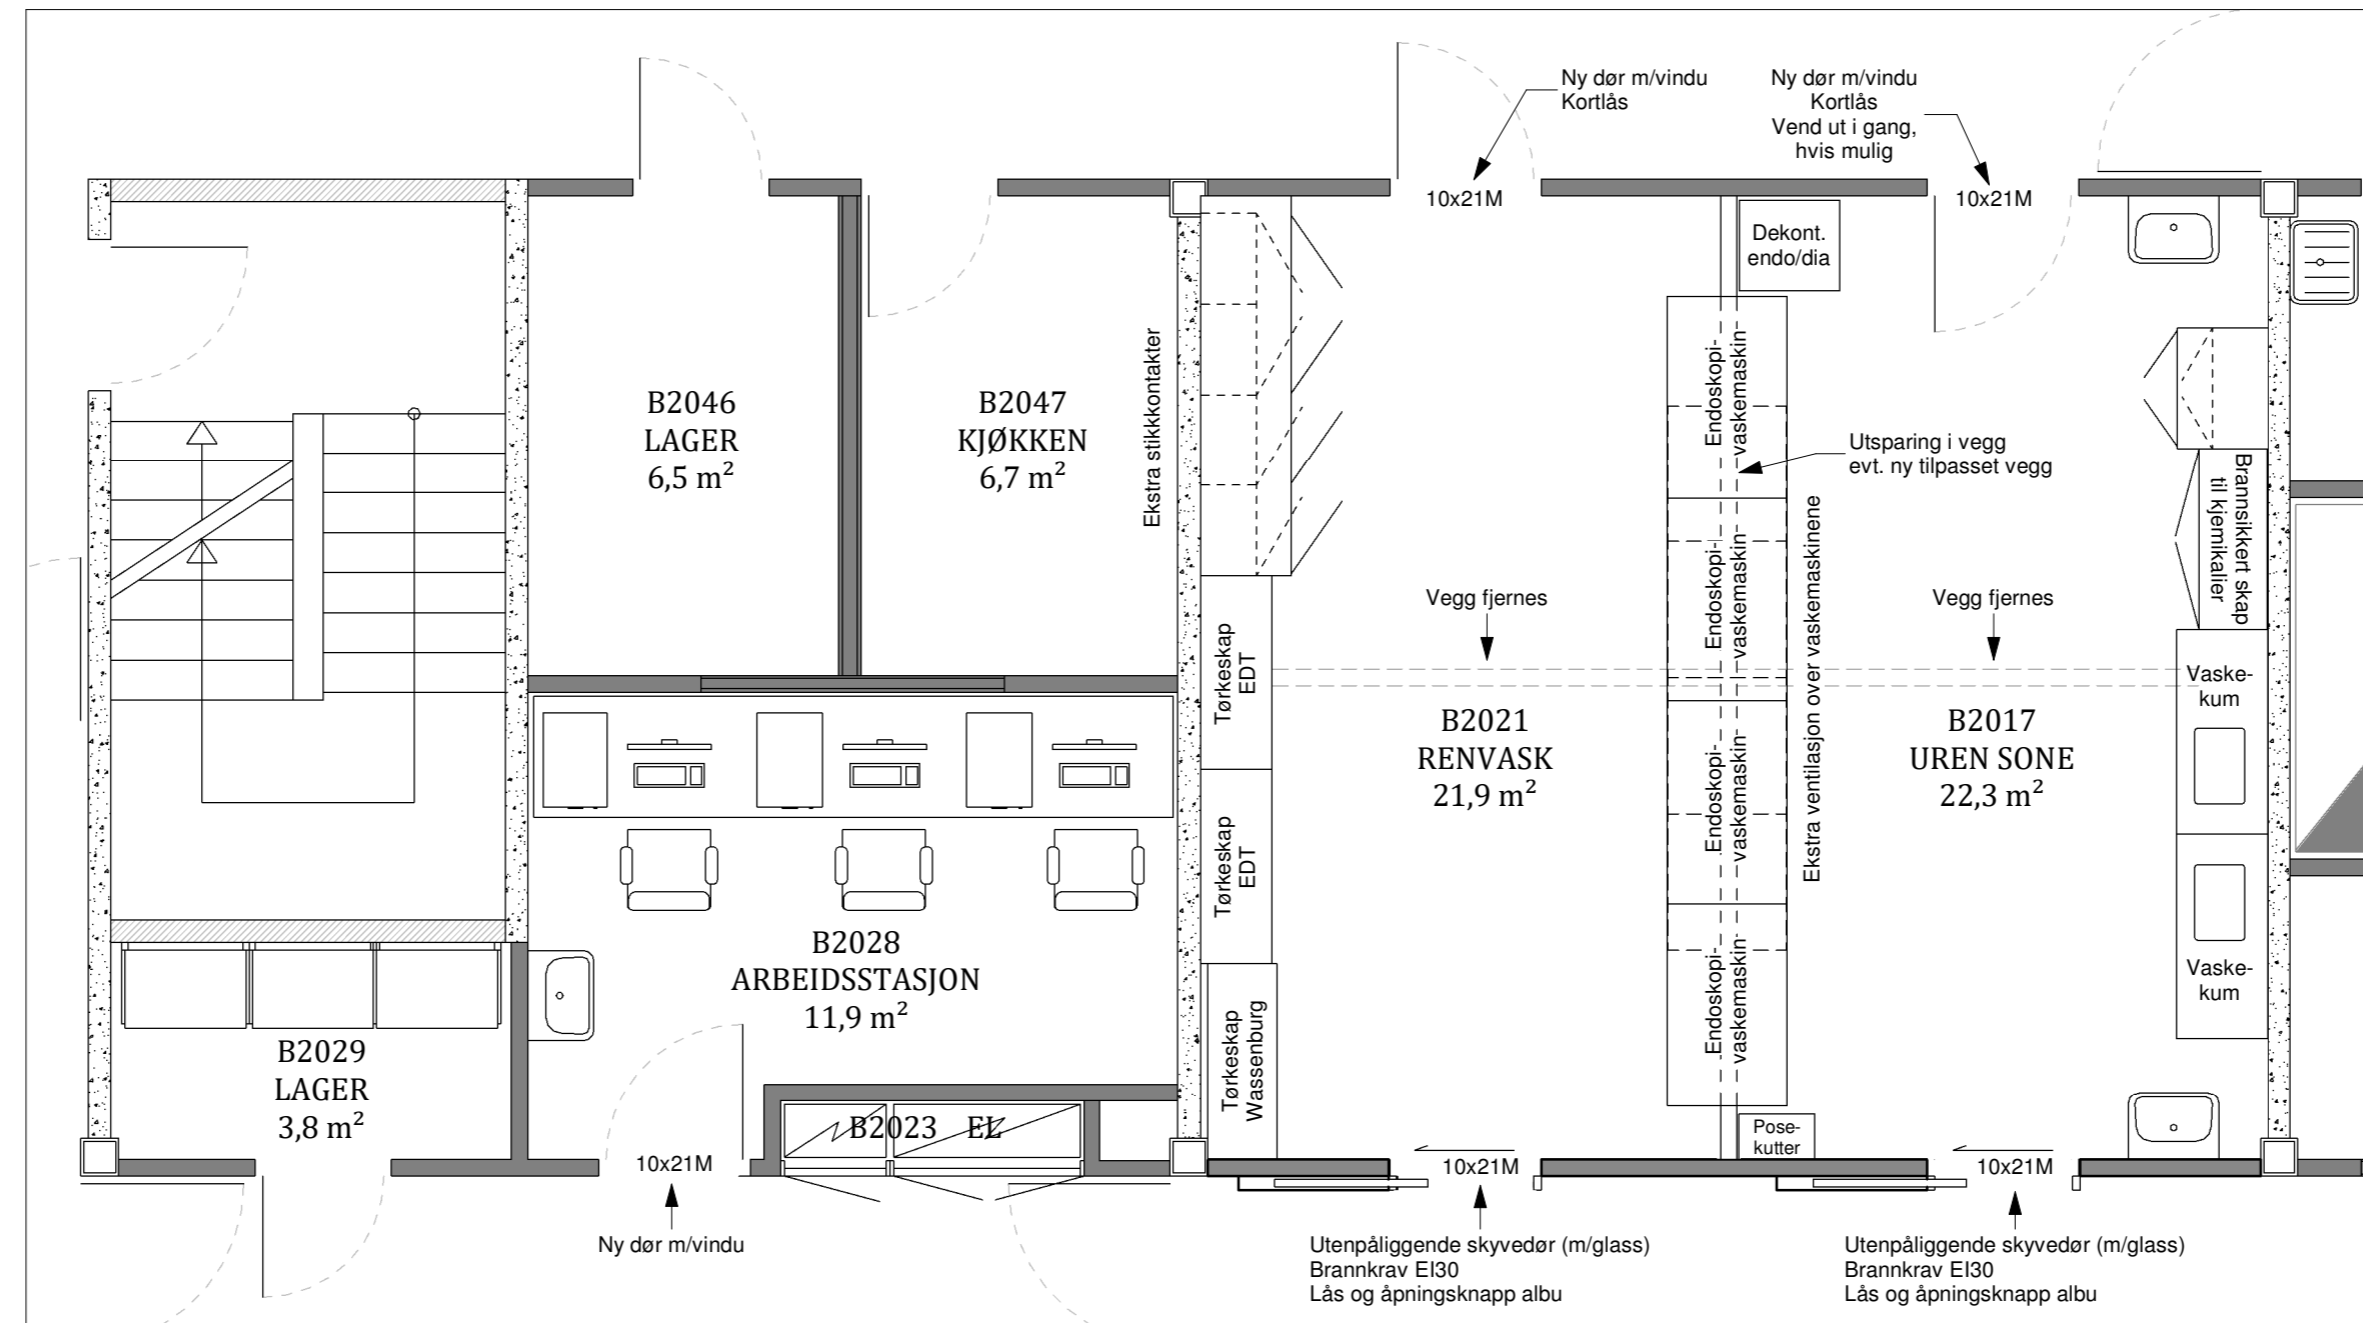

Opprinnelig
1 : 50

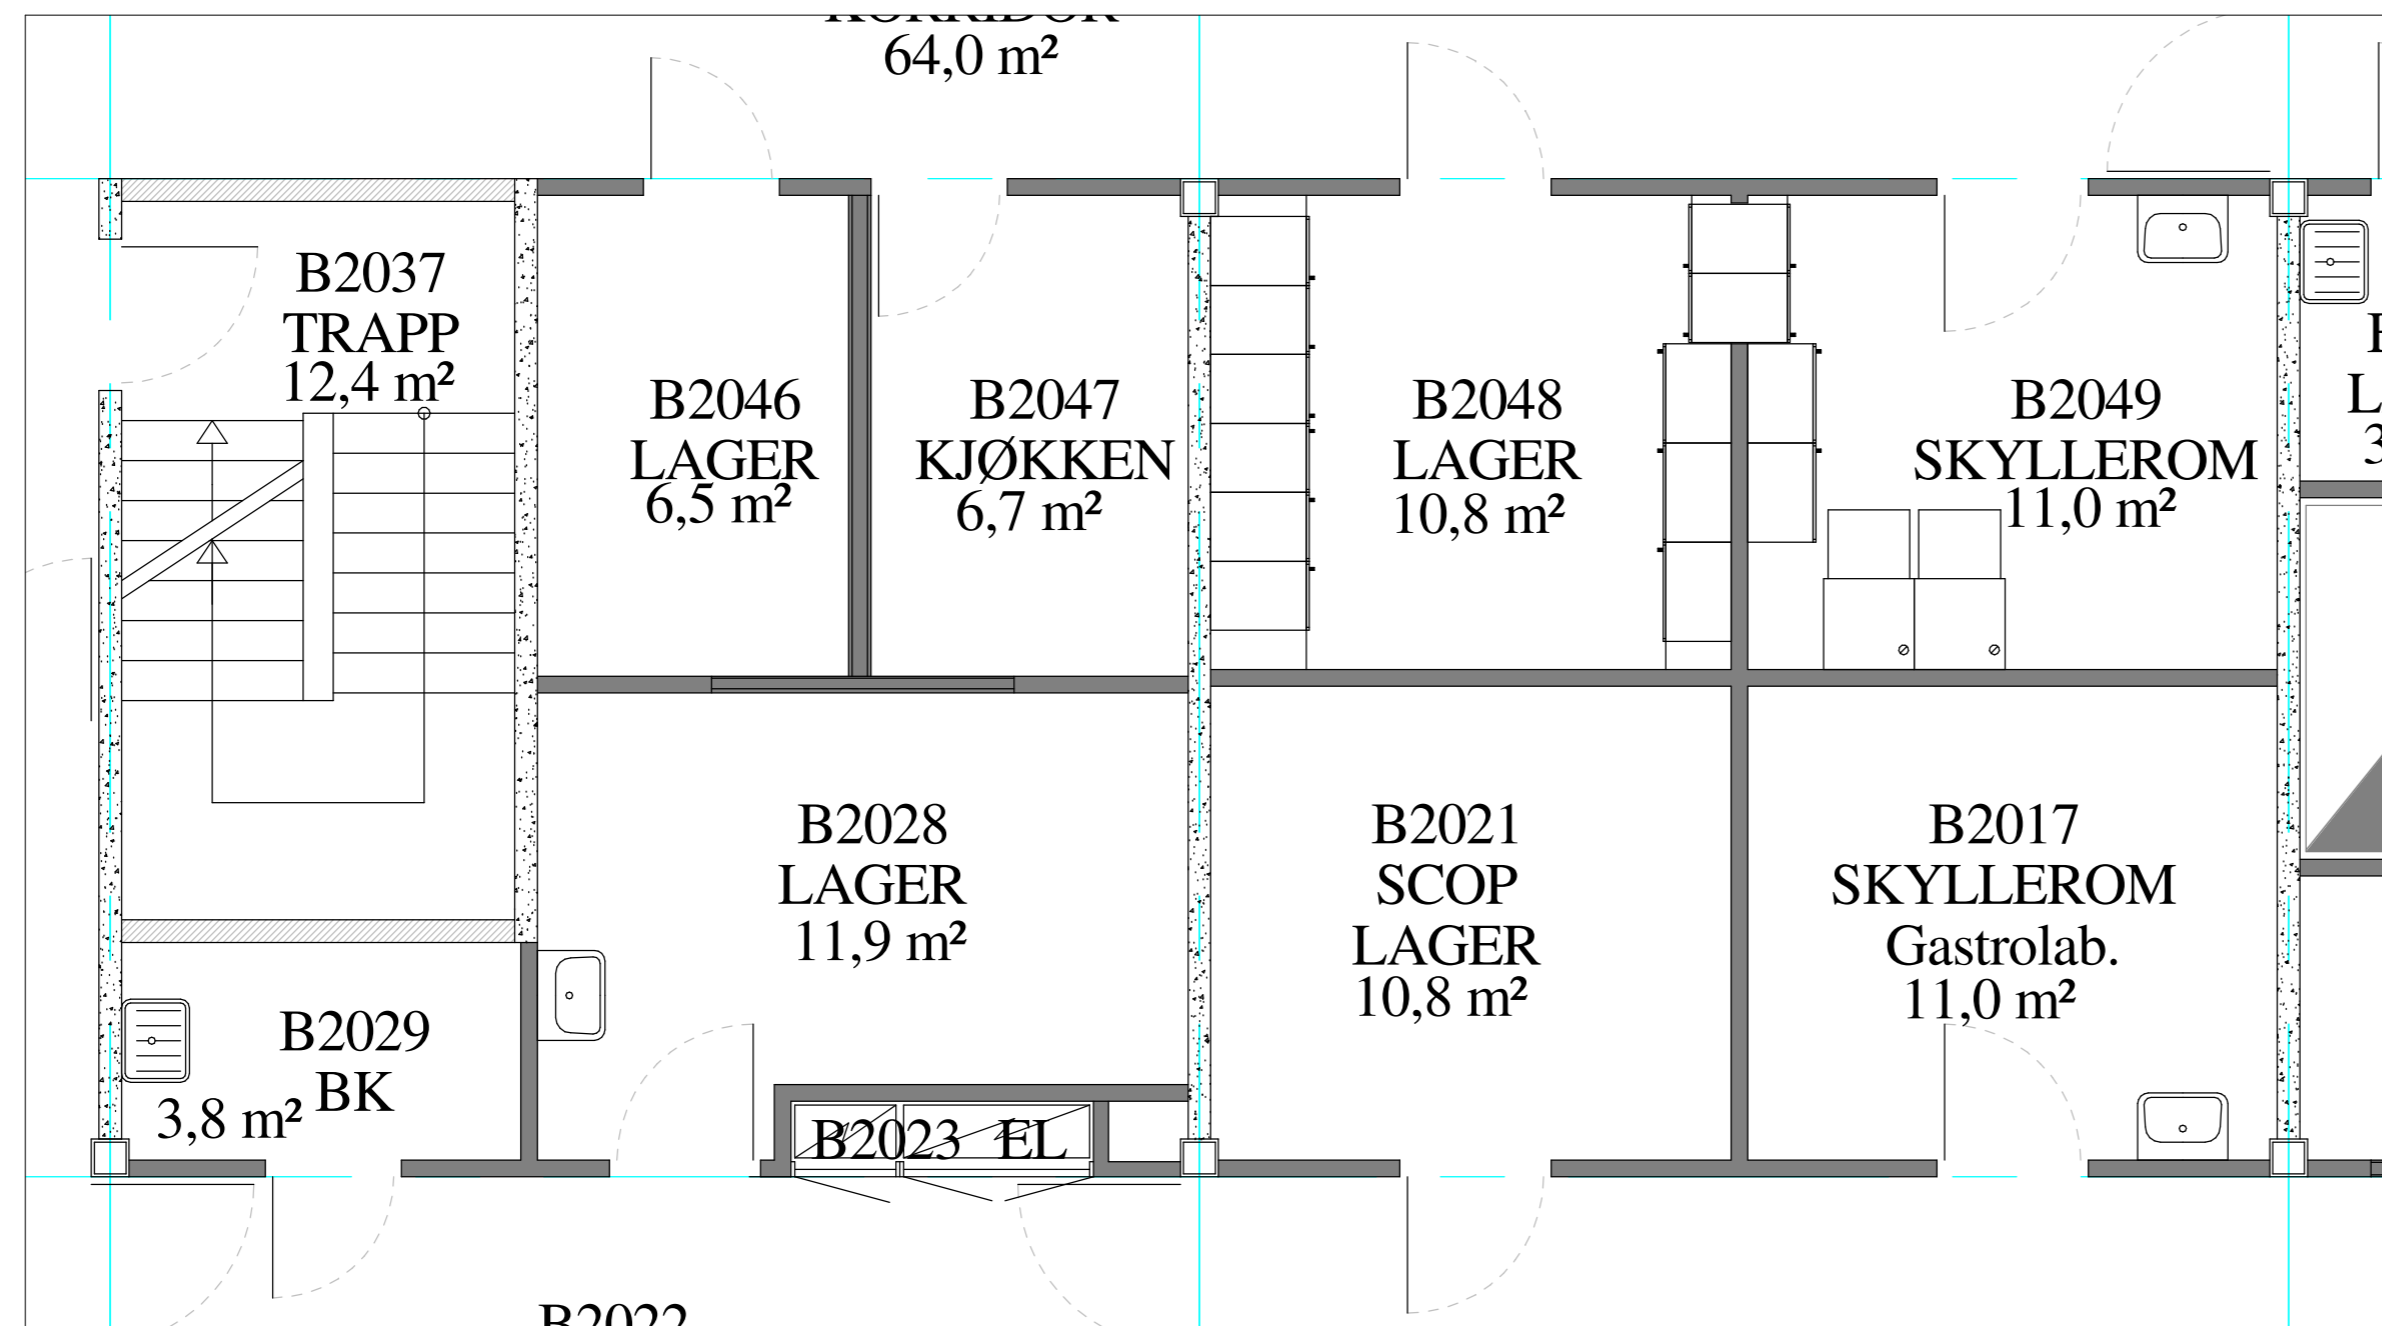

Rev.	Revisjonen gjelder	Utført	Kontr.	Dato
	Sykehuset Østfold Moss sykehus	Målestokk 1 : 50	Tegnet PHS	24.11.21
	Ny romløsning, Gastro Plan 2	Arkstørrelse A2	Kontr. TIK	
		Tegningsnr. A31-100	Prosjektnr. -	Rev.