


	KARTUTSNITT					
	Eiendom:	Gnr: 88	Bnr: 74	Fnr: 0		Snr: 0
		Adresse:				
Hj.haver/Fester:	Aasskard kirkegård					
SURNADAL KOMMUNE	Dato: 12/8-2021 Sign: I.S.				Målestokk 1:1000	

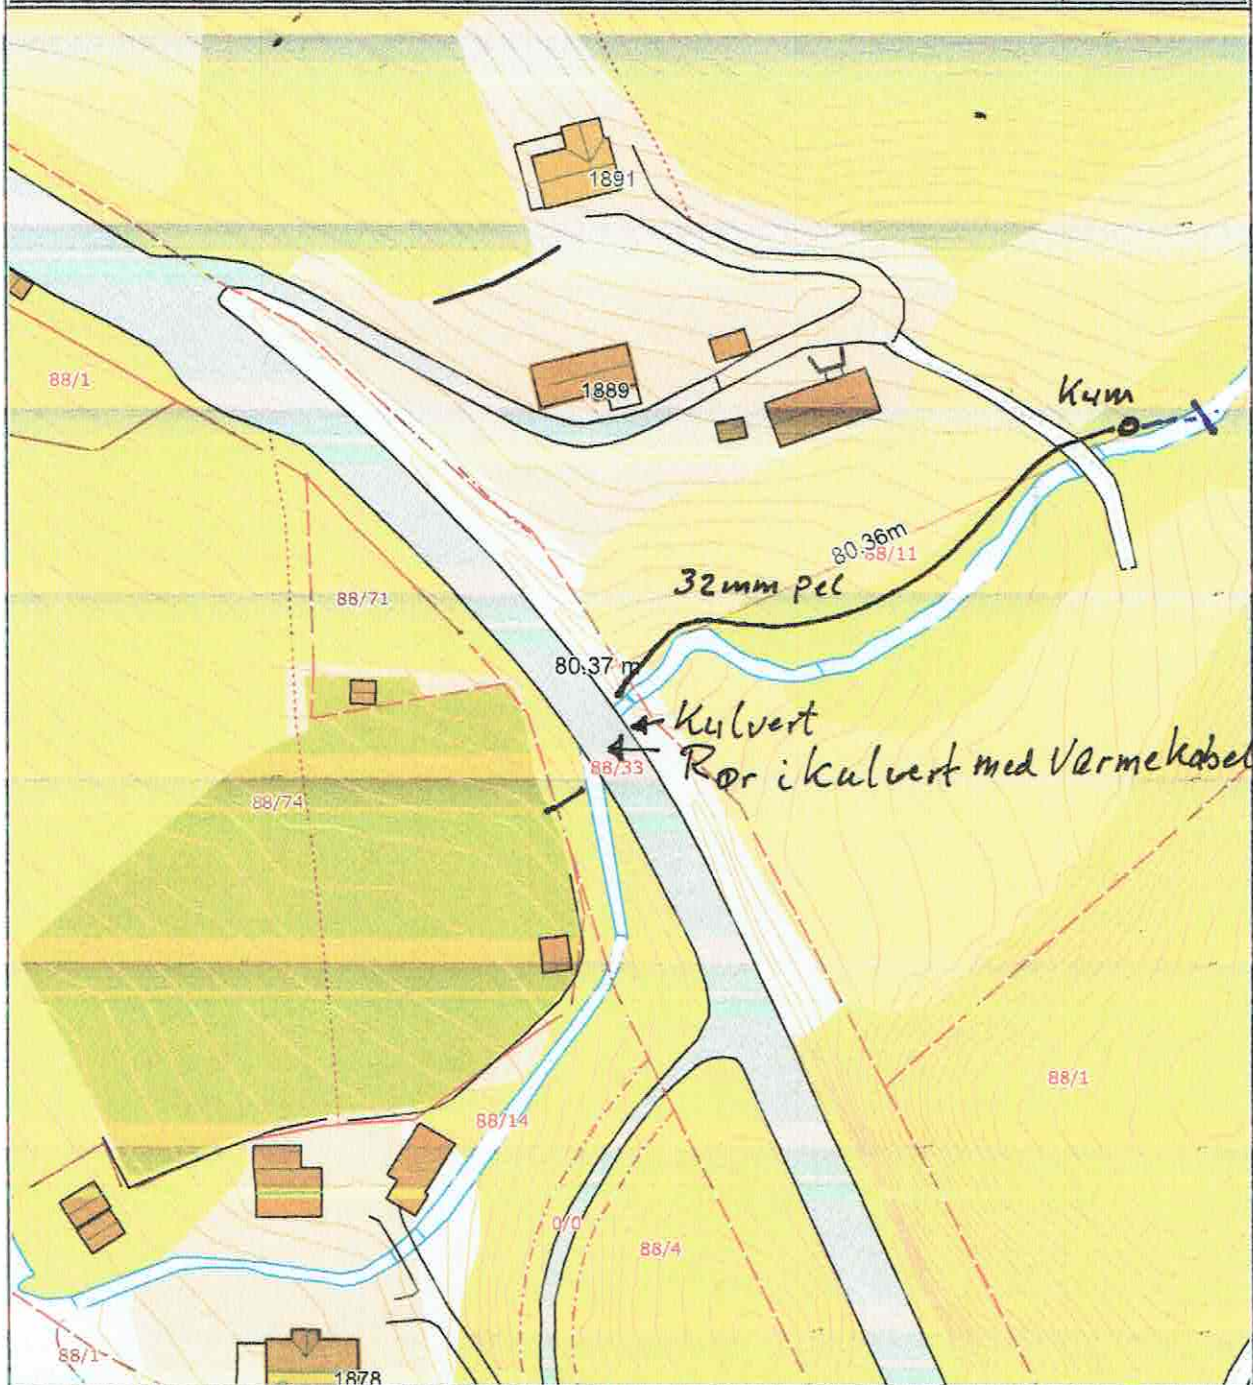

Det tas forbehold om at det kan forekomme feil på kartet, bla. gjelder dette eiendomsgrenser, ledninger/kabler, kummer m.m. som i forbindelse med prosjektering/anleggsarbeid må undersøkes nærmere.

PRINSIPPSVISSE VANN FRA BEKK TIL KIRKEGÅRD