




**1 Etasje**  
1 : 100

25100

**Snitt A**  
A 200 20 02

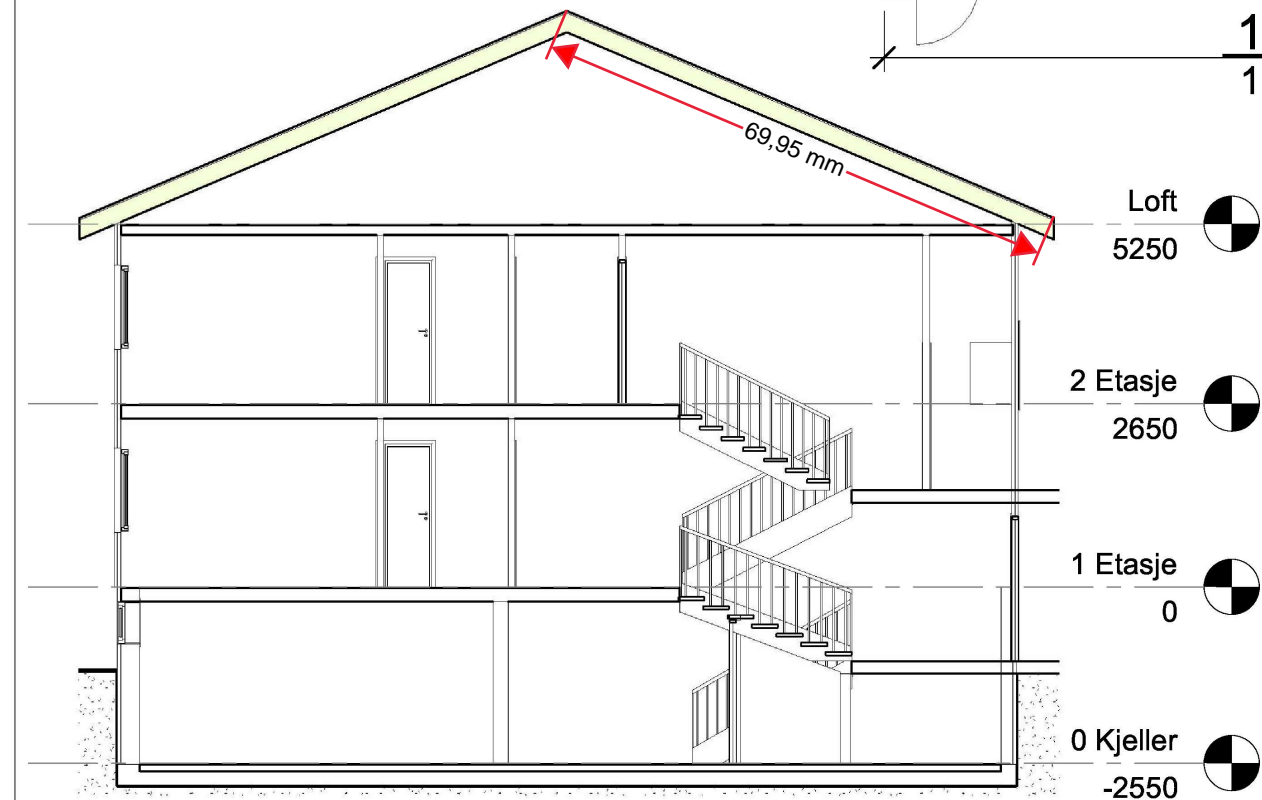

**Snitt A**  
1 : 100



Projekterende

Fase	Rev.nr	Beskrivelse	Dato	Sign.	Kontroll
Bardufoss Befalsforlegning L			Målestokk 1 : 100		
Plan 1. et. og snitt A			Prosjektnummer		
			Prosjekt nr.		
			Godkjent		
			Dato 17.09.2019		
			Approver		
			Sign. esphen		
			Kontroll		
			Checker		
Tegningsnummer					
UGRADERT		1924020099	01	A 200 20 02	H
Gradering	Inventarkode	Etasje	Fag System	Tegn.type	Løpenr.
					Fase   Rev.nr.

Dato printet fra Revit: 25.09.2019 09:04:42